


Skýringar:

GTGAFA 05	DAÐSETNING SEP. 03	TEKNAÐ S./Ó.D.J.	YFRIFARÐ Ó.D.J.	SAMBÝKKT
--------------	-----------------------	---------------------	--------------------	----------

EDLI BREYTINGAR REYNDARTEKNING

LYKILMYND:

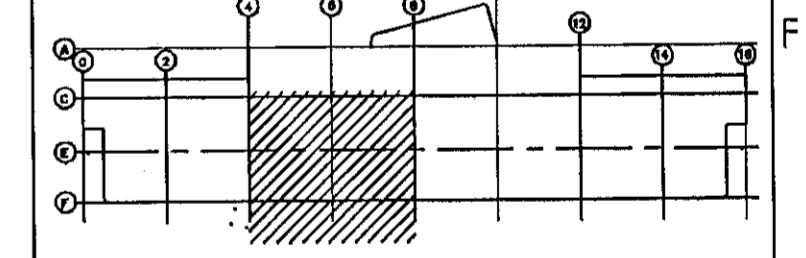


Daga 14.05.01	Hannað S./Ó.D.J.	Yfif. Ó.D.J.	Samþ. Ó.D.J.	Blað A1
------------------	---------------------	-----------------	-----------------	------------

AFL Verkefni
 Verkefni
 Grunnskóli í Áslandi
 Krúfas 1, Hafnarfjörður

2.Hæð - Gagnalagnir
 Grunnmynd 3

Feril =	Lagn +	Stöður +
---------	--------	----------

Tekn. nr. 238-02-50	Ótq. 05	Bl. 15 Næsta blað
Tekn. nr.	Ótq.	Bl. 16 Næsta blað

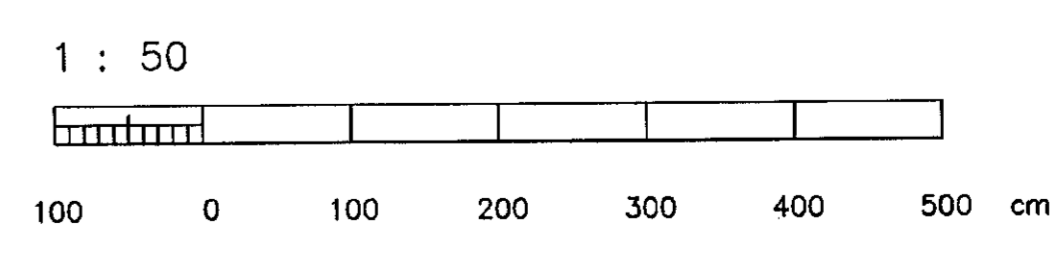

H. Áslandskali/Útrentani/238-02-50-04