


Skýringar:

ÓTAFI 05	ÞAGSETNING SEP 03	TEIKNAD S./Ó.D.J	YFRIFRID Ó.D.J	SAMÞYKKT
-------------	----------------------	---------------------	-------------------	----------

EDU BREYTINGAR REYNDARTEIKNING

LYKLIMYND:

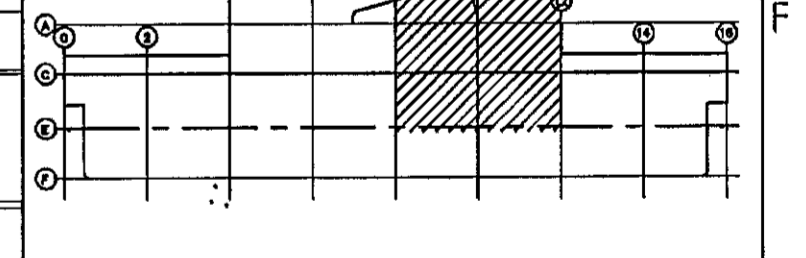

Dags.	Hannað	Yfirl.	Samþ.	Bláð
14.05.01	S./Ó.D.J	Ó.D.J		A1

AFL Verkfræðistofa
Bíldshöfða 14
110 Reykjavík
Sími 587 6465

Verkefni
Grunnskóli í Áslandi
Kriðu 1, Hafnarfjörð

2.Hæð - Gagnalagnir
Grunnmynd 4

Feril =	Lögn +	Stödur +
---------	--------	----------

Tekn. nr. 238-02-50	Ótg. 05	Bl. 16 Næsta bláð
Tekn. nr.	Ótg.	Bl. 17 Næsta bláð

H: Áslandskóli / Ögrentill / 238-02-50-04