


Skýringar:

ÓTGAFA	DAGSETNING	TEKNAÐ	YPRFARIR	SAMBÝKKT
05	SEP 03	S.I./Ó.D.J	Ó.D.J	

EDLI BREYTINGAR REYNDARTEIKNING

LYKILMYND:

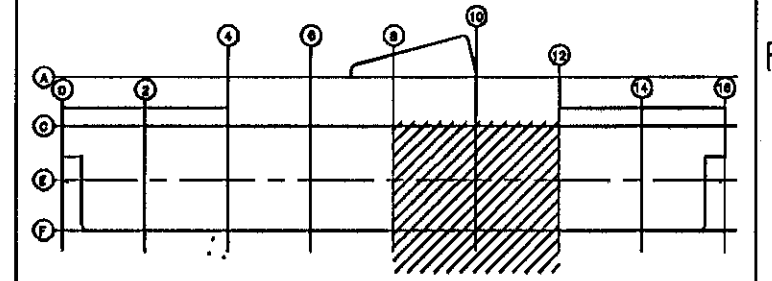

Daga.	Hannað	Yfirf.	Samþ.	Blöð
14.05.01	S.I./Ó.D.J	Ó.D.J		A1


AFL Verkfræðistofa
Bíldshöfða 14
110 Reykjavík
Sími 587 6465

Verkefni
Grunnskóli í Áslandi
Kriðuás 1, Hafnarfréð

2.Hæð -- Gagnalagnir
Grunnmynd 5

Ferill	Lögn	Stöður
=	+	+

Tekn. nr.	Ótg.	Bla.
238-02-50	05	Næsta blað 18
Tekn. nr.	Ótg.	Bla.
		Næsta blað

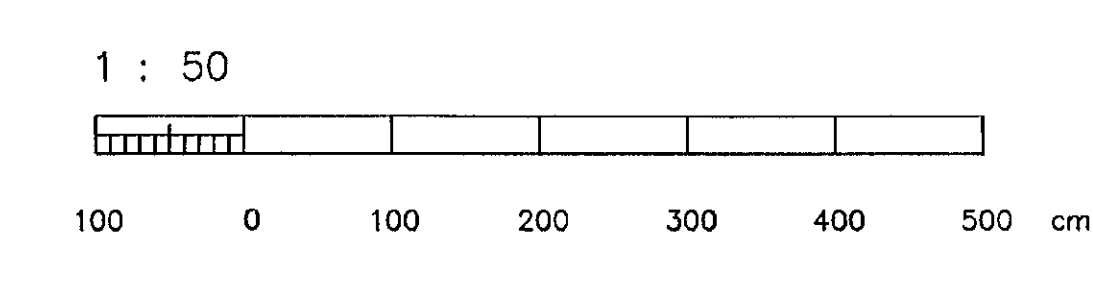

Hr. Áslandskóli / Útrentani / 238-02-50-04