


Skýringar:

ÚTGÁFA	DAGSETNING	TEKNAÐ	YFIRFARIÐ	SAMÞYKKT
05	SEP 03	S./Ó.D.J	Ó.D.J	

EDUJ BREYTINGAR REYNDARTEKNIING

LYKILMYND:

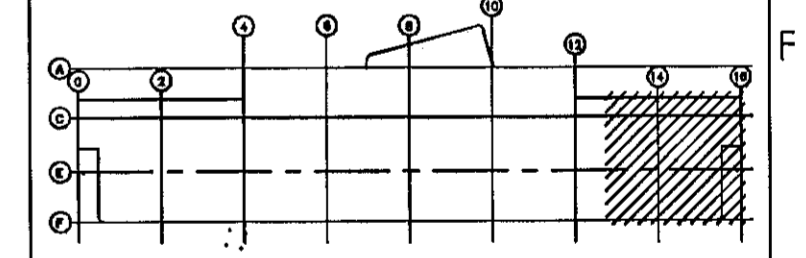

Daga	Hannað	Yfirt.	Samþ.	Blöð
14.05.01	S./Ó.D.J	Ó.D.J		A1


AFL Verkfræðistofa
Bíldshöfða 14
110 Reykjavík
Sími 587 6465

Verkefni
Grunnskóli í Áslandi
Krfúðs 1, Hafnarfirði

2.Hæð - Gagnalagnir
Grunnmynd 6

Forli	Lögn	Stöður
=	+	+

Tekn. nr.	Útg.	Bla.
238-02-50	05	18 Næsta blöð
Tekn. nr.	Útg.	Bla.
		Næsta blöð

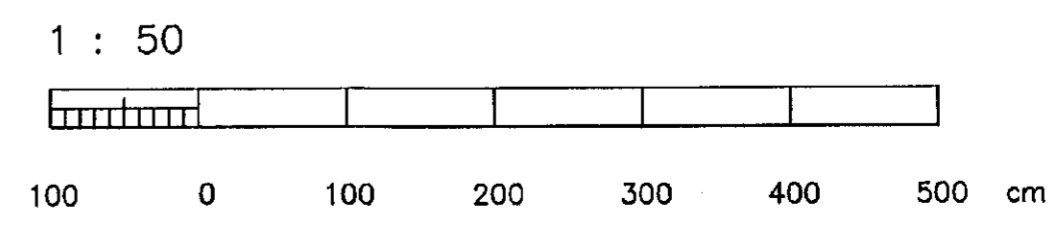

H: Áslandskóli/Útrentamir/238-02-50-04