


- Skýringar:
- Hnappborð 1 140cm hæð (rafodda).
 - Kortalesari 1 130cm hæð (rafodda).
 - Hreyfiskynjari upp við loft (niður hengt).
 - Hitaskynjari.
 - Rakaskynjari.

ÚTGÁFA	02	DAGSETNING	SEP 03	TEKNAÐ	S.I./Ó.D.J	YRIRFARID	Ó.D.J	SAMÞYKKT
EÐLI BREYTINGAR REYNDARTEKNING								

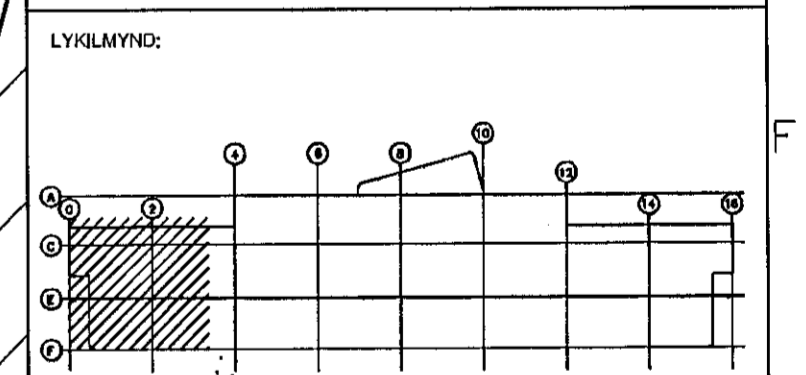

Dag:	07.06.01	Hannað	S.I./Ó.D.J	Yfir	Ó.D.J	Samp.		Rað	A1
------	----------	--------	------------	------	-------	-------	--	-----	----

AFL Verkfræðistofa
 BÍLDEHÖRFA 14
 110 Reykjavík
 Sími 587 6465

Vorlag
 Grunnskóli í Áslandi
 Krúfs 1, Hafnarfjörð

Kjallari Öryggiskerfi
 Grunnmynd 1

Feril	=	Lögn	+	Stödur	+
-------	---	------	---	--------	---

Tekn. nr.	238-00-65	Útg.	02	Bl.	01
Tekn. nr.		Útg.		Næsta útg.	02
				Næsta útg.	

H: Áslandskóli/AFL rafmagnslut/C/þrentani/238-00-65-01

