


- Skýringar:
- Hnappborð í 140cm hæð (rafstöð).
 - Kortalesari í 130cm hæð (rafstöð).
 - Hreyfiskynjari upp við loft (niður hengt).
 - Hitaskynjari.
 - Rakaskynjari.

ÚTGAFA	DAÐSETNING	TEKNAÐ	YFIRFARIÐ	SAMMYKKT
02	SEP 03	S.J./Ó.D.J	Ó.D.J	

EDLI BREYTINGAR REYNDARTEKNING

LYKILMYND:

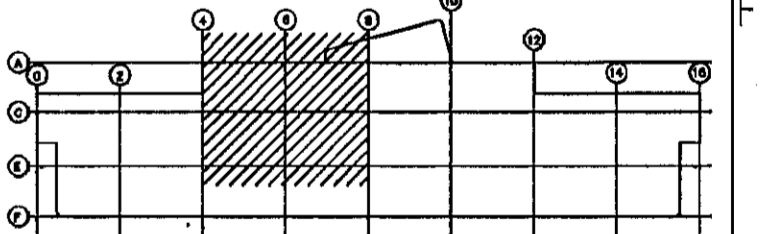

Dag.	Hannað	Yfirl.	Samp.	Húð
07.06.01	S.J./Ó.D.J	Ó.D.J		A1

AFL Verkfræðistofa
Bíldshöfða 14
110 Reykjavík
Sími 587 6465

Verkfæri
Grunnskóli 1 Áslandi
Krfúás 1, Hafnarfirði

Kjallari Öryggiskerfi
Grunnmynd 2

Ferð = Lógn + Stöður +

Tekn. nr.	Útg.	Bk.
238-00-65	02	02
		Næsta útgáfa
		03
Tekn. nr.	Útg.	Bk.
		Næsta útgáfa

H. Áslandskóli/AFL reifmagnshúsi/Útrentanir/238-00-65-01