

- Skýringar:
- Hnoppborð 1 140cm hæð (rofóðs).
 - Kortalesari 1 130cm hæð (rofóðs).
 - Hreyflaskynjari upp við loft (níður hangt).
 - Hitaskynjari.
 - Rokaskynjari.

ÚTGÁFA	DAGSETNING	TEKNAÐ	YFIRAFRÁÐ	SAMBYRKT
02	SEP 03	S./Ó.D.J	Ó.D.J	
EÐLI BREYTINGAR REYNDARTEKNING				
LYKILMYND:				
Dags.	Hannað	Yftr.	Samþ.	Bláð
07.06.01	S./Ó.D.J	Ó.D.J		A1


AFL Verkræðistofa
 BÍLDHÓFA 14
 110 Reykjavík
 Sími 587 6465

Verkefni
 Grunnskóli í Áslandi
 Krúfás 1, Hafnarfjörður

Kjallari Öryggiskerfi
 Grunnmynd 3

Fari	Lögn	Staður
=	+	+

Tekn. nr.	Útg.	Rú.
238-00-65	02	03
Tekn. nr.	Útg.	Næsta útgáa
		04
		Næsta útgáa

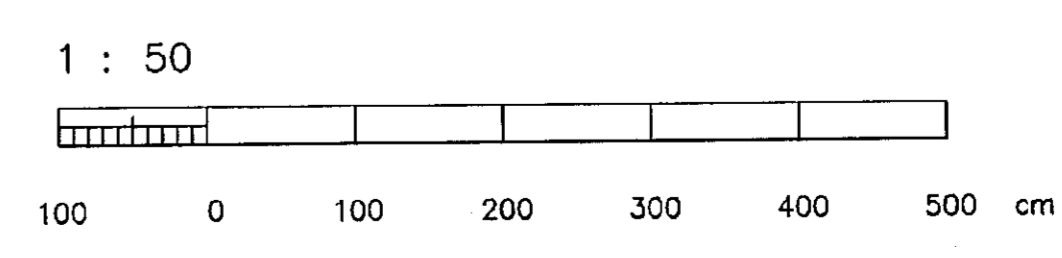

Hr. Áslandskóli/AFL, rafmagnshúsi/Úprentanir/238-00-65-01