


- Skýrtingar:
- Hnappborð 1140cm hæð (refaða).
 - Kortalesari 1130cm hæð (refaða).
 - Hreyfiskynjari upp við loft (niður hengt).
 - Hitaskynjari.
 - Rakaskynjari.

| | | | | |
|--------|------------|----------|-----------|----------|
| UTGAFA | DAÐSETNING | TEKNIÐ | YFIRFARUÐ | SMÁBYKKT |
| 02 | SEP 03 | S./Ó.D.J | Ó.D.J | |

EDLI Breytingar REYNDARTEIKNING

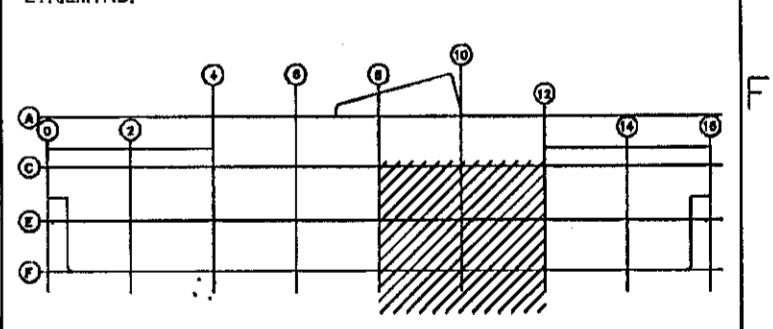

| | | | | |
|----------|----------|-------|-------|------|
| Dags. | Hannuð | Yirt. | Samþ. | Blad |
| 07.06.01 | S./Ó.D.J | Ó.D.J | | A1 |


AFL Verkfræðistofa
Bíldshóla 14
110 Reykjavík
Sími 587 6465

Vornafé
Grunnskóli í Áslandi
Kriúas 1, Hafnarfjörð

Kjallari Öryggiskerfi
Grunnmynd 5

| | | |
|-------|------|--------|
| Feril | Lögn | Stödur |
| = | + | + |

| | | |
|-----------|------|--------------|
| Tekn. nr. | Útg. | Bj. |
| 238-00-65 | 02 | 05 |
| Tekn. nr. | Útg. | Náttúra útd. |
| | | 06 |
| | | Bl. |
| | | Náttúra útd. |

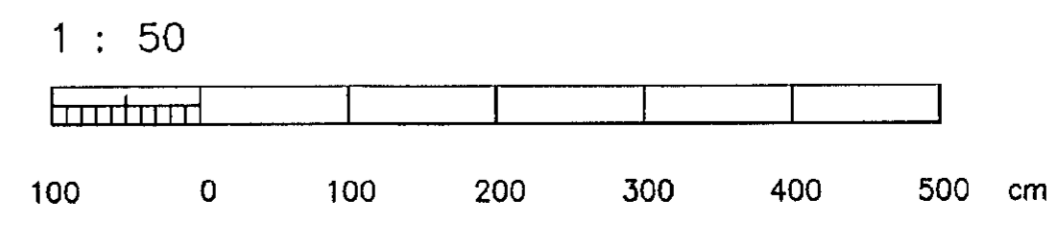

H: Áslandsköli/AFL rafmagnshlut/Útrentani/238-00-65-01