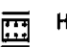

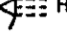
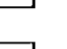



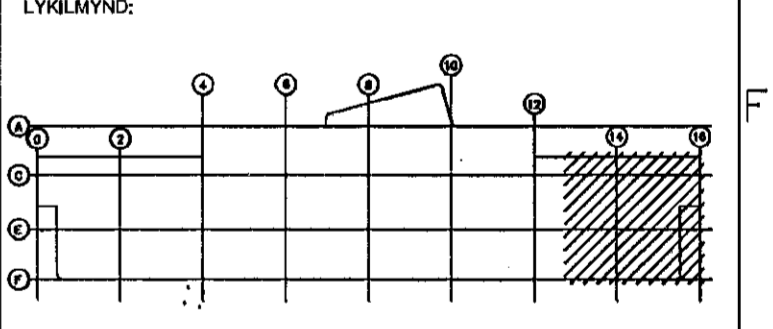
Hr. Alencakótt/AFL rafmagnshlut/Úþrentani/238-00-65-01

Skýringar:

-  Hnappborð í 140cm hæð (rofóðsa).
-  Kortalesari í 130cm hæð (rofóðsa).
-  Hreyfiskynjari upp vö loft (niður hengt).
-  Hitaakynjari.
-  Rakaskynjari.

ÚTGAFA	DAÐSETNING	TEKNIÐ	YFIRFARID	SAMBYKKT
02	SEP 03	S./Ó.D.J	Ó.D.J	

EDLI BREYTINGAR REYNDARTEIKNING



Dags.	Hannad	Yfir.	Samp.	Blao
07.06.01	S./Ó.D.J	Ó.D.J		A1

AFL Verkfræðistofa
Bíldshöfða 14
110 Reykjavík
Sími 587 6465

Verkefni
Grunnskóli í Áslandi
Kriúás 1, Hafnarfjörð

Kjallari Öryggiskerfi
Grunnmynd 6

Fari	Lágn	Staður
=	+	+

Tekn. nr.	Útg.	Bl.
238-00-65	02	06
		Næsta útgáða
		07
Tekn. nr.	Útg.	Bl.
		Næsta útgáða

