


- Skýringar:
- Hnappborð 1 140cm hæð (rafadda).
 - Kortalesari 1 130cm hæð (rafadda).
 - Hreyfiskynjarl upp við loft (níður hangt).

ÚTGAFA 02	DAGSETNING SEP 03	TEKNAÐ S./Ó.D.J	YFERFARIR Ó.D.J	SAMÞYKKT
--------------	----------------------	--------------------	--------------------	----------

EDLI BREYTINGAR REYNDARTEIKNING

LYKILMYND:

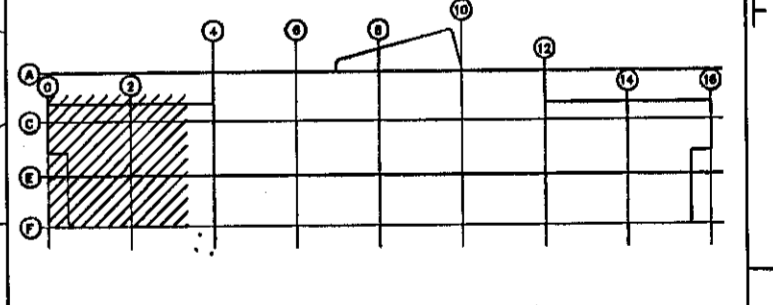

Dagp.	Hannsóð	Yfirt.	Samp.	Bláð
14.03.01	S./Ó.D.J	Ó.D.J		A1


AFL Verkfræðistofa
Bíldshöfða 14
110 Reykjavík
Sími 587 6465

Vorskið
Grunnskóli í Áslandi
Kríúás 1, Hafnarfirði

1.hæð Öryggskerfi
Grunnmynd 1

Forl.	Úgn	Stöður
=	+	+

Tekn. nr. 238-01-65	Úg. 02	Bl. 07
	Úg. 09	Bl. 09
		Bl. Næsta stæð

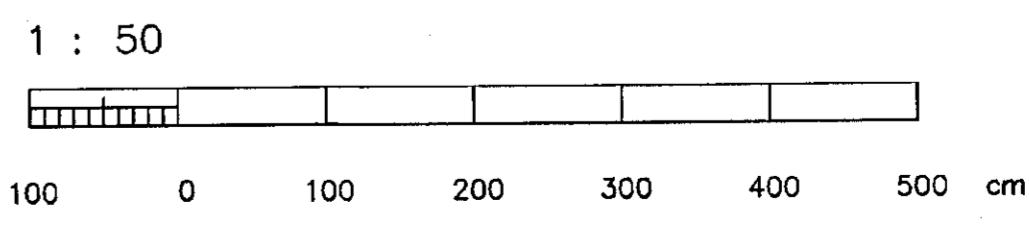

Hr. Áslandskóli/AFL reitnúmersalut/Aþrenntanir/238-01-65-01