





- Skýringar:
-  Hnappborð 1 140cm hæð (rofóðsa).
 -  Kortalesari 1 130cm hæð (rofóðsa).
 -  Hreyfiskynjari upp við loft (niður hengt).

ÚTGAFA	DAGSETNING	TEKNAÐ	YFIRFARN	SAMHYKKT
02	SEP 03	S./Ó.D.J	Ó.D.J	

EDLI Breytingar REYNDARTEKNING

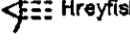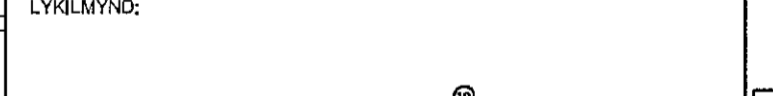

Dagf.	Hannad	Yfirl.	Samp.	Blao
14.03.01	S./Ó.D.J	Ó.D.J		A1

AFL Verkfræðistofa
 BÍLDHÓFA 14
 110 Reykjavík
 Sími 587 6465

Vorðgjafi
 Grunnskóli 1 Áslandi
 Krúúás 1, Hafnarfórl

1.hæð Öryggiskerfi
 Grunnmynd 2

Furfl	Lögn	Staður
	+	+

Tekna.nr.	Útg.	Bl.
238-01-65	02	07
Tekna.nr.	Útg.	Bl.
		08
		08
		08

H. Áslandskóli/AFL rafmagnshúsi/Útprintari/238-01-65-01