


- Skýringar:
- Hnappborð 1 140cm hæð (rofóðs).
  - Kortlesari 1 130cm hæð (rofóðs).
  - Hreyfiskynjari upp við loft (níður hangt).

ÚTGÁFA	DAGSETNING	TEKING	YFERFARIR	SAMÞYKKT
02	SEP 03	SJ/Ó.D.J	Ó.D.J	

EDLI BREYTINGAR REYNDARTEKNING

LYKILMYND:

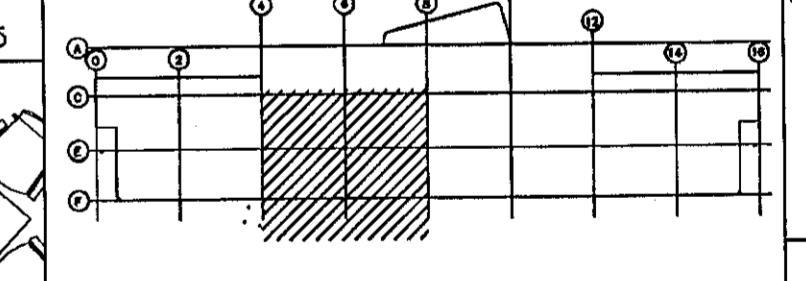

Dags.	Hannað	Yfirf.	Samb.	Héð
14.03.01	SJ/Ó.D.J	Ó.D.J		A1


**AFL** Verkfræðistofa  
Bíldshöfða 14  
110 Reykjavík  
Sími 587 6465

Veruðla  
Grunnskóli í Áslandi  
Kriúás 1, Hafnarfirði

1.hæð Öryggiskerfi  
Grunnmynd 3

Fell	Lögn	Staður
=	+	+

Tekn. nr.	Úp.	Sk.
238-01-65	02	09
Tekn. nr.	Úp.	Sk.
		10
		10
		Næsta útgáfa

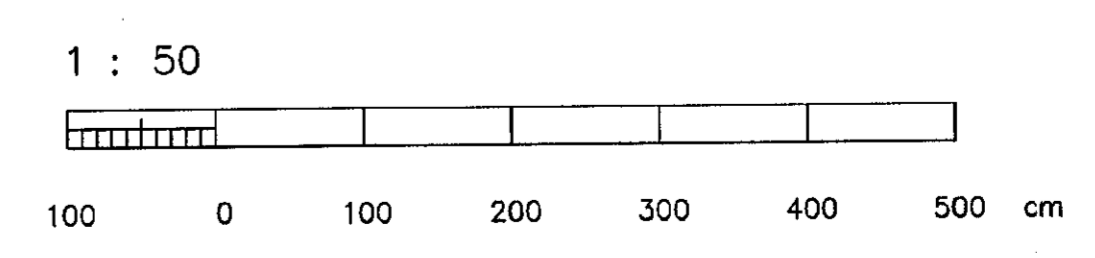

H. Áslandskóli / AFL - rafmagnstekni / Öryggiskerfi / 238-01-65-01