

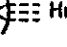
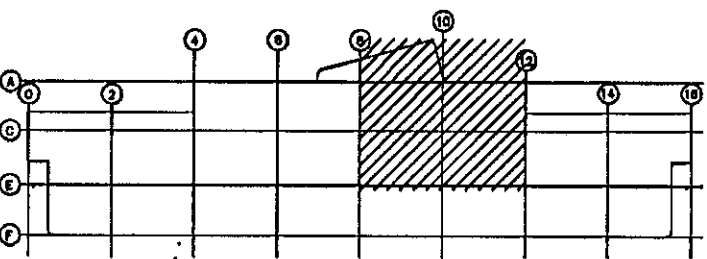



H. Aslandskóli / AFL reitirnámahúti / Útvefnum: 238-01-65-01

- Skýringar:
-  Hnappborð 1 140cm hæð (rafadda).
 -  Kortalesari 1 130cm hæð (rafadda).
 -  Hreyfiskynjari upp við loft (niður hangt).

ÚTGAFA	DAGSETNING	TEKNAÐ	YFIRFUND	SAMMYKKT
02	SEP 03	S./Ó.D.J	Ó.D.J	
EDU BREYTINGAR REYNDARTEKNING				
LYKILMYND:				
				
Dag:	Hannó	Yfir.	Samb.	Blað
14.03.01	S./Ó.D.J	Ó.D.J		A1
				
Verkfæri Verkfæristofa Bliðshöfða 14 110 Reykjavík Sími 587 6465				
Verkefni Grunnskóli í Aslandi Krífuá 1, Hafnarfjörður				
1.hæð Öryggiskerfi Grunnmynd 4				
Fot:		Lögn	Stöður	
=		+	+	
Tekn.nr.	Útg.	Bla.		
238-01-65	02	10	Næsta blað 11	
Tekn.nr.	Útg.	Bla.		
		Næsta blað		