





Skýringar:

-  Hnappabær 1 140cm hæð (rofóðsa).
-  Kortalesari 1 130cm hæð (rofóðsa).
-  Hreyflakynjarlapp við loft (níður hengt).

ÚTGÁFA	DAGSETNING	FERIAND	YFIRFARIR	SAÐ/ÞRKT
02	SEP 03	SJ/Ó.D.J	Ó.D.J	

EDLI BREYTINGAR REYNDARTEKNING

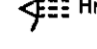LYKILMYND:

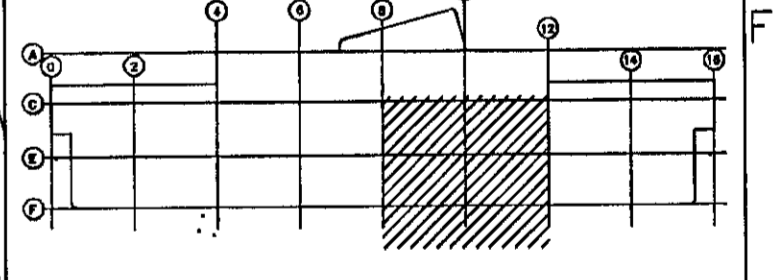

Daga.	Hanná	Ymt.	Samb.	Blá
14.03.01	SJ/Ó.D.J	Ó.D.J		A1


AFL Verkfæðistofa
Bíldshöfða 14
110 Reykjavík
Sími 587 6465

Verkfræðingur
Grunnskóli í Áslandi
Krfuás 1, Hafnarfirði

1.hæð Öryggiskerfi
Grunnmynd 5

Feril	Lögn	Staður
=	+	+

Tekn. n.	Útg.	Bl.
238-01-65	02	11
Tekn. n.	Útg.	Bl.
		12
		Bl.
		Næsta útgáfa

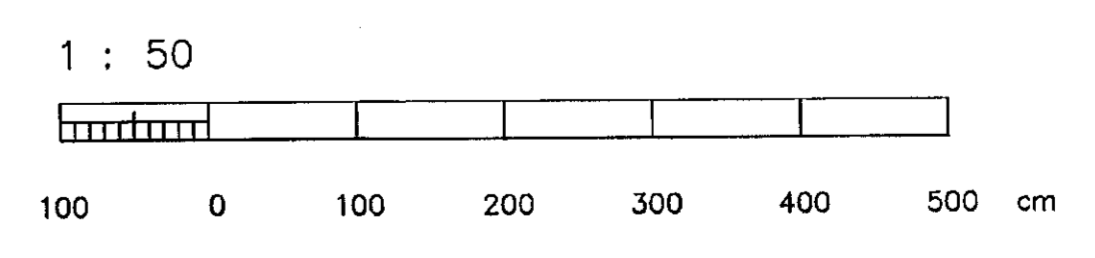

H. Áslandskóli/AFL, rafmagnshlutur/238-01-65-01