


H. Atlansdóttir/AFL rafmagnshúsi/Útrentani/238-01-65-01

- Skýringar:
- Hnappborð 1 140cm hæð (rofóðsa).
 - Kortalesari 1 130cm hæð (rofóðsa).
 - Hreyfikynjarl upp við loft (níður hengt).

ÚTGAFA 02	DAGSETNING SEP 03	TEKNAÐ S.I./Ó.D.J	YFIRFARUÐ Ó.D.J	SAMBYKKT
EDLI BREYTINGAR REYNDARTEIKNING				

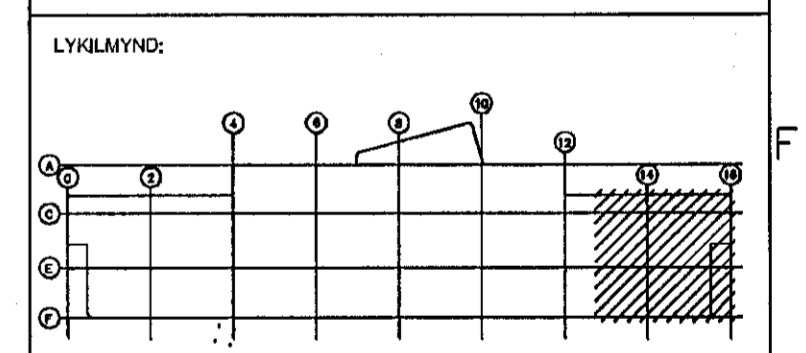

Dags.	Hannað	Yfirt.	Samþ.	Bláð
14.03.01	S.I./Ó.D.J	Ó.D.J		A1

AFL Verkfræðistofa
Bíldshöfða 14
110 Reykjavík
Sími 587 6465

Verknað
Grunnskóli í Áslandi
Kriúðs 1, Hafnarfjörð

1.hæð Öryggiskerfi
Grunnmynd 6

Feril	Lögn	Slóður
=	+	+

Tekn. nr. 238-01-65	Útg. 02	Bl. 12 Næsta bl. 13
Tekn. nr.	Útg.	Bl. Næsta bl. 13

