


- Skýrtingar:
- Hnappborð 1 140cm hæð (rofadda).
 - Kortalesari 1 130cm hæð (rofadda).
 - Hreyfiskynjari upp við loft (niður hengt).
 - Sírena.

ÚTGAFA	DAGSETNING	TEKNAÐ	YFIRFARND	SAMMYKKT
02	SEP 03	S./Ó.D.J	Ó.D.J	

EDLU BREYTINGAR REYNDARTEIKNING

LYRILMYND:

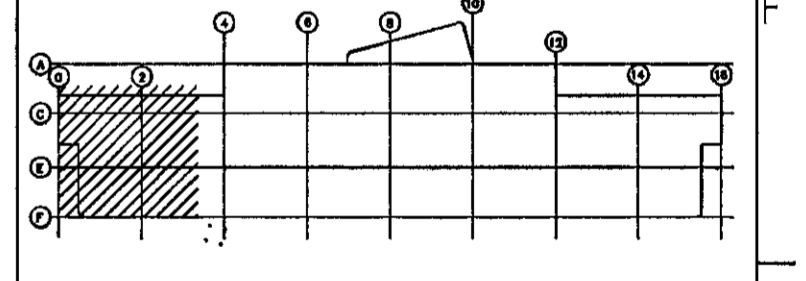

Dags.	Hannað	Yfirt.	Samp.	Bíð
16.03.01	S./Ó.D.J	Ó.D.J		A1


AFL Verkfræðistofa
 Bliðshöfða 14
 110 Reykjavík
 Sími 587 6465

Verkfari
 Grunnskóli í Áslandi
 Kríluás 1, Hafnarfirði

2.hæð Öryggiskerfi
 Grunnmynd 1

Forli	Lögn	Staður
+	+	+

Tekni. nr.	Útg.	Bli.
238-02-65	02	13
		Næsta útgáa
		14
Tekni. nr.	Útg.	Bli.
		Næsta útgáa
		14

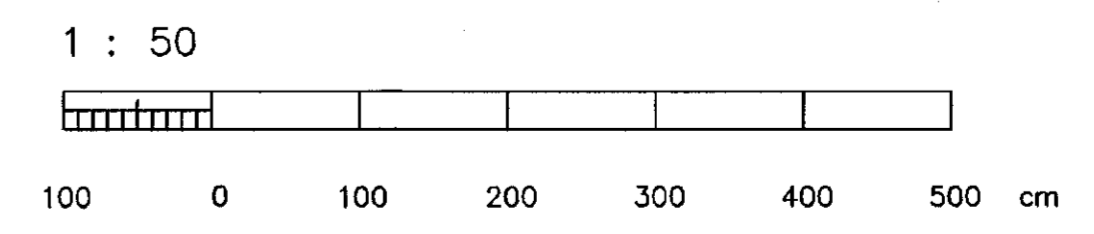

H. Áslindskóli / AFL reifmagnshúsi / Útprintun / 238-02-65-01