


- Skýringar:
- Hnappborð 1 140cm hæð (rofóða).
 - Kortalesari 1 130cm hæð (rofóða).
 - Hreyflakjörri upp við loft (niður hongt).
 - Stene.

UTGÁFA	DAGSETNING	TEKNAÐ	YFIRFARÐ	SAMÞYKKT
02	SEP 03	S.I./Ó.D.J.	Ó.D.J.	

EDLI Breytingar REYNDARTEIKNING

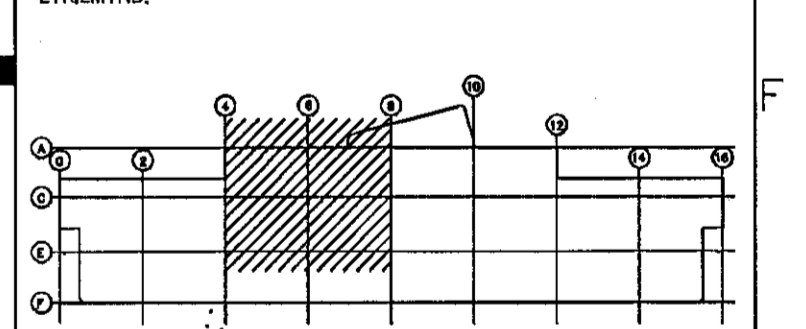

Dags.	Hannað	Yfir.	Samp.	Bláa
16.03.01	S.I./Ó.D.J.	Ó.D.J.		A1

AFL Verkfræðistofa
 Bliðshöfða 14
 110 Reykjavík
 Sími 587 6465

Vorlagið
 Grunnskóli í Áslandi
 Krúks 1, Hafnarfjörð

2.hæð Öryggiskerfi
 Grunnmynd 2

Forli	Lögn	Staður
=	+	+

Tekn. nr.	Úp.	Bl.
238-02-65	02	14
		Næsta tölub.
		15
		Blk.
		Næsta tölub.
		16

H. Áslandsdóttir/AFL verkgagnshúsið/Útrentani/238-02-65-01