


Skýringar:

- Hinngabard 1 140cm hæð (rafadés).
- Kortalesari 1 130cm hæð (rafadés).
- Hreyflakynjari upp við loft (niður hengt).
- Stíra.

ÚTGÁFA	DAGSETNING	TEKNAÐ	YFERFARIB	SAMMYRKI
02	SEP 03	S.I./Ó.D.J.	Ó.D.J.	

EDLA BREYTINGAR REYNDARTEKNING

LYKILMYND:

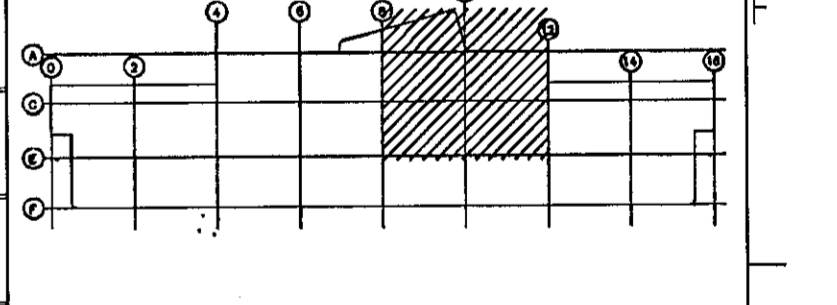

Dagp.	Hannad	Yfirt.	Samp.	Stao
16.03.01	S.I./Ó.D.J.	Ó.D.J.		A1

AFL Verkfræðistofa
Bíldshöfða 14
110 Reykjavík
Sími 587 6465

Verkafr
Grunnskóli í Áslandi
Krfuás 1, Hafnarfjör

2.hæð Öryggiskerfi
Grunnmynd 4

Forl	Ugns	Staoar
=	+	+

Tekn. nr.	Úp.	Bli.
238-02-65	02	16
Tekn. nr.	Úp.	Bli.
		17
		Næsta óð

H. Áslandskafi/AFL, rafmagnshúsi/Útgerntanir/238-02-65-01