


Skýringar:

- Hnappborð 1 140cm hæð (rofada).
- Kortalesari 1 130cm hæð (rofada).
- Hreyflakynjari upp við loft (niður hengt).
- Sírena.

ÚTGAFA	DAGSETNING	TEIHNAD	YFIRFARND	SAMÞYKKT
02	SEP. 03	S./Ó.D.J	Ó.D.J	

EDLI BREYTINGAR REYNDARTEIKNING

LYKILMYND:

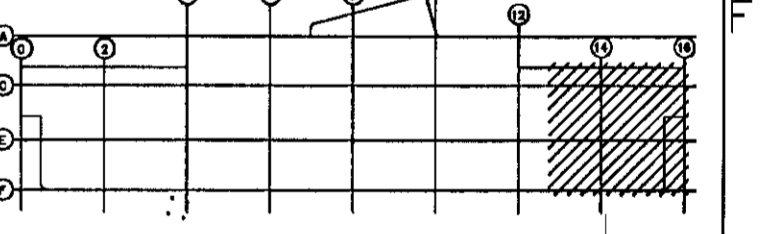

Dag.	Hannað	Yfir.	Samp.	Bláð
16.03.01	S./Ó.D.J	Ó.D.J		A1

AFL Verkfæðistofa
 Bliðshöfða 14
 110 Reykjavík
 Sími 587 6465

Vorleifa
 Grunnskóli í Áslandi
 Krífuás 1, Hafnarfjörð

2.hæð Öryggiskerfi
 Grunnmynd 6

Feril	Lögn	Staður
=	+	+

Teluv. nr.	Útg.	Bl.
238-02-65	02	18
Teluv. nr.	Útg.	Bl.
		Næsta bláð
		Næsta bláð

H: Áslandshöfði / AFL - retningsstjóri / Útgáfa / 238-02-65-01

