Áritun byggingarfulltrúa

Byggingarfulltrúi samþykkir erindið.

2 3 JAN 2003

Bent skal á að ... verður ekki virk, fyrr en eftir skráningu eignaskiptayfirlýsingarinnar hjá Fasteignamati ríkisins og þinglýsingu hennar.

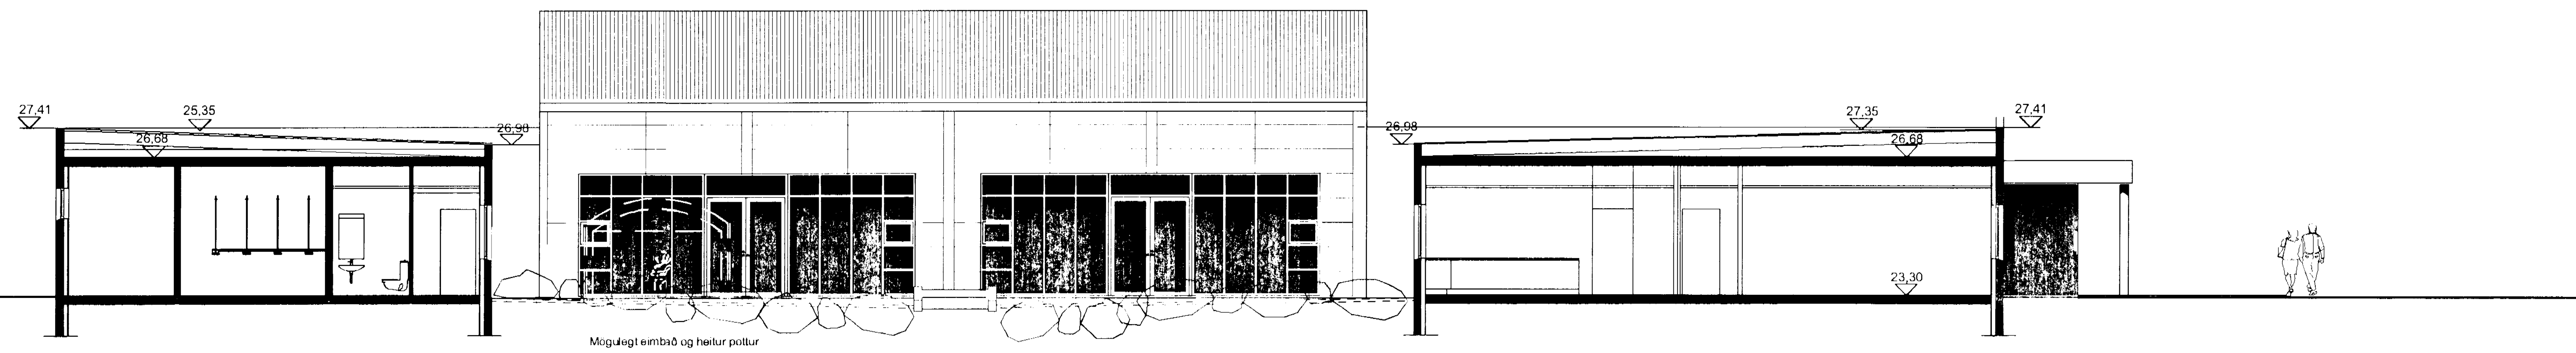

SNEIÐING C - C

ÚTLIT NORÐUR

HEILBRIGÐISEFTIRLIT
HAFNARFJARÐAR-
...SVÆÐIS
... Garðabæ

1:100

1 2 3 4 5 6 7 8 9 10M

5.6.2001

Dags.	Breyting	Útgáfa
20.12.02	Reyndarteikning	E
05.06.01	GSM loftnet sett á austurhorn íþróttasalar	D

Dags.	Breyting	Útgáfa
19.03.99	Gluggar samræmdir verkteikningum.	C
25.01.99	Númer lóðar fært inn.	B
10.12.98	Þak á áhaldageymslu breytt, breytt stigahús fært inn á útlit. Bakinngang, búningsklefa breytt.	A

Áritun arkitekta

Teiknað HMH/HI

ASK ARKITEKTAR

Skógarhlíð 18
101 Reykjavík
Sími 551 1010
Fax 562 0588
www.arkitektar.is

ÍÞRÓTTAMIÐSTÖÐ HAUKA
Ásvöllum 1, Hafnarfirði
Úlit og sneiðing

Dags:	20.2.1998
Mkv:	1:100
Teikn. nr.	Útgáfa
A-107	E