Áritun byggingarfulltrúa

Byggingarfulltrúi samþykkir erindið.

30 JAN 2003

Bent skal á að samþykkt þessi verður ekki virk, fyrr en eftir ... eignaskiptayfirlýsingarinnar hjá ... ríkisins og þinglýsingu hennar.

ÚTLIT AUSTUR
NORÐURHLUTI

ÚTLIT AUSTUR
SUÐURHLUTI

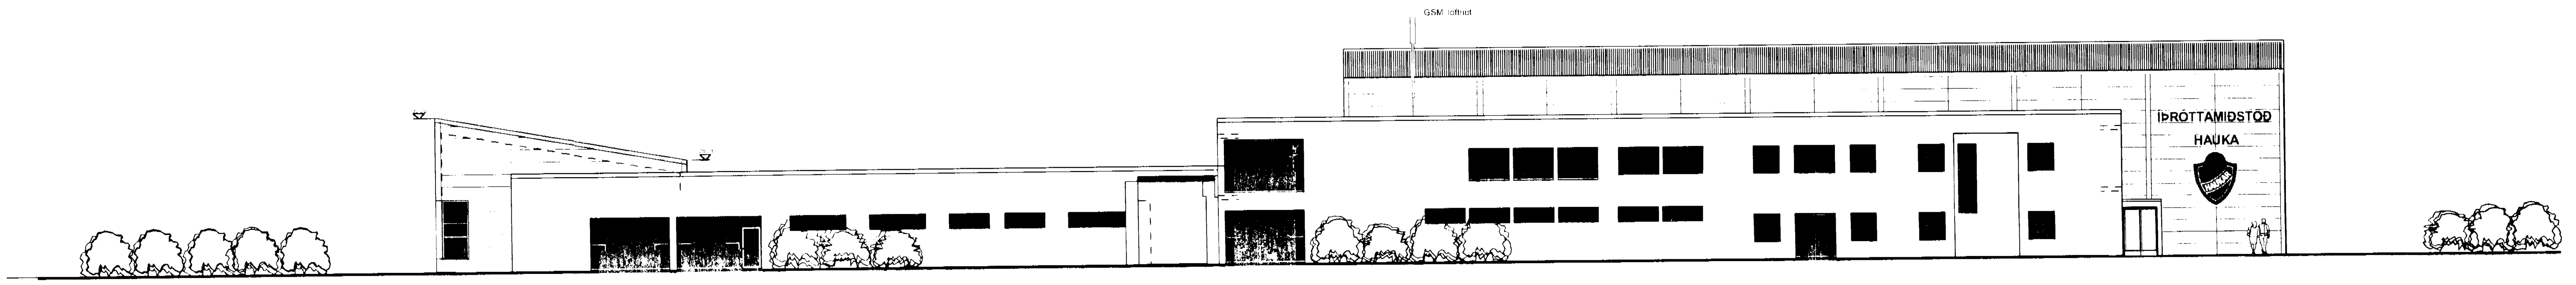

ÚTLIT AUSTUR
Yfirlitsmynd mkv. 1:200

1:100

1 2 3 4 5 6 7 8 9 10M

Dags.	Breyting	Útgáfa
20.12.02	Reyndarteikning	E
05.06.01	GSM loftnet sett á austurhorn íþróttasalar	D

Dags	Breyting	Útgáfa
19.03.99	Gluggar samræmdir verkteikningum	C
25.01.99	Númer lóðar fært inn.	B
10.12.98	Handriði á svölum breytt, sorpgeymslu bætt inn, stigahúsi breytt, gluggaskipan á austurhlið breytt.	A

Áritun arkitekta

Teiknað HMH/HI

ASK ARKITEKTAR

Skógarhlíð 18
101 Reykjavík
Sími 551 1010
Fax 562 0588
www.arkitektar.is

ÍÞRÓTTAMIÐSTÖÐ HAUKA
Ásvöllum 1, Hafnarfirði
Útlit austur

Dags:	20.2.1998
Mkv:	1:100 / 1:200
Teikn. nr.	Útgáfa
A-109	E

5.6.2001
9623-A100 -SNIÐÚTL end.v9