Áritun byggingarfulltrúa

Byggingarfulltrúi samþykkir erindið.

30 JAN. 2003

Bent skal á að samþykkt þessi verður ekki virk, fyrr en eftir skráningu eignaskiptayfirlýsingarinnar hjá Fasteignamati ríkisins og þinglýsingu hennar.

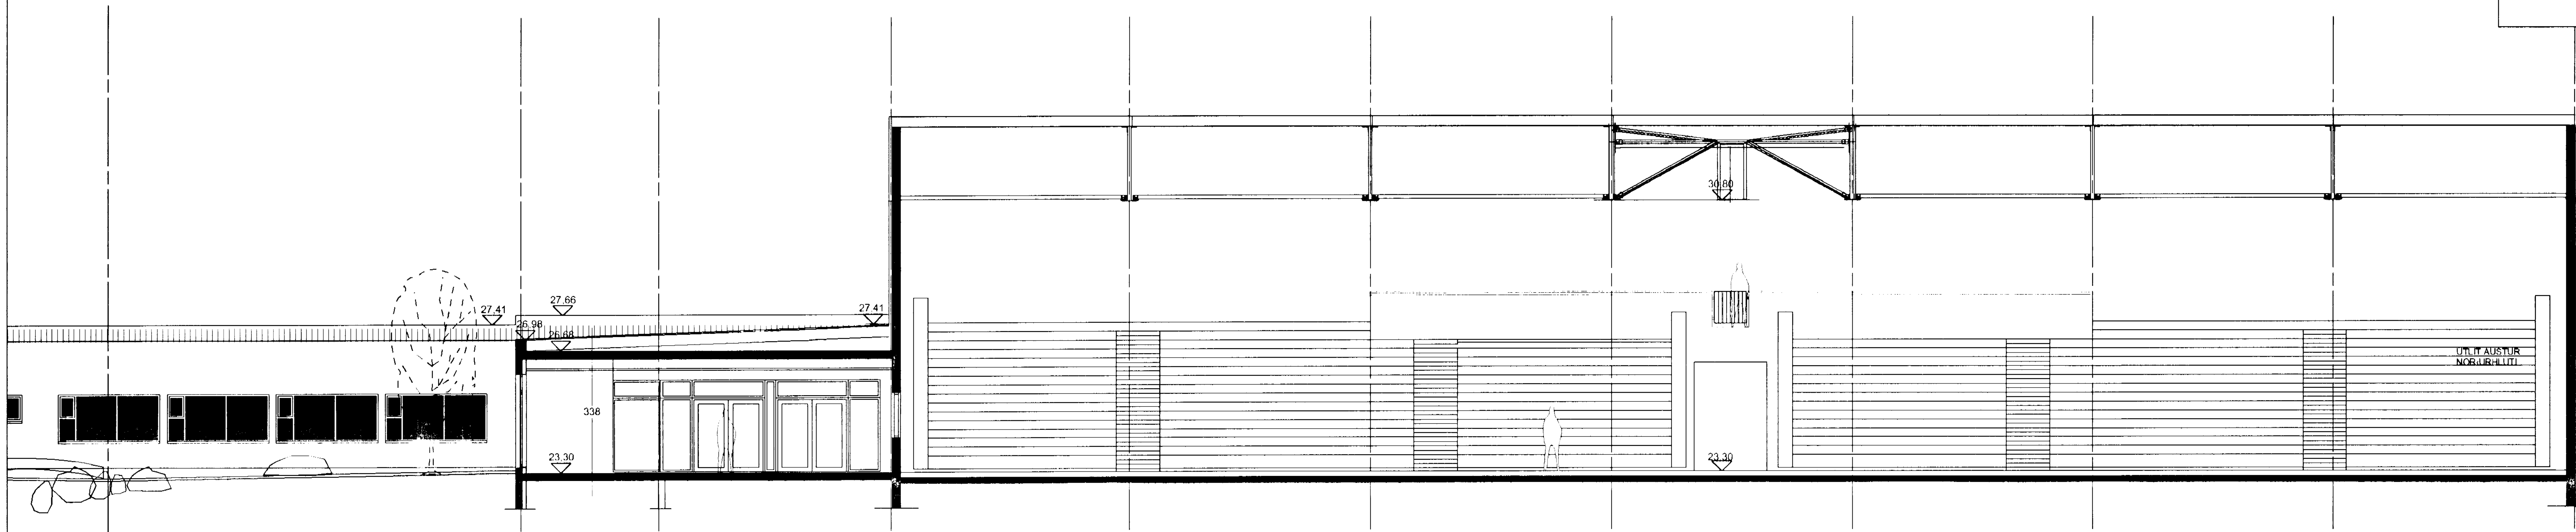

SNEIÐING D-D
NORÐURHLUTI

SNEIÐING D-D
SUÐURHLUTI

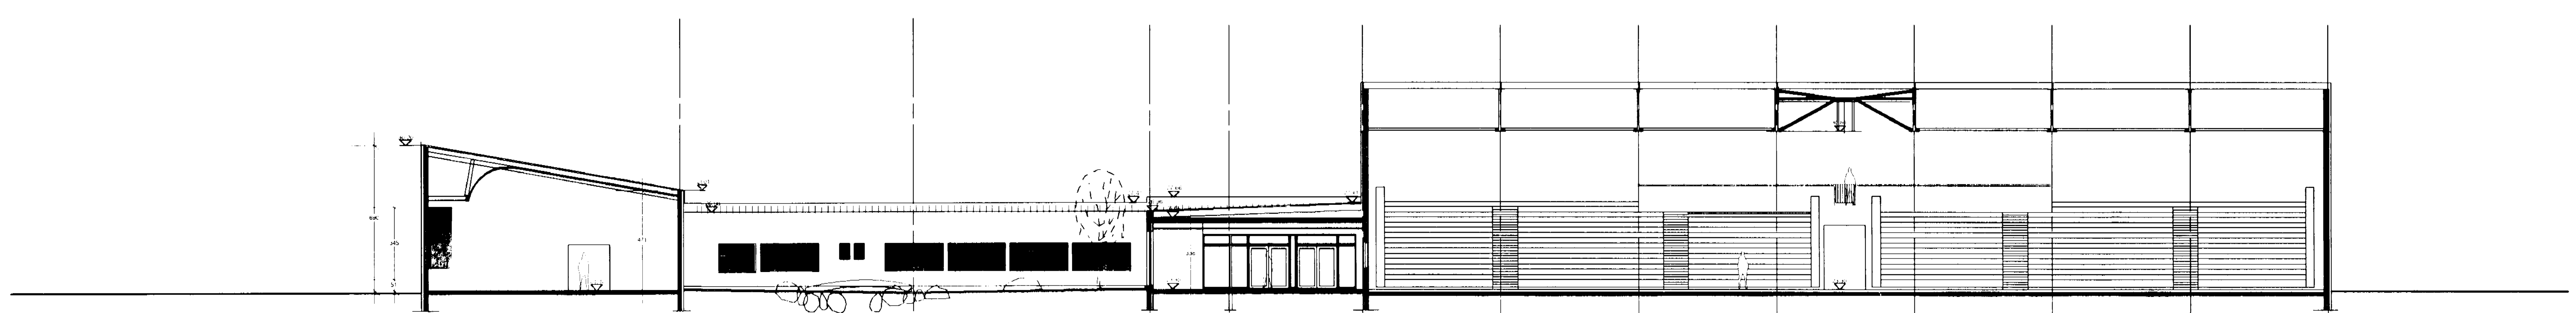

SNEIÐING D-D
Yfirlitsmynd mkv. 1:200

1:100

1 2 3 4 5 6 7 8 9 10M

5.6.2001
9623-A100 -SNIDÚTL end.v9

Dags.	Breyting	Útgáfa
20.12.02	Reyndarteikning	D

Dags.	Breyting	Útgáfa
19.03.99	Gluggar samræmdir verkteikningum	C
25.01.99	Númer íðvar færð inn.	B
10.12.98	Loftræstiklefa komið fyrir í veitingasal, Sakgluggi í forsal fjarlægður. Gólfkóti lækkaður úr 24.0 í 23.3.	A

Áritun arkitekta

Teiknað HMH/HI

ASK ARKITEKTAR

Skógarhlíð 18
101 Reykjavík
Sími 551 1010
Fax 562 0588
www.arkitektar.is

ÍÞRÓTTAMIÐSTÖÐ HAUKA
Ásvöllum 1, Hafnarfirði
Sneiðing

Dags: 20.2.1998
Mkv: 1:100 / 1:200
Teikn. nr. A-110
Útgáfa D