
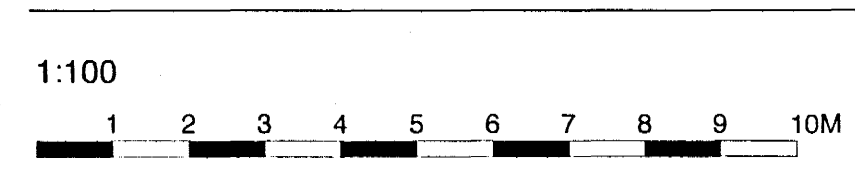


HEILBRIGÐISEFTIRLIT
 HAFNARFIJÁRDARSVÆÐIS
 Pósthólf 440 - 2 Hafnarfjörður
 Sími 563 2600
 07.01.1999
Ólafur Ólafsson

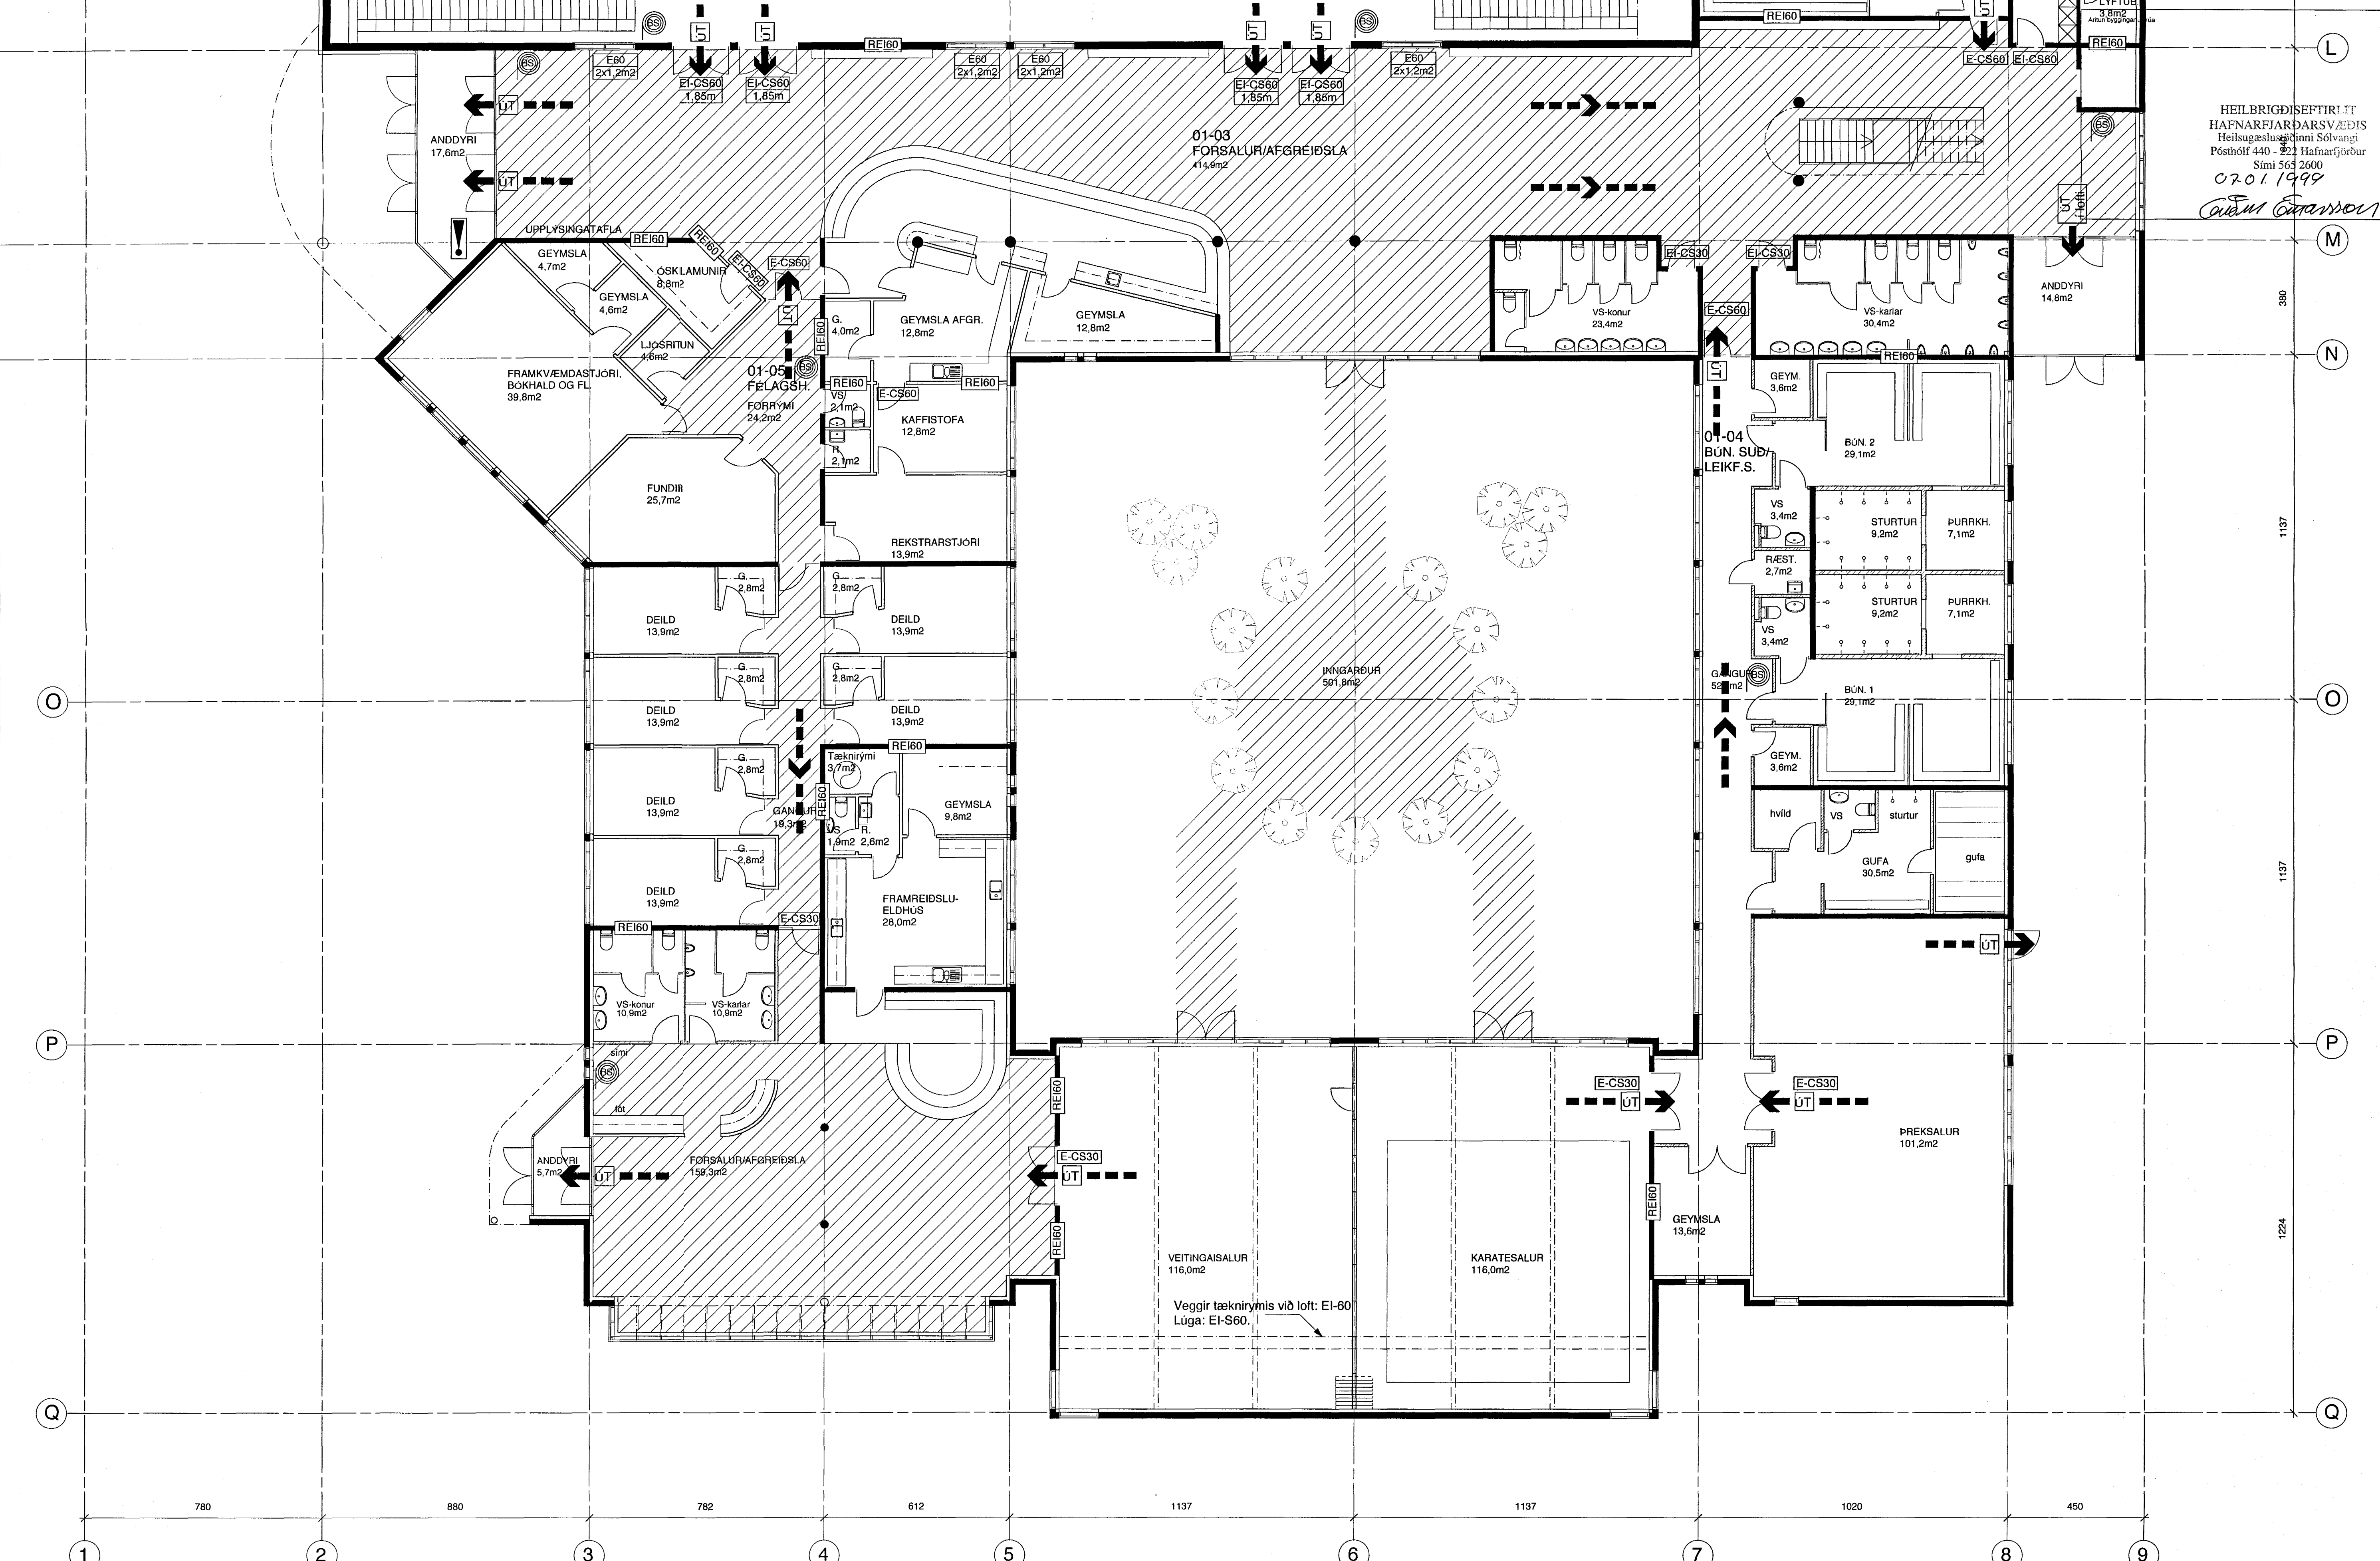

Dags	Breyting	Útgáfa	Dags	Breyting	Útgáfa	Teknað:	HMH

Arkitektar Skógarhlíð
 Skógarhlíð 18 • 101 Reykjavík
 S. 551 1010 • Fax 562 0588
 www.arkitektar.is

ÍPRÓTTAMÍÐSTÖÐ HAUKA
 Ásvöllum, Hafnarfirði
 Grunnmynd 1. hæðar-suður
 Brunavarnir

Dags: 20.2.1998
 Mkv: 1:100
 Útgáfa
A-112 A