


Semþykkt á fundi byggingeðndar þann
29 NOV. 1995

Byggingafrútrúnn í Hafnartréi
F.h. Kristján Þórarinnsson

ÁSKILIÐ,
SABOKUN

Höfundur göngu leiða má ekki loka

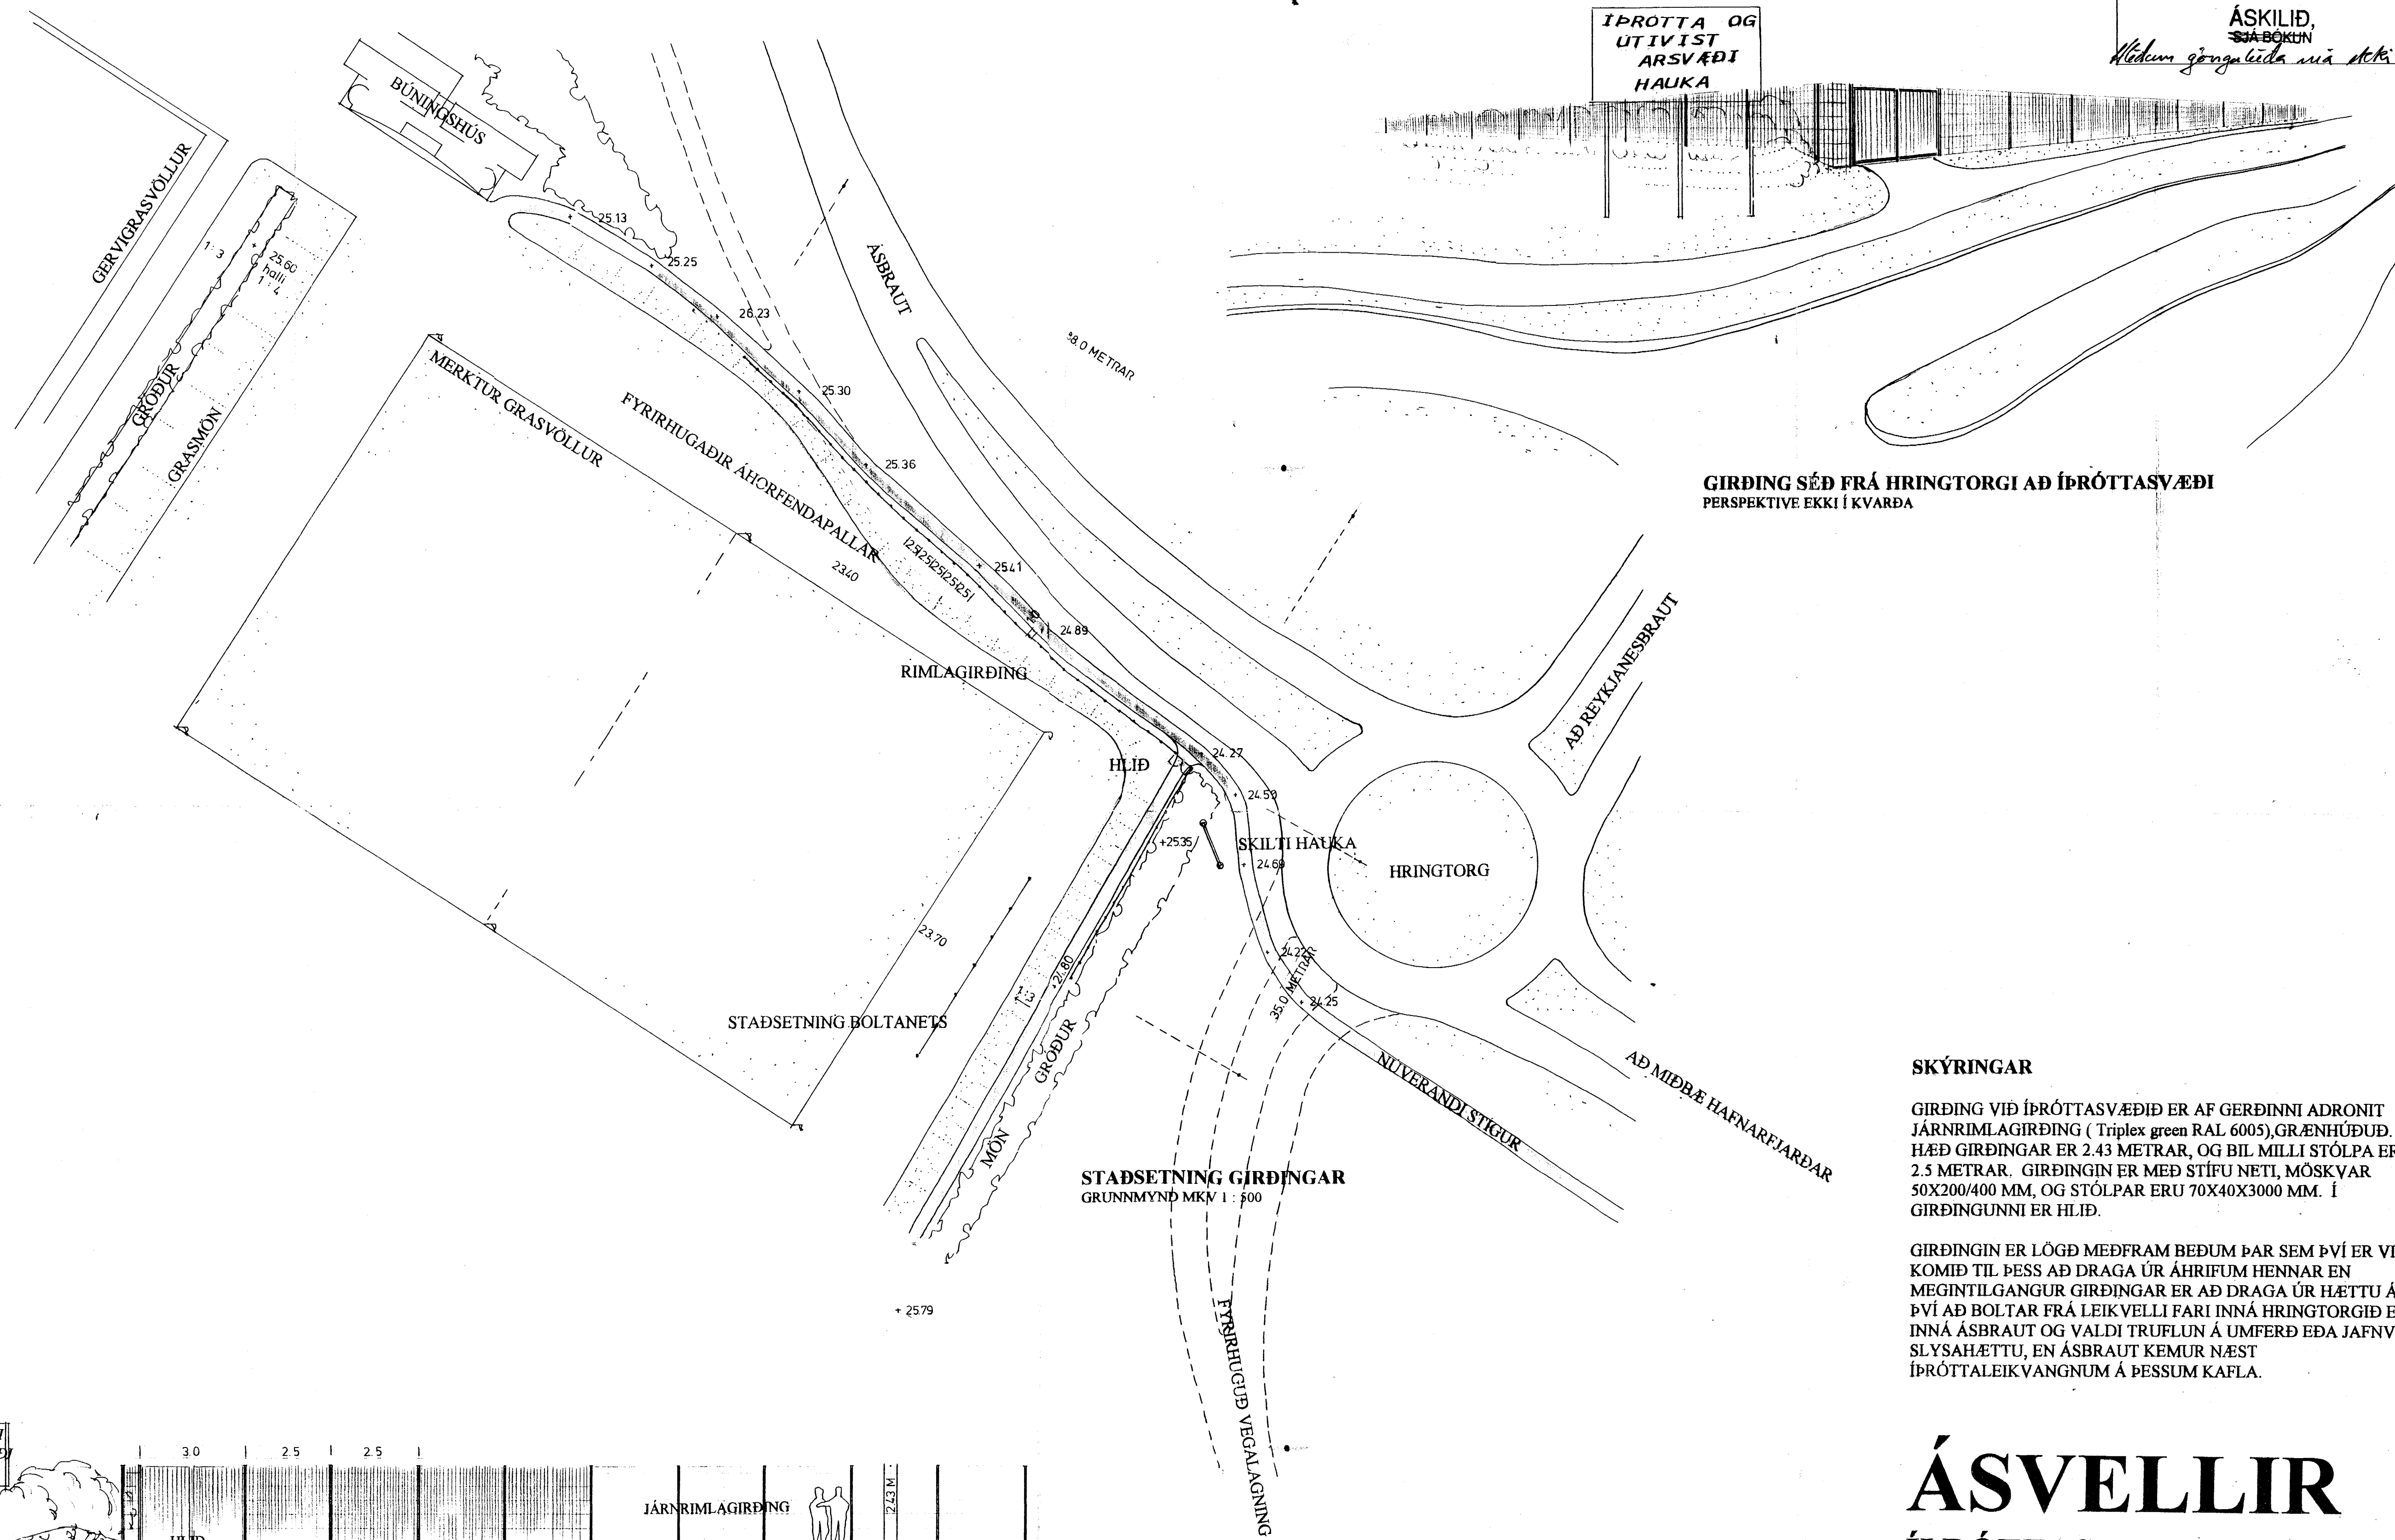

ÍPRÓTTA OG
UTIVIST
ARSVÆÐI
HAUKA


GIRÐING SÉÐ FRÁ HRINGTORGI AD ÍPRÓTTASVÆÐI
PERSPEKTIVE EKKI Í KVARÐA

SKÝRINGAR

GIRÐING VIÐ ÍPRÓTTASVÆÐIÐ ER AF GERÐINI ADRONIT JÄRNRLAGIRÐING (Triplex green RAL 6005), GRÆNHÚÐUÐ. HÆÐ GIRÐINGAR ER 2.43 METRAR, OG BIL MILLI STÓLPA ER 2.5 METRAR. GIRÐINGIN ER MEÐ STÍFU NETI, MÓSKVAR 50X200/400 MM, OG STÓLPAR ERU 70X40X3000 MM. Í GIRÐINGUNNI ER HLÍÐ.

GIRÐINGIN ER LÖGD MEÐFRAM BEDUM ÞAR SEM ÞVÍ ER VIÐ KOMIÐ TIL ÞESS AÐ DRAGA ÚR ÁHRIFUM HENNAR EN MEGINTILGANGUR GIRÐINGAR ER AÐ DRAGA ÚR HÆTTU Á ÞVÍ AÐ BOLTAR FRÁ LEIKVELLI FARI INNÁ HRINGTORGIÐ EÐA INNÁ ÁSBRAUT OG VALDI TRUFLUN Á UMFERÐ EÐA JAFNVEL SLYSAHÆTTU, EN ÁSBRAUT KEMUR NÆST ÍPRÓTTALEIKVANGNUM Á ÞESSUM KAFLA.

ÍPRÓTTASVÆÐI
UTIVISTARSVÆÐI
HAUKA

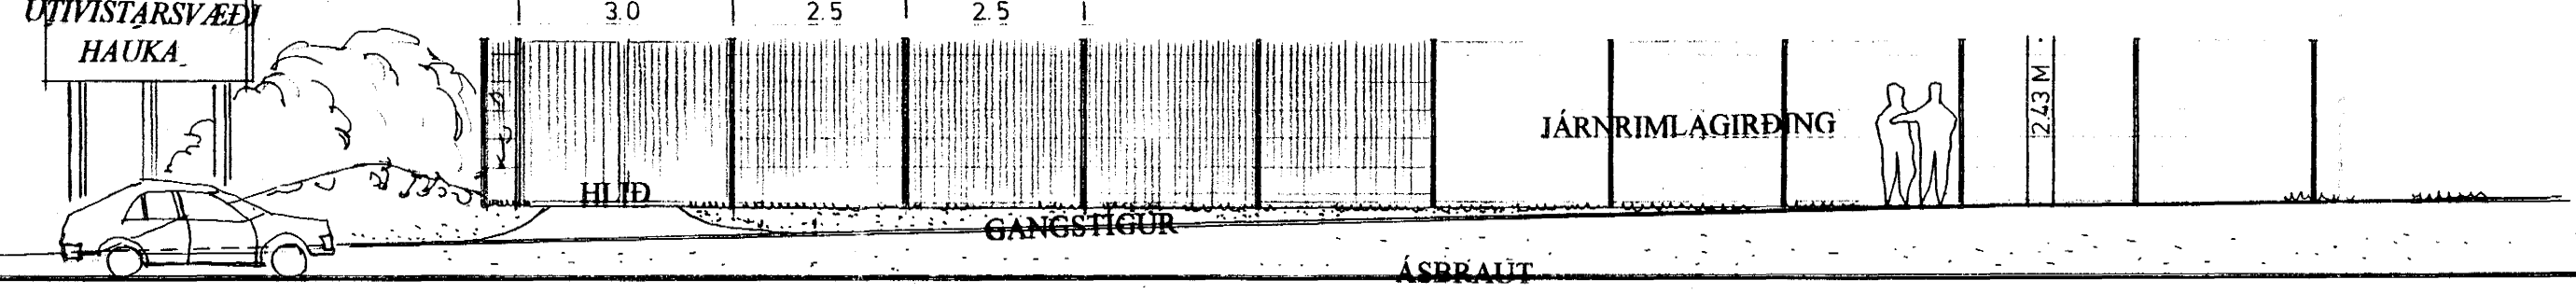

HLUTAÚTLIT GIRÐINGAR FRÁ HORNI Í ÁTT AD
BÚNINGSHÚSI MÆLIKVARÐI 1 : 100

ÁSVELLIR

**ÍPRÓTTASVÆÐI HAUKA
GIRÐING VIÐ ÍPRÓTTAVÖLL**

23.11.1995 MÆLIKVARÐI 1 : 1000

TEIKNISTOFA STÓRHÖFÐA 17
PÉTUR JÓNSSON LANDSLAGSARKITEKT
GUÐMUNDUR GUNNLAUGSSON ARKITEKT
SÍMI 567 7737 - FAX 567 7736

Þeir Jónsson 190556-3199
Guðm. Gunnlaugsson 190554-3419
Guðm. Gunnlaugsson