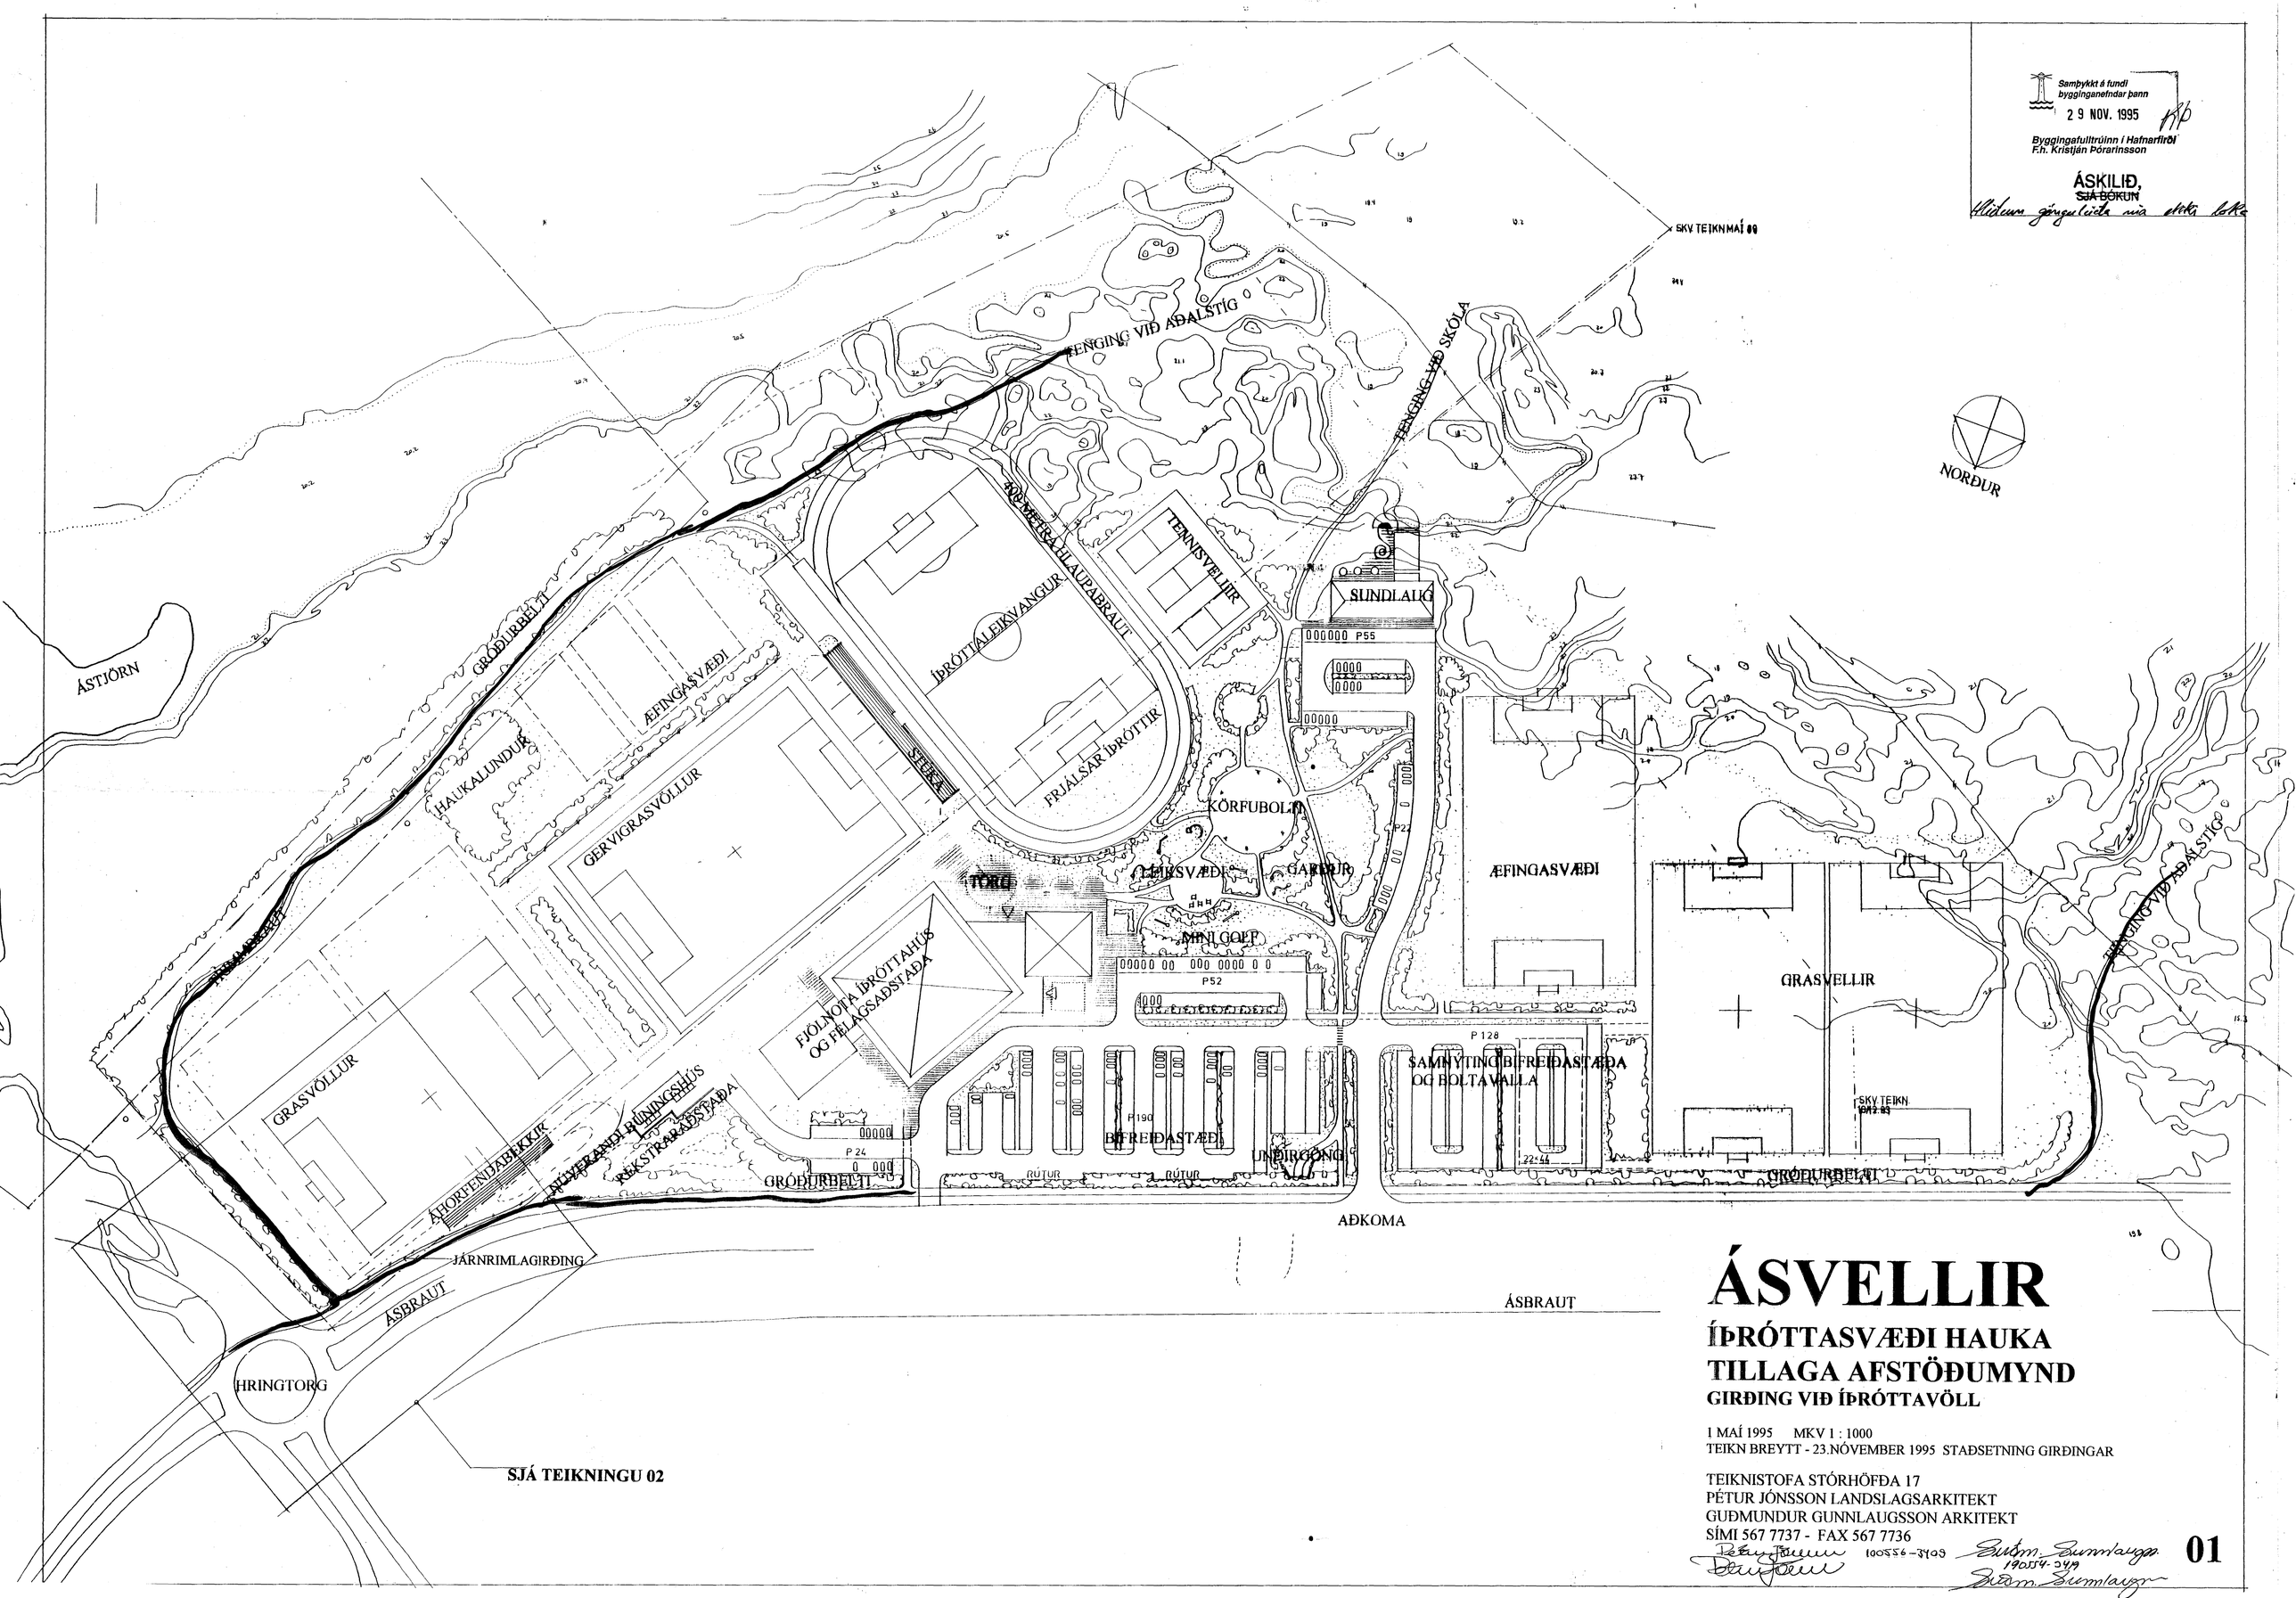

ÁSVELLIR

ÍÞRÓTTASVÆÐI HAUKA
TILLAGA AFSTÖÐUMYND
GIRÐING VIÐ ÍÞRÓTTAVÖLL

1 MAÍ 1995 MKV 1 : 1000
TEIKN BREYTT - 23.NÓVEMBER 1995 STAÐSETNING GIRÐINGAR

TEIKNISTOFA STÓRHÖFÐA 17
PÉTUR JÓNSSON LANDSLAGSARKITEKT
GUÐMUNDUR GUNNLAUGSSON ARKITEKT
SÍMI 567 7737 - FAX 567 7736

100556-3409 190554-2419

01