


Samþykkt þann  
 0.3 NOV. 1997  
 Byggingafulltrúinn í Hafnarfirði  
 Erlendur Hjálmarsson  
 Sjá bókun b.n.  
 2/1091

Stærðir:  
 Búningsaðstaða.....120.0 m<sup>2</sup>  
 Þjónusturými.....104.3 m<sup>2</sup>  
 alls.....204.3 m<sup>2</sup>  
 heildarrúmmál.....698.4 m<sup>3</sup>

Byggingarlýsing:  
 Þjónustuhús fyrir íþróttavelli.  
 Burðarvirki hússins er úr stein-  
 steypu og að hluta úr timbri.  
 Steyptir fletir eru sjónsteypa  
 að utan, einangrað og þússað að  
 innan. Léttir burðarfletir/út-  
 veggir eru lkæddir bárujárn.  
 Þak er timburgrind klædd báru-  
 járn.

Byggingarlýsing:  
 Byggt er yfir núverandi þort. Þak er sperrþak, klætt  
 utan með bárustáli og klæðningu í flokki 1 að innan.  
 Rýmið er óeinangrað og óupphitað. Notkun: geymsla.  
 Stærð geymslu er: 40,5 m<sup>2</sup> og 102 m<sup>3</sup>  
 Heildar gólfplötur eftir breytingu 204.3 + 40,5 = 228.8 m<sup>2</sup>  
 Heildarrúmmál eftir breytingu 698.4 + 102 = 800.4 m<sup>3</sup>

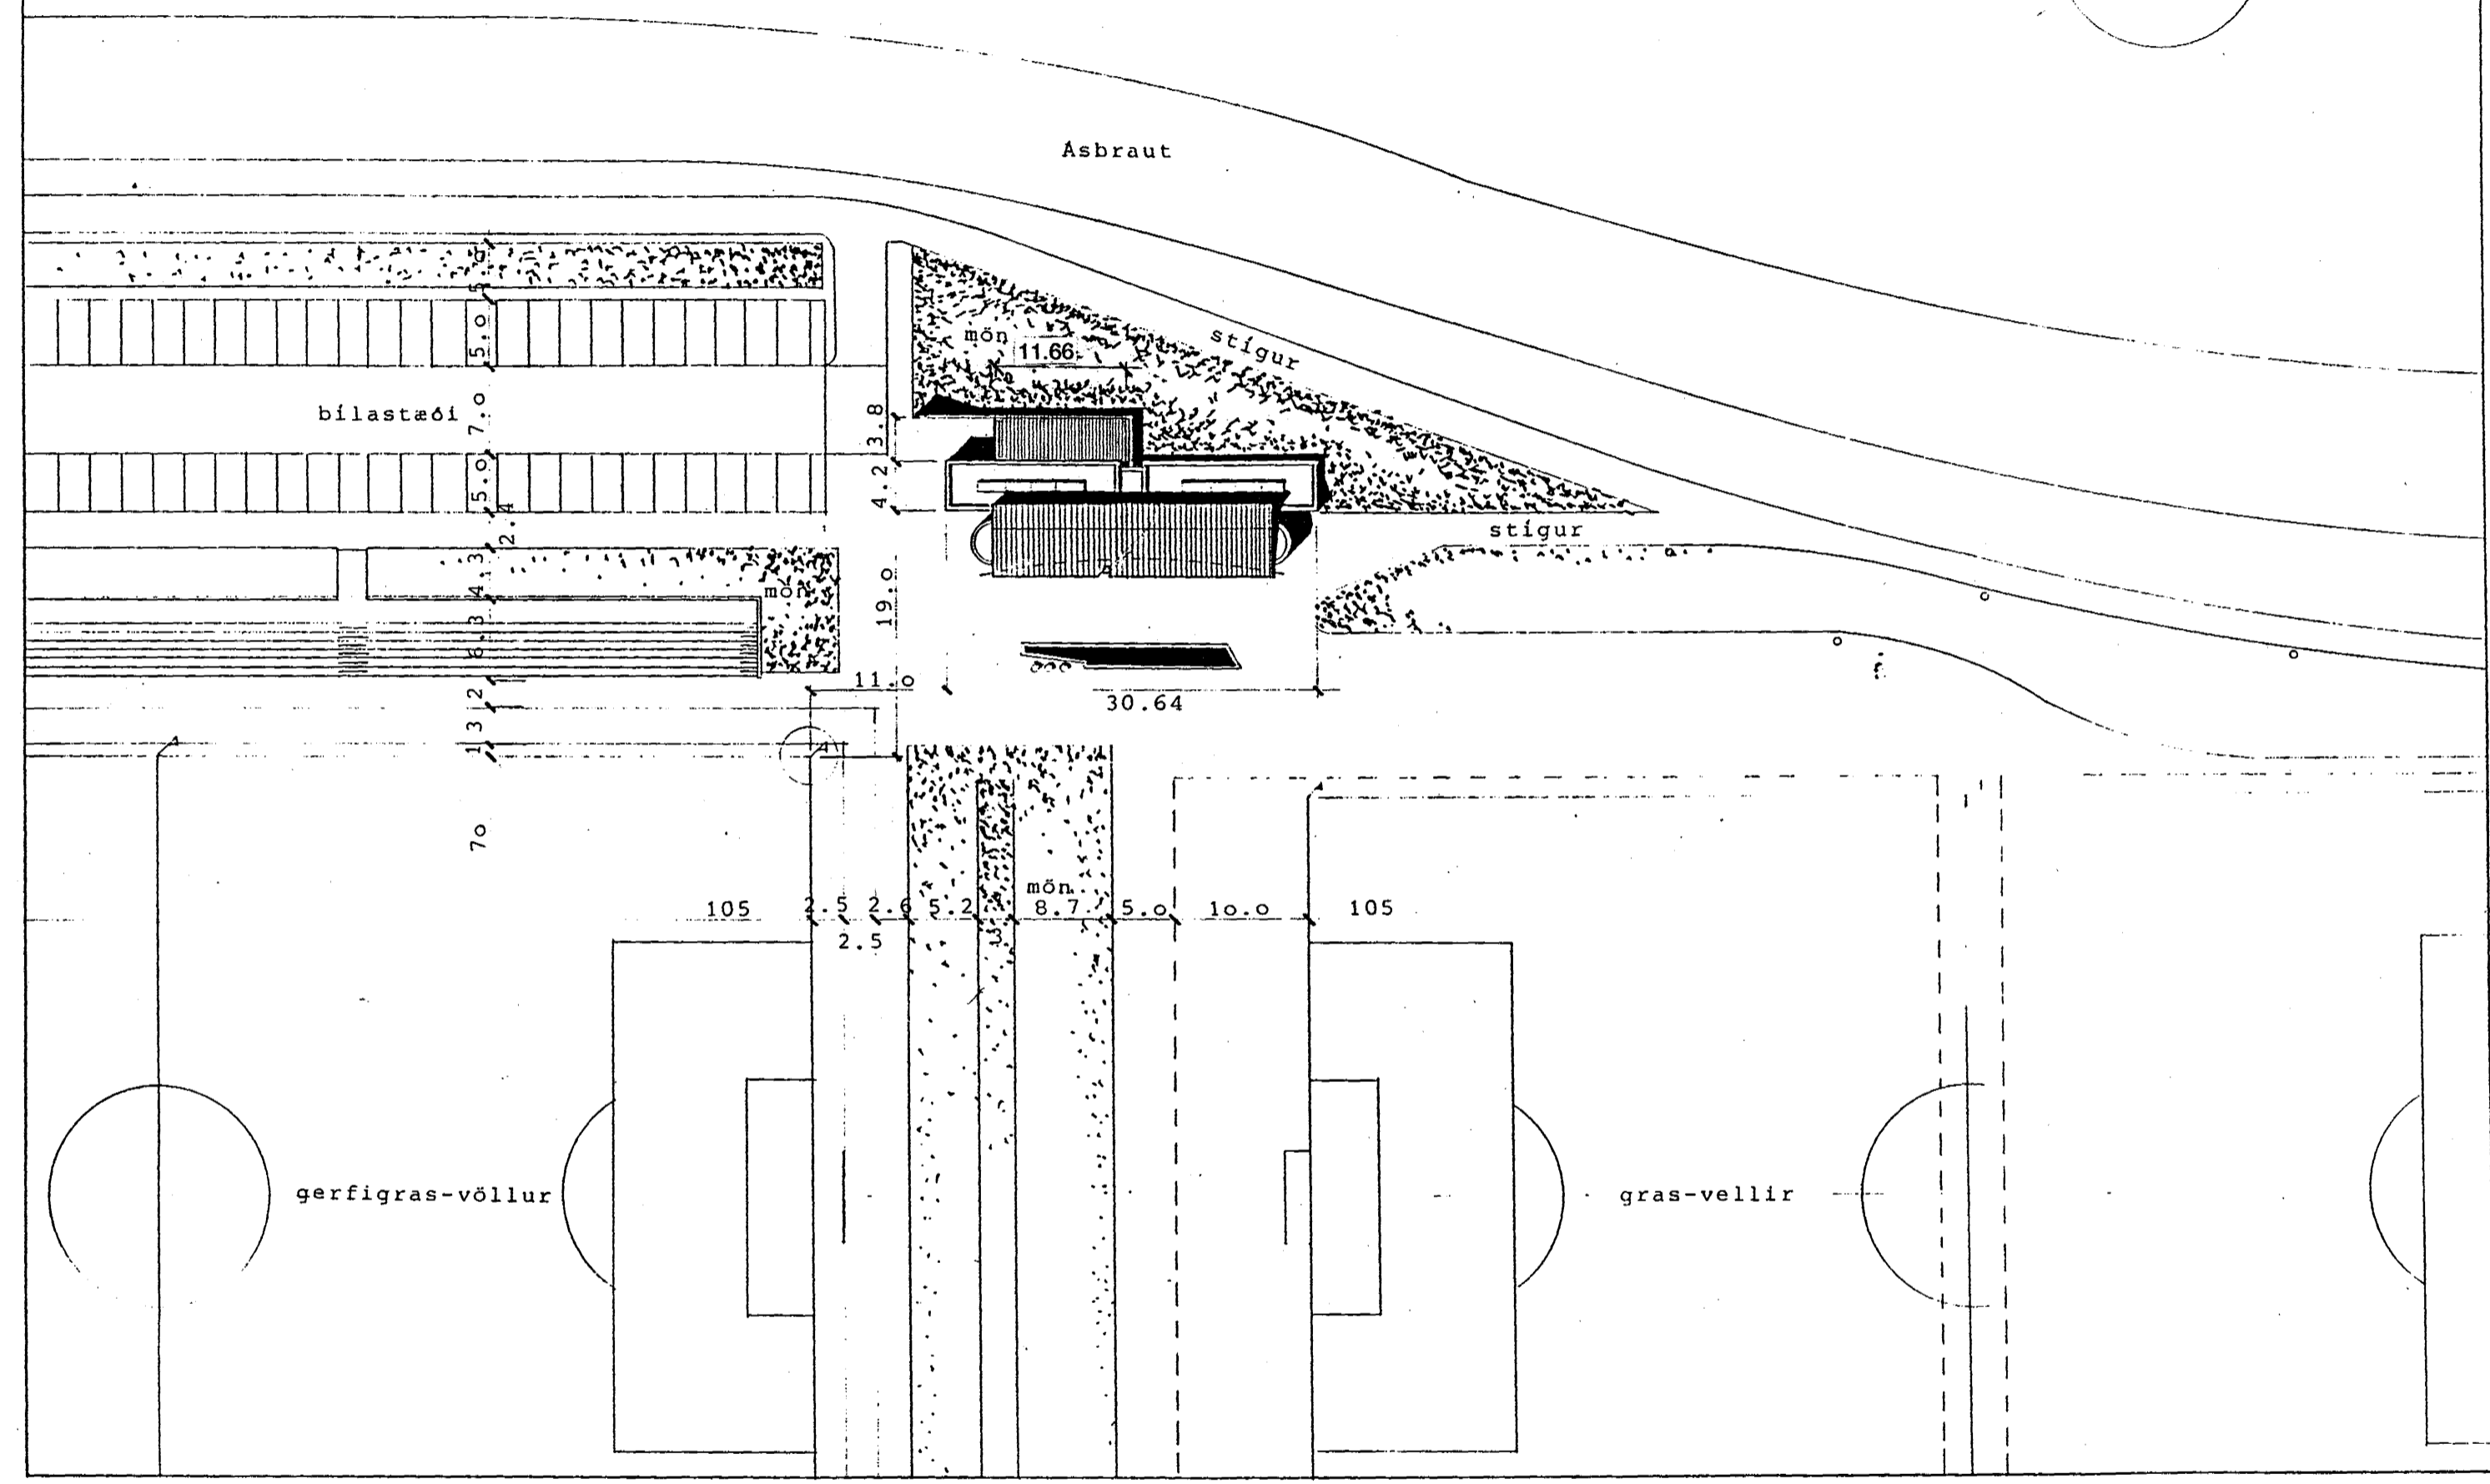

afstöðumynd 500

Á S V E L L I R - vallahús HAUKA

dgs.20. 04. 1991 mkv. 1:500

breytt 20.10.91 málsetningar p/k  
 Breytt 12.10.97 byggt yfir þort: geymsla

PÁLMAR KRISTMUNDSSON ARKITEKT  
 súðarvogi 36 - s: 678950 - 104 reykjavík

*Pálmarsson*  
*Pálmarsson*