
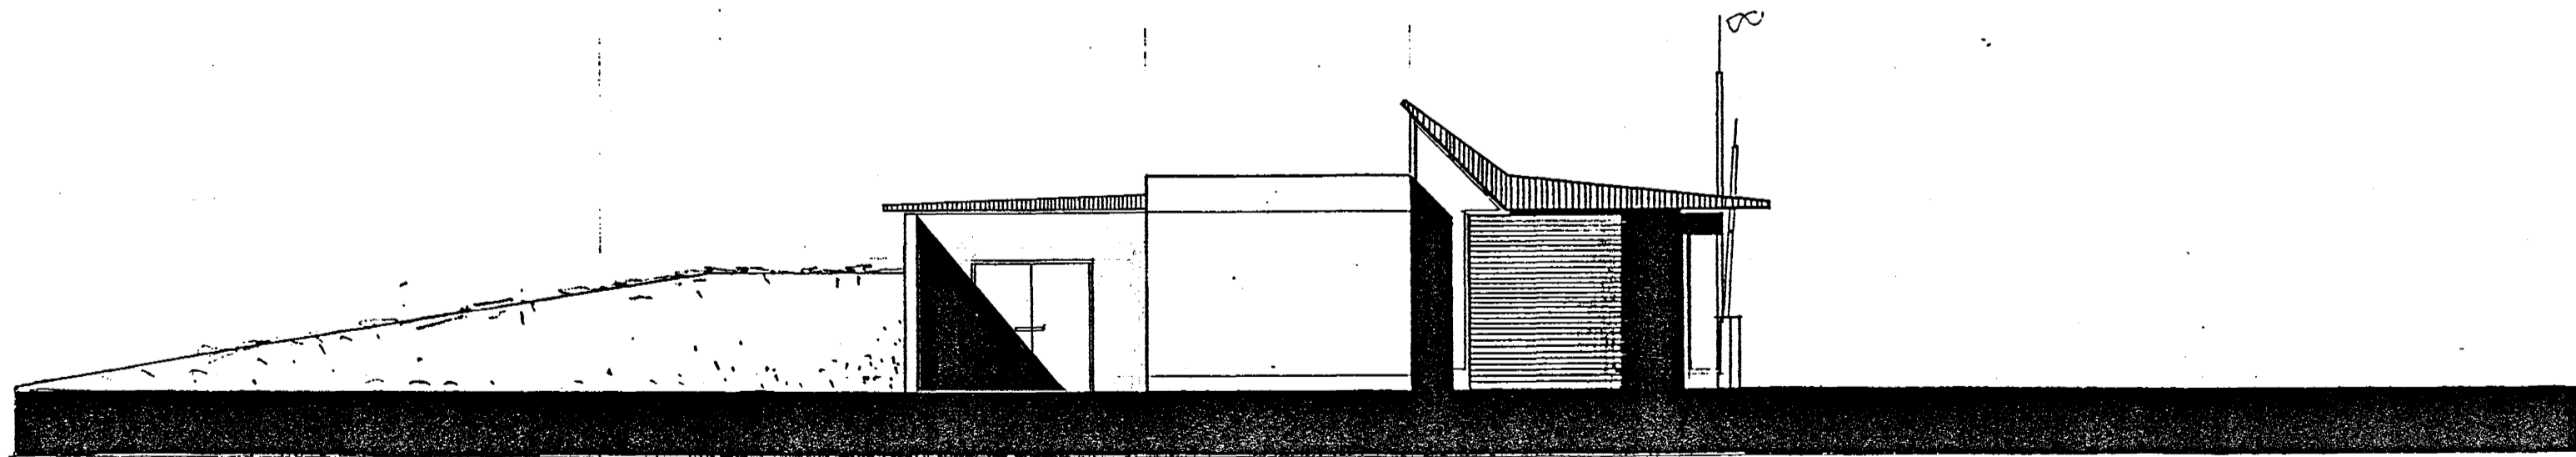


framhlíó - að vallarsvæði SA

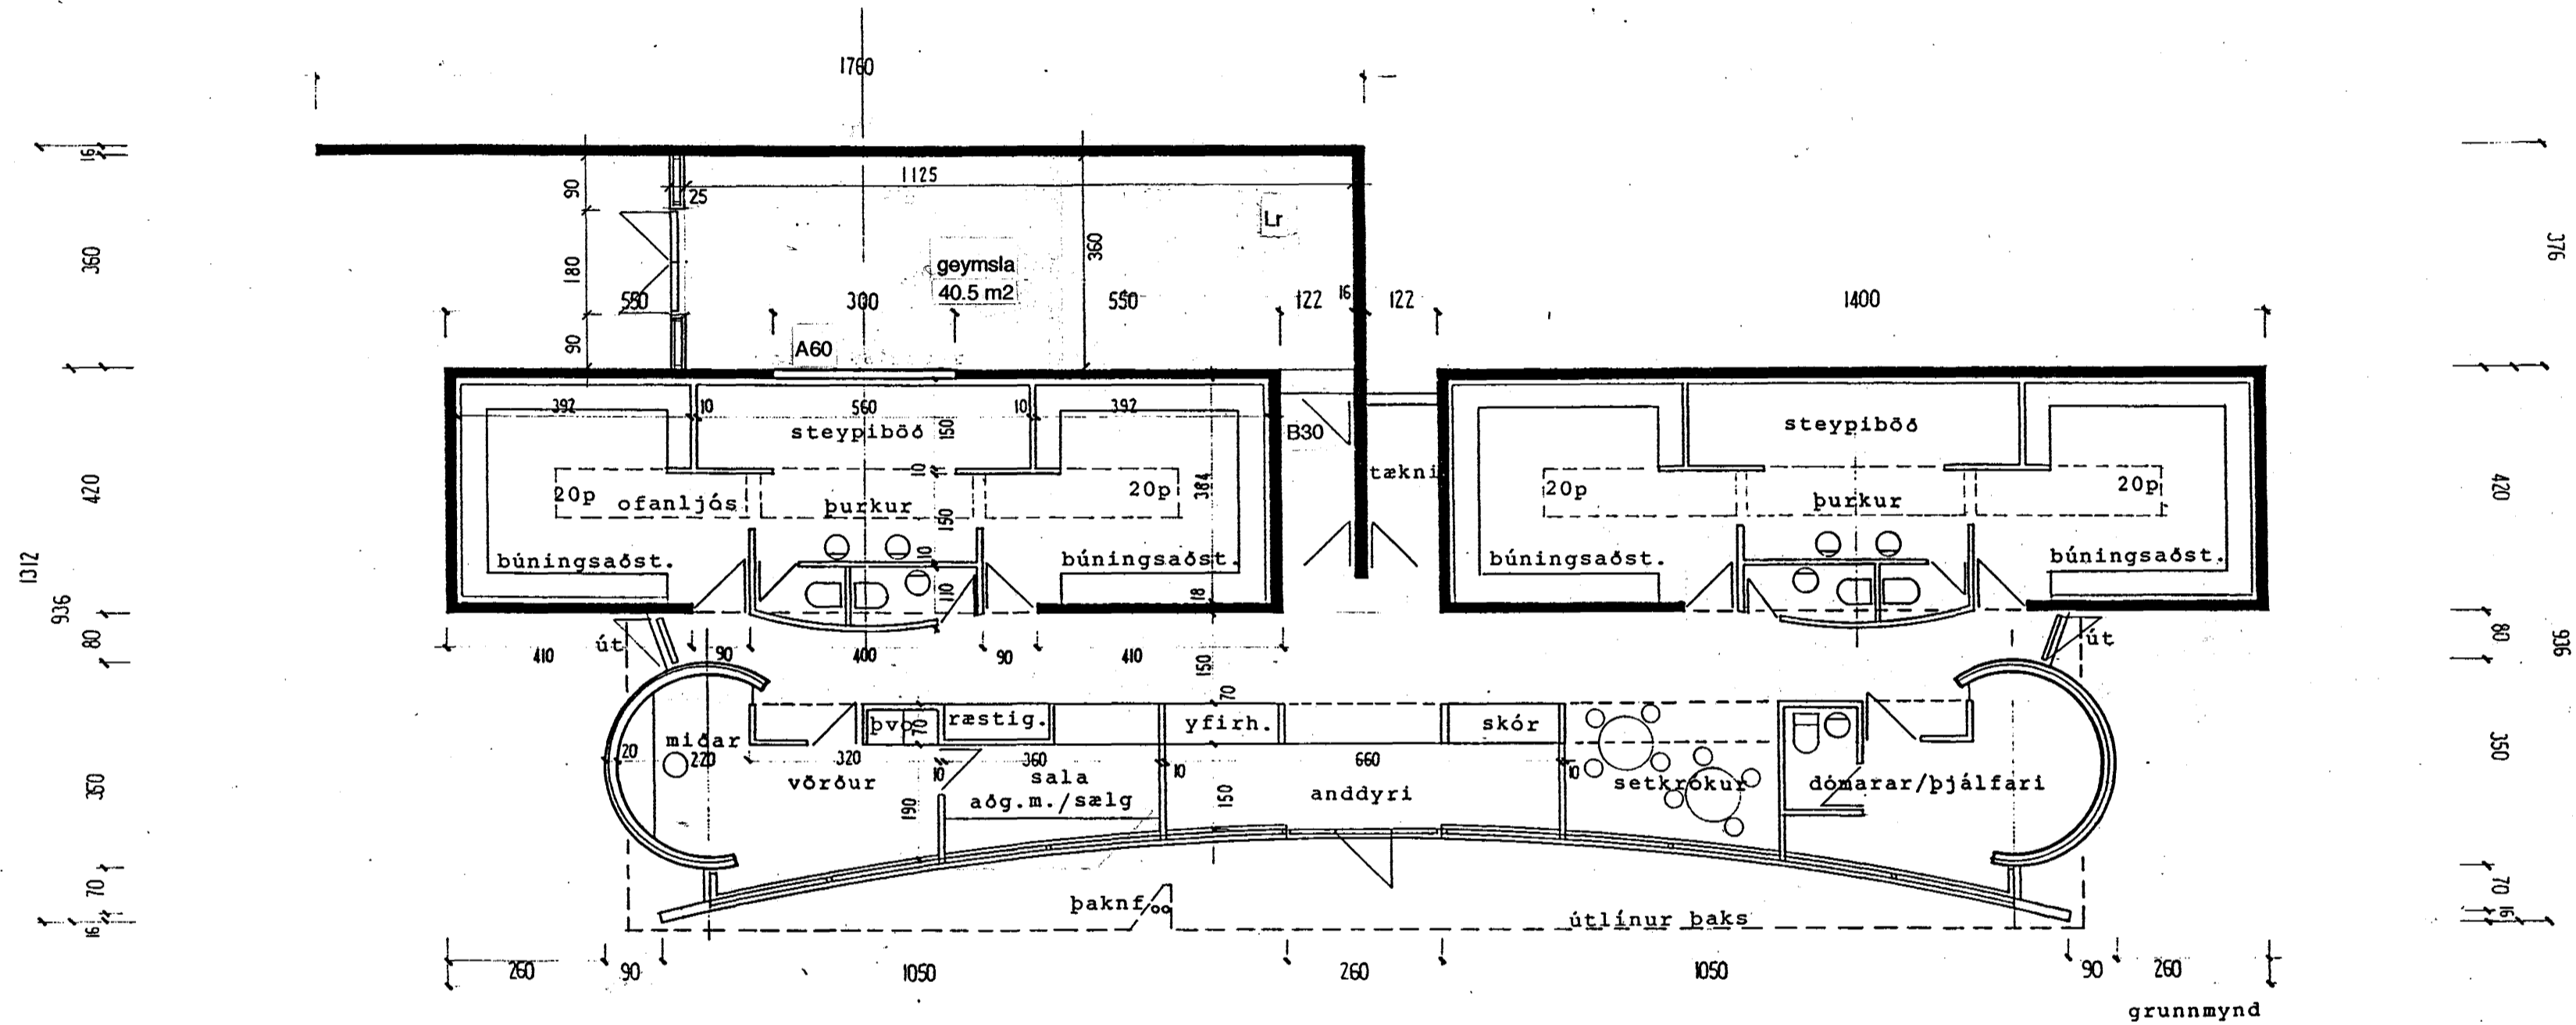

hlíó að bílastæðum SV

Á S V E L L I R - vallarhús HAUKA

dgs. 20. 04. 1991 mkv. 1:100

Breytt 12.10.97 byggt yfir port: geymsla

[Handwritten signature]

PÁLMAR KRISTMUNDSSON ARKITEKT
 súðarvogi 36 - s: 678950 - 104 reykjavík

[Handwritten signature]