
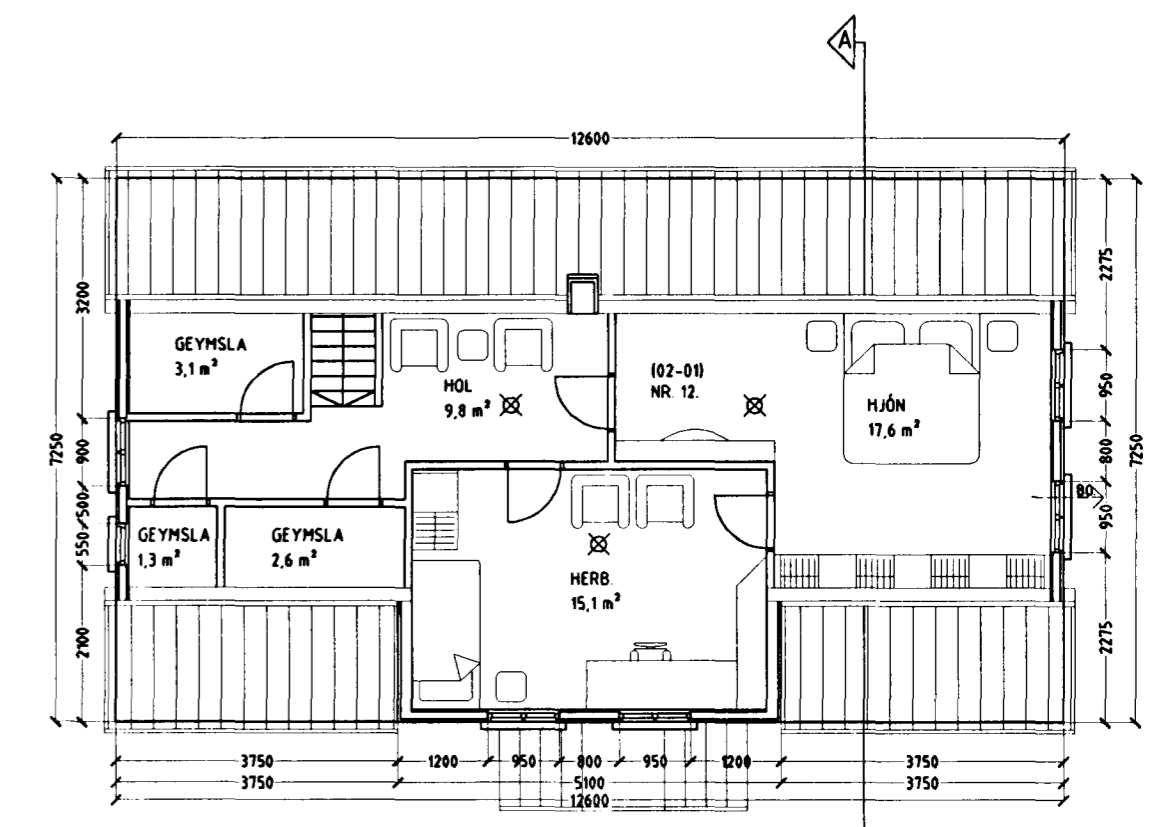


Samþykkt á fundi byggingarnefndar þann  
 19 SEPT. 2001  
 Byggingafulltrúinn í Hafnarfirði  
 Erlendur Hjálmarsson

Úr Gildi

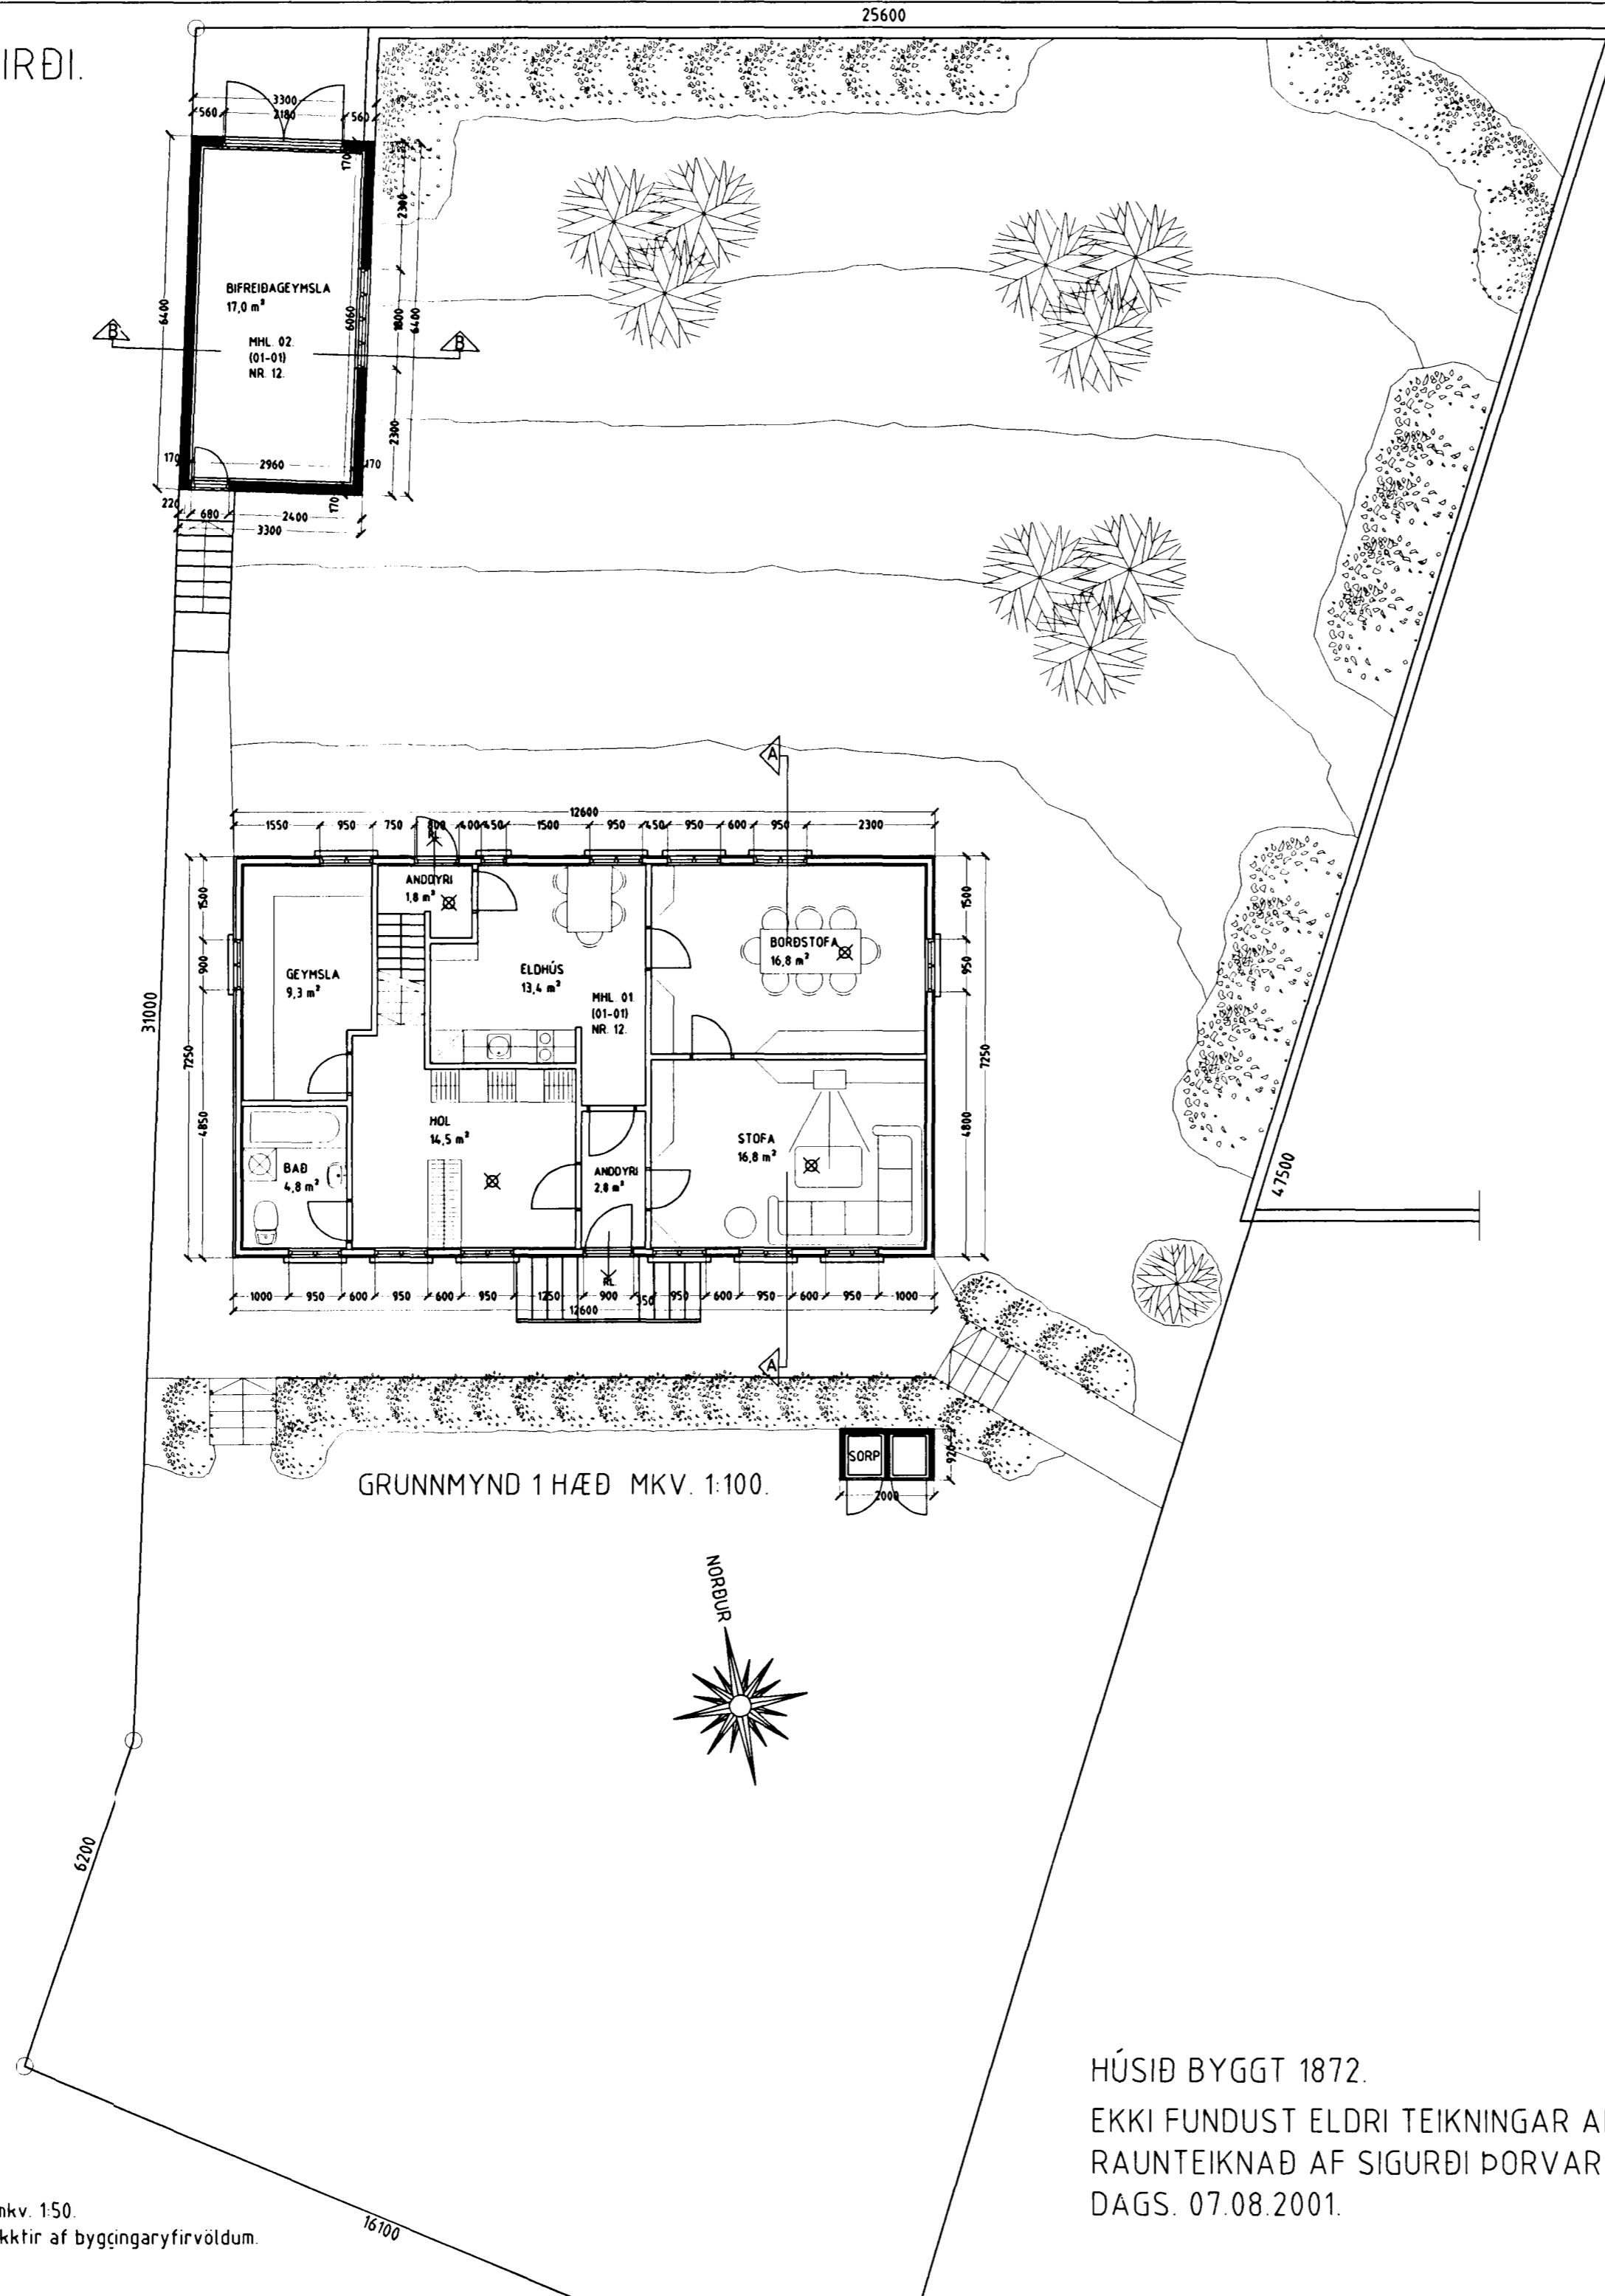

GRUNNMYND 2 HÆÐ MKV. 1:100.

HÚSIÐ BYGGT 1872.  
 EKKI FUNDUST ELDRI TEIKNINGAR AF HÚSINU.  
 RAUNTEIKNAD AF SIGURÐI ÞORVARÐARSYNI.  
 DAGS. 07.08.2001.

Vardandi frekari málsetningar, sjá sérteikningar aðalhönnuðar í mkv. 150.  
 Séruppdrættir skulu unnir þegar aðaluppdrættir hafa verið samþykktir af byggingaryfirvöldum.

AUSTURGATA 12 HAFNARFIRÐI.

Sigurður Þorvarðarson byggingafræðingur b.f.í.  
 Teiknistofan Strandgötu 11 220 Hafnarfirði.  
 Sími: 5651510. Netfang: teiknistofan@islandia.is

Skýringar:	Aðaluppdráttur.
Teikning:	GRUNNMYND 1 OG 2 HÆÐ.
Mælikvarði:	1 : 100.
Undirskrift:	<i>[Signature]</i>
Blað nr: 1 af 3.	Dagsetning: 07 ágúst 2001.
Breytt:	