


AFSTÖÐUMYND 1:500

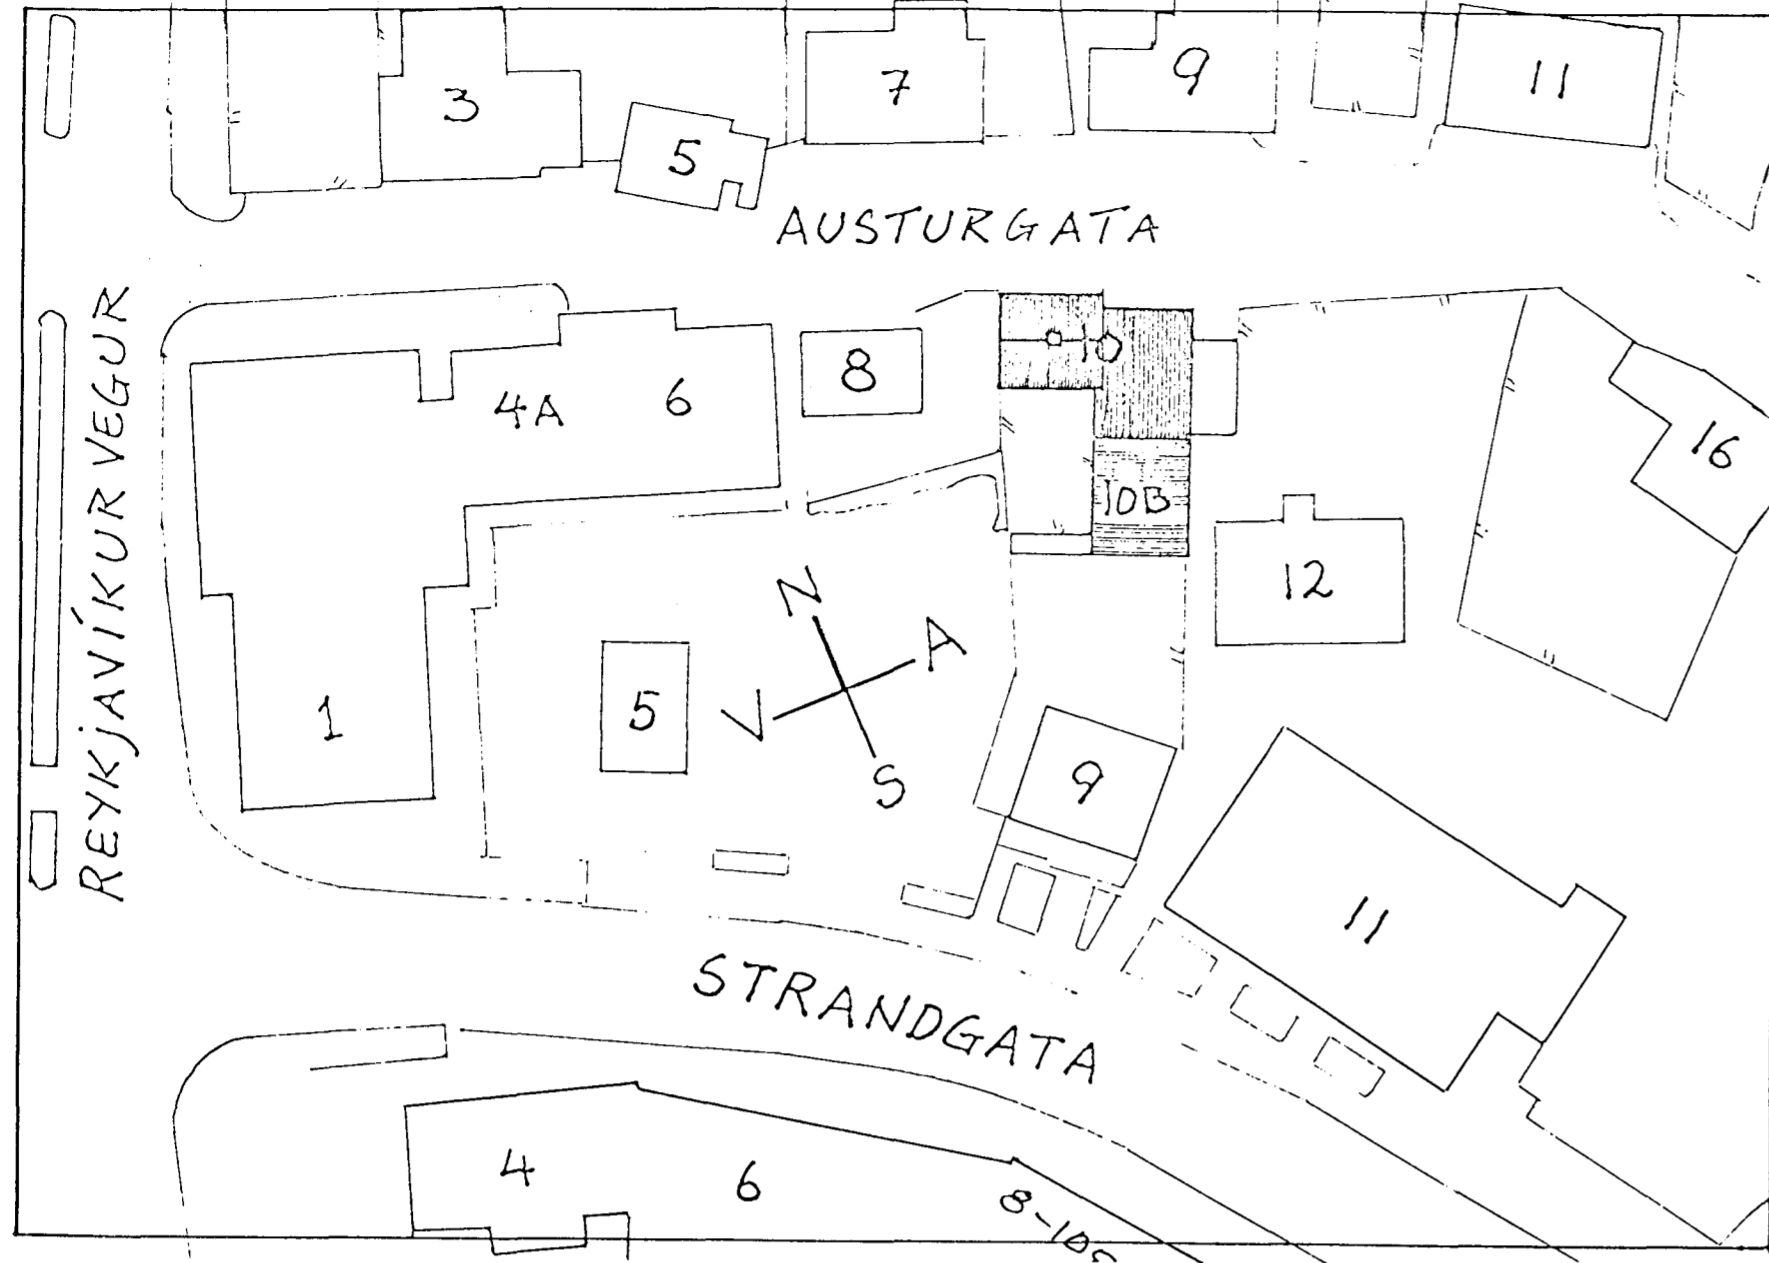

SKÝRINGAR:

ÞAKHALLI AUKINN MEÐ NÝJU SPERRULAGI SEM SITJI Í EFRI ENDA Á 2"X6" Á EFRI ÍBRÚN VEGGS, EN MEÐ SNÍÐI Í NEDRI ÍBRÚN SPERRU Í LÆGRI ENDA.

FESTINGAR NÝS ÞAKS ÁKVEÐIST Í SAMRÁÐI VIÐ BYGGINGA-MEISTARA UM LEIÐ OG VERKIÐ ER UNNIÐ. NÝJAR SPERRUR STANDIST Á VIÐ ELÐRI OG FESTIST MEÐ BMF EFTIR ÞVI SEM VIÐ Á.

Í SKOTRENNU KOMI HITALEIÐARI, SEM NÁI LÍKA Í RENNU.


ELÐRA ÞAKJÁRN TAKIST BURT OG 4" STEINULL LEGGIST Á ELÐRA ÞAKPALAG.

LOFTUNARTÚÐUR KOMI VIÐ KJALJÁRN, Í SAMRÁÐI VIÐ VERKFRÆÐING.


RÚMMÁLSAUKNING VEGNA BREYTINGANNA ER $\approx 14 \text{ m}^3$

SNÍÐ A-A, 1:50


BRÖTNAR LÍNUR = AUSTURG. 10B
HEILAR LÍNUR = BREYTINGAR

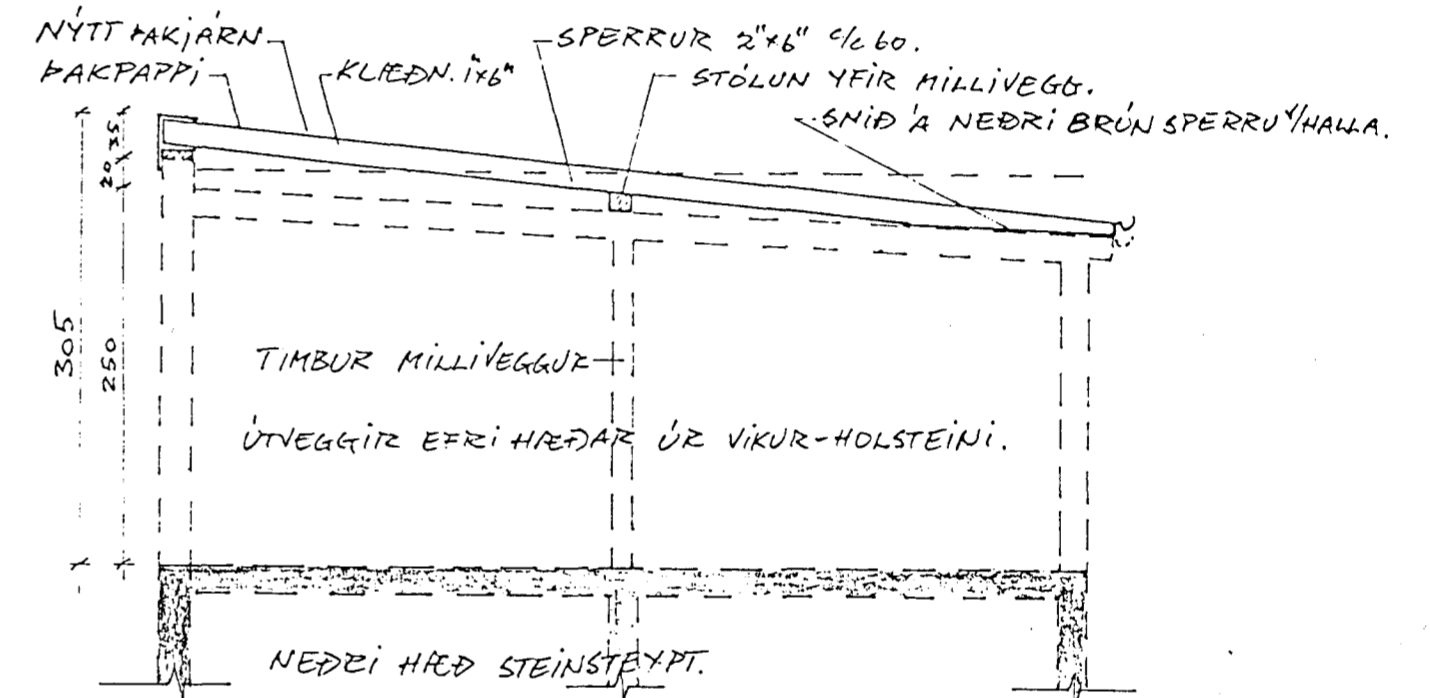


SNÍÐ B-B 1:20

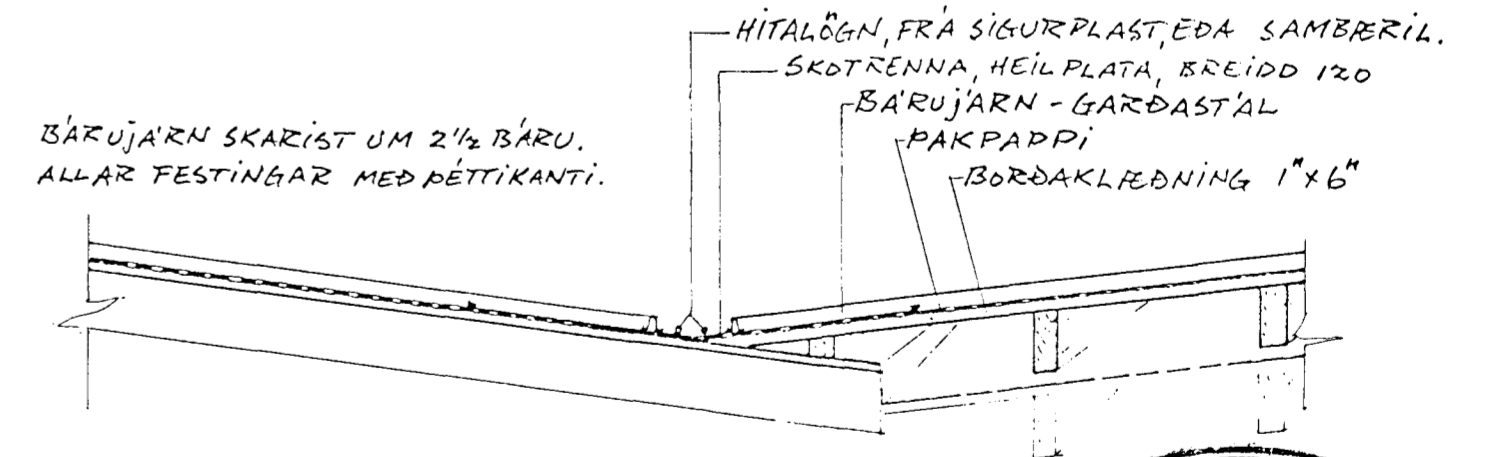

FYRIR BREYTINGU 1:100

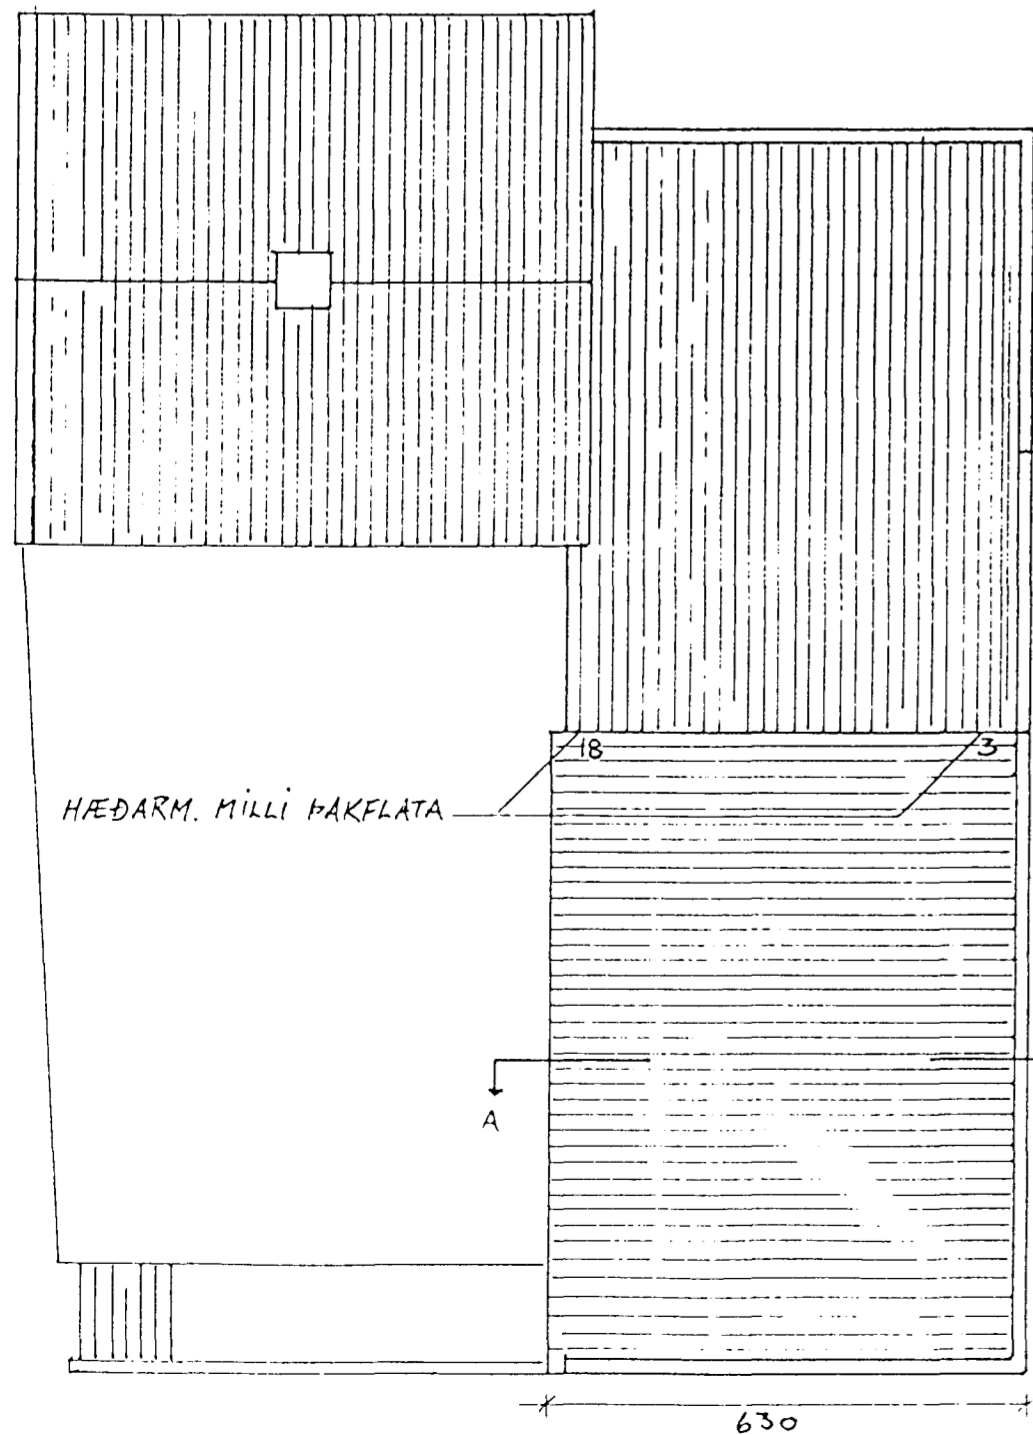

EFTIR BREYTINGU 1:100

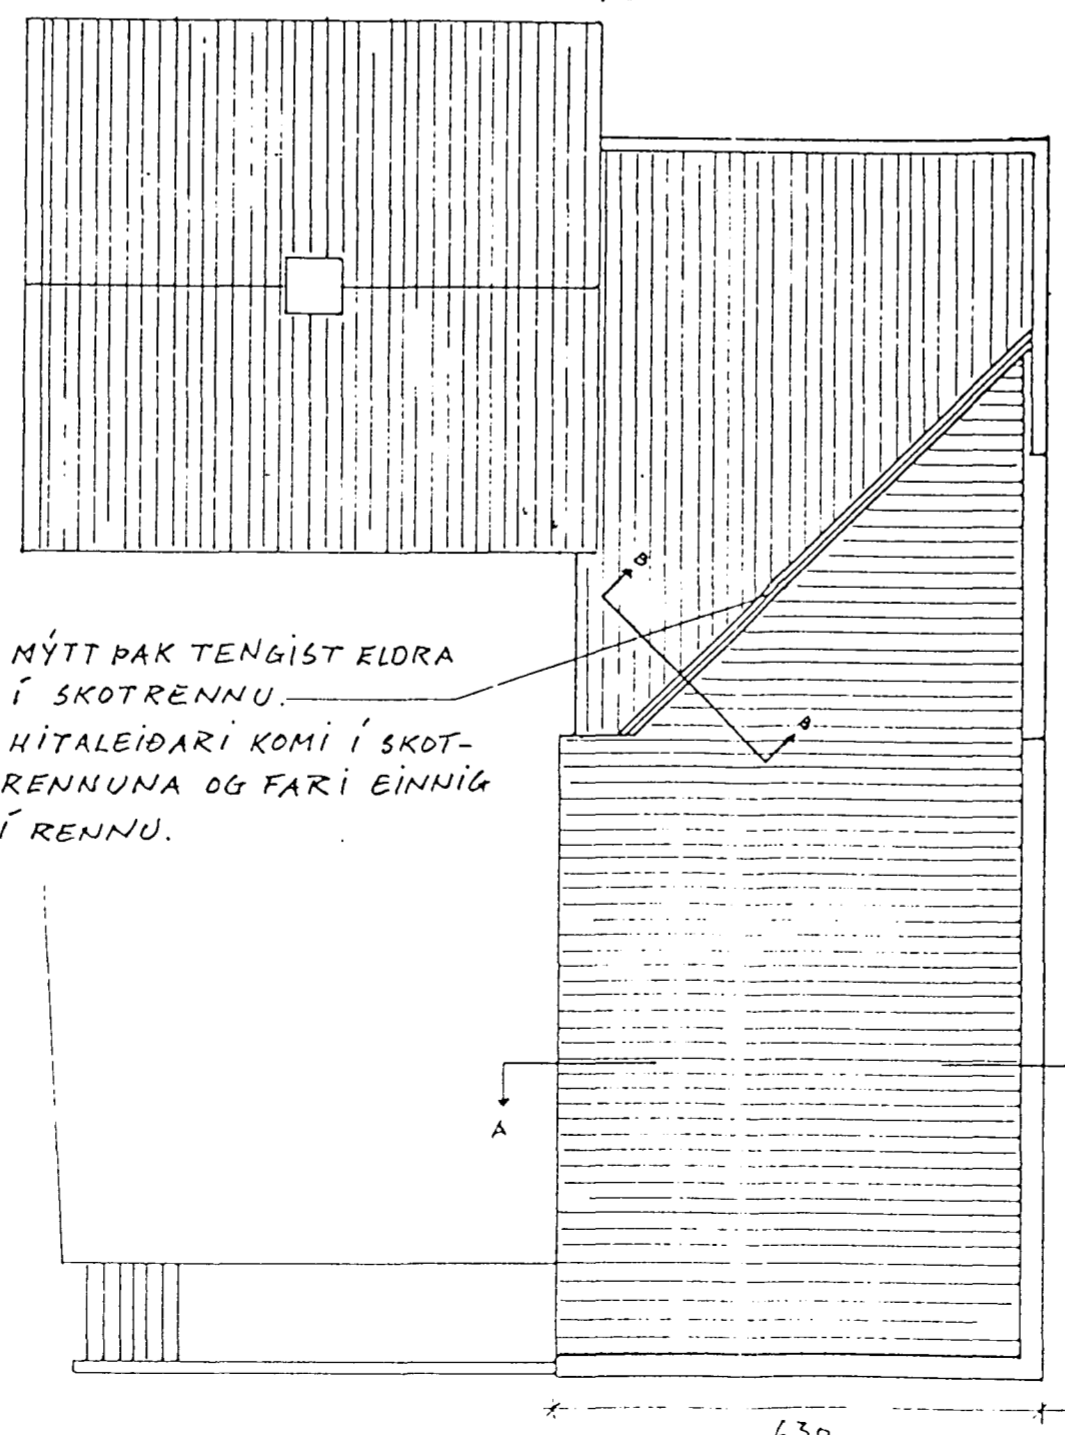

27 SEPT. 1995
HAFNARFJÁRDARBERG
BYGGINGA-FULLTRUINGUR

Dags.: 5. SEPT. 1995	Hann./teikn. Gunnar W. Yfirfarir:	Samp.: ÖLL MÁL Í CENTIM.	M.kv.: 1:500 1:100, 1:50, 1:20	Kemur í stað:	Vikur fyrir:
Heiti: AUSTURGATA 10-10B, HAFNARFJ. BREYTINGAR Á ÞAKI				Nr.: 1 AF 2	
Tilvisun.		Útreikn.			