
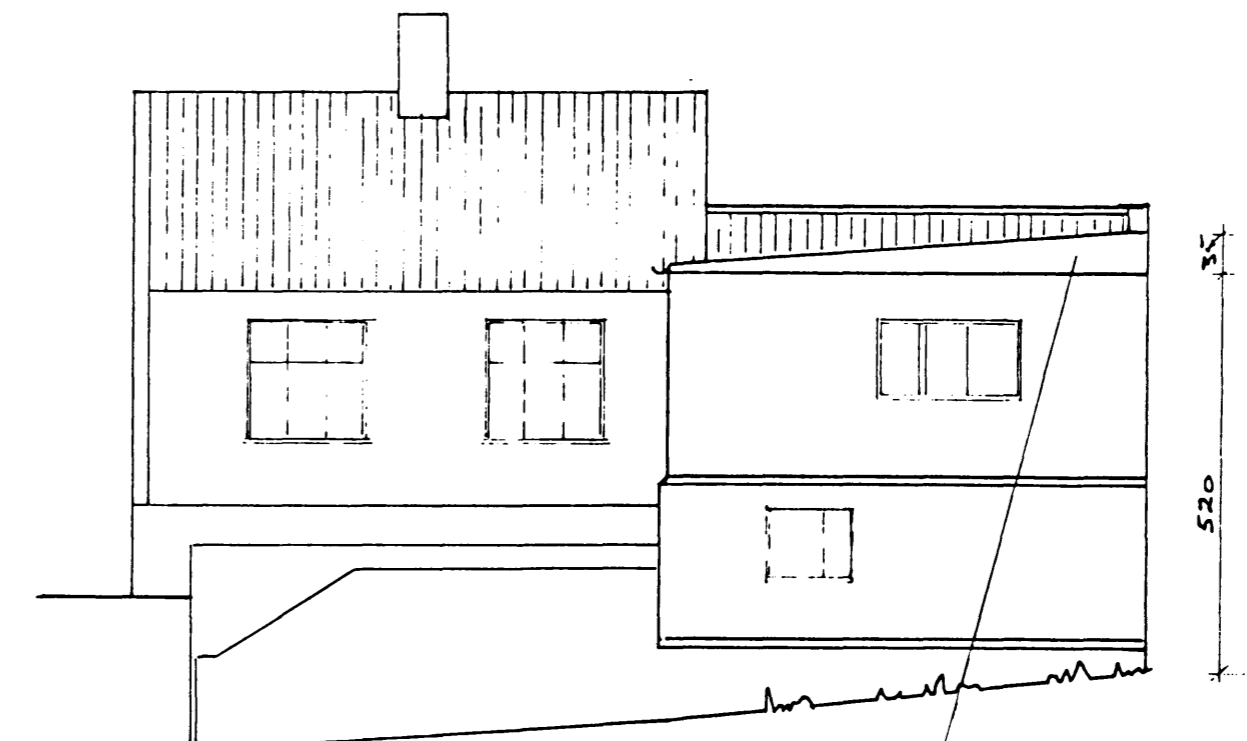


Samþykkt á fundi bygginga-
nefndar þ. 20. 9 1995
BYGGINGAFULLTRÚINN
F.H. Í HAFNARFIRÐI
Kristján Jón

FYRIR BREYTINGU 1:100

EFTIR BREYTINGU 1:100



SUÐUR.

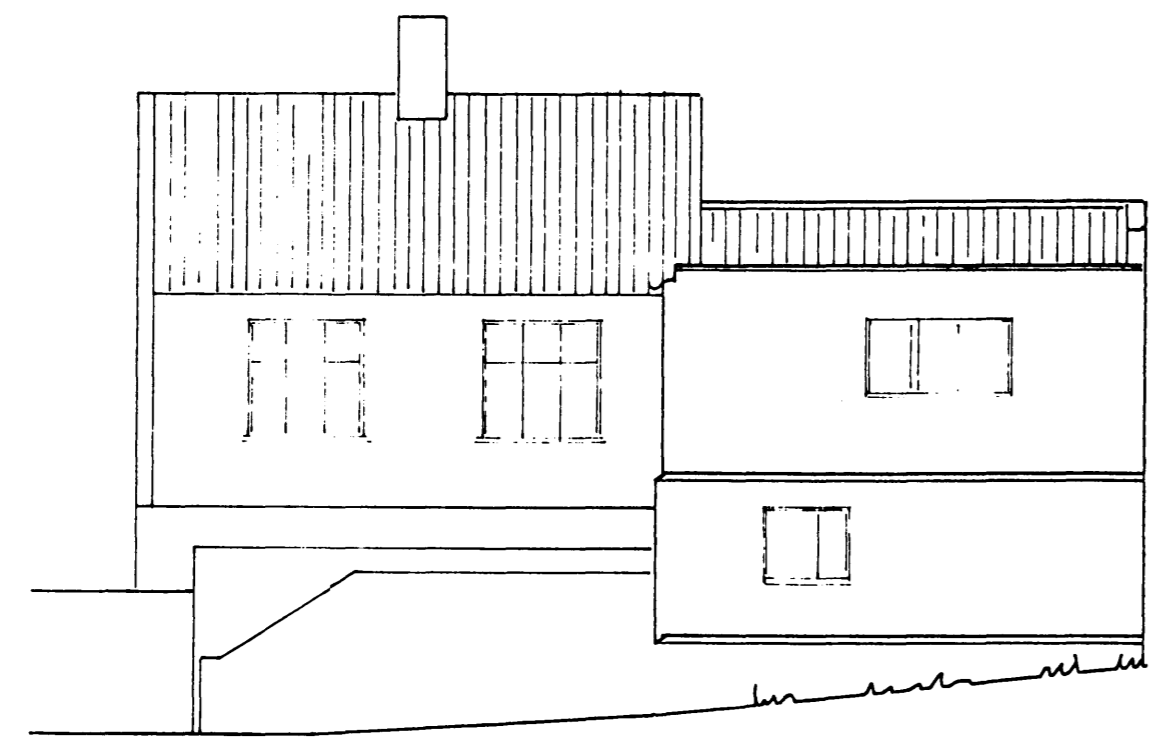

tifftopdf - www.rubissoftware.com - Demo Version

FRÁG. KANTAR HÆKKA EFTIR AÆSTÆÐUM.
AUSTURVEGGUR HÆKKAR ≈ 35 cm.

AUSTUR.

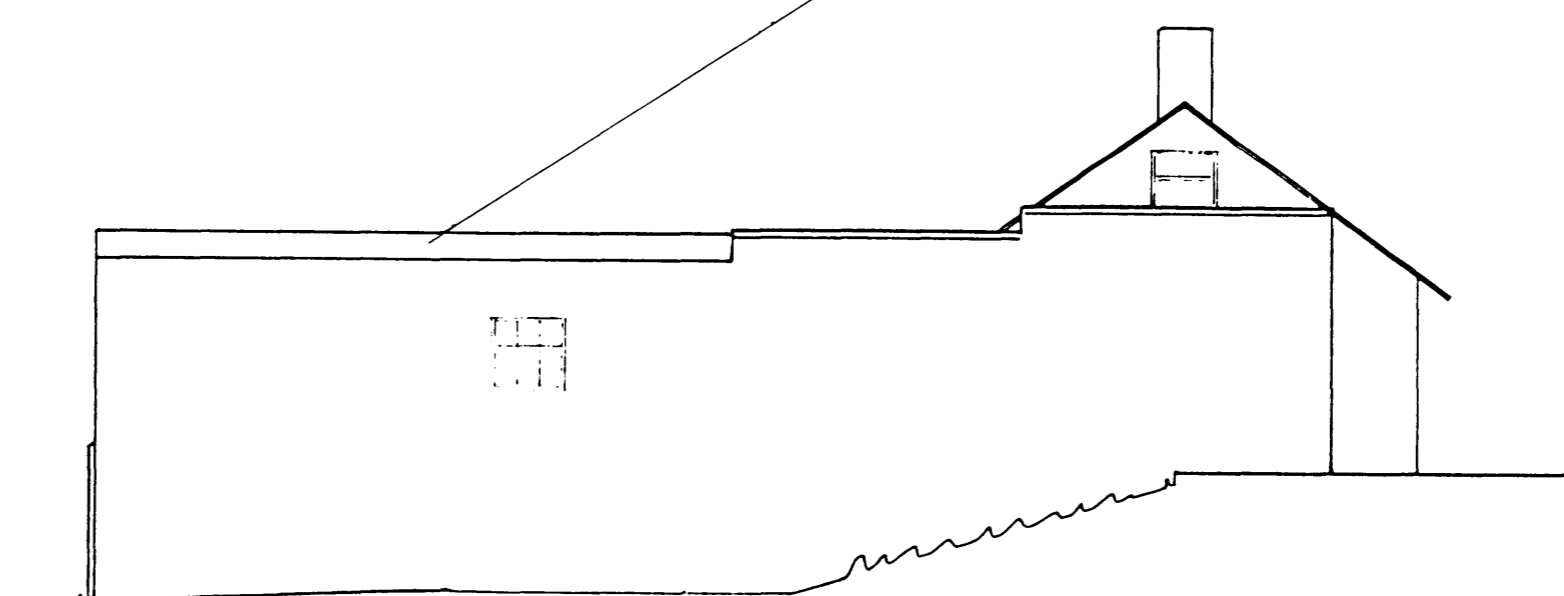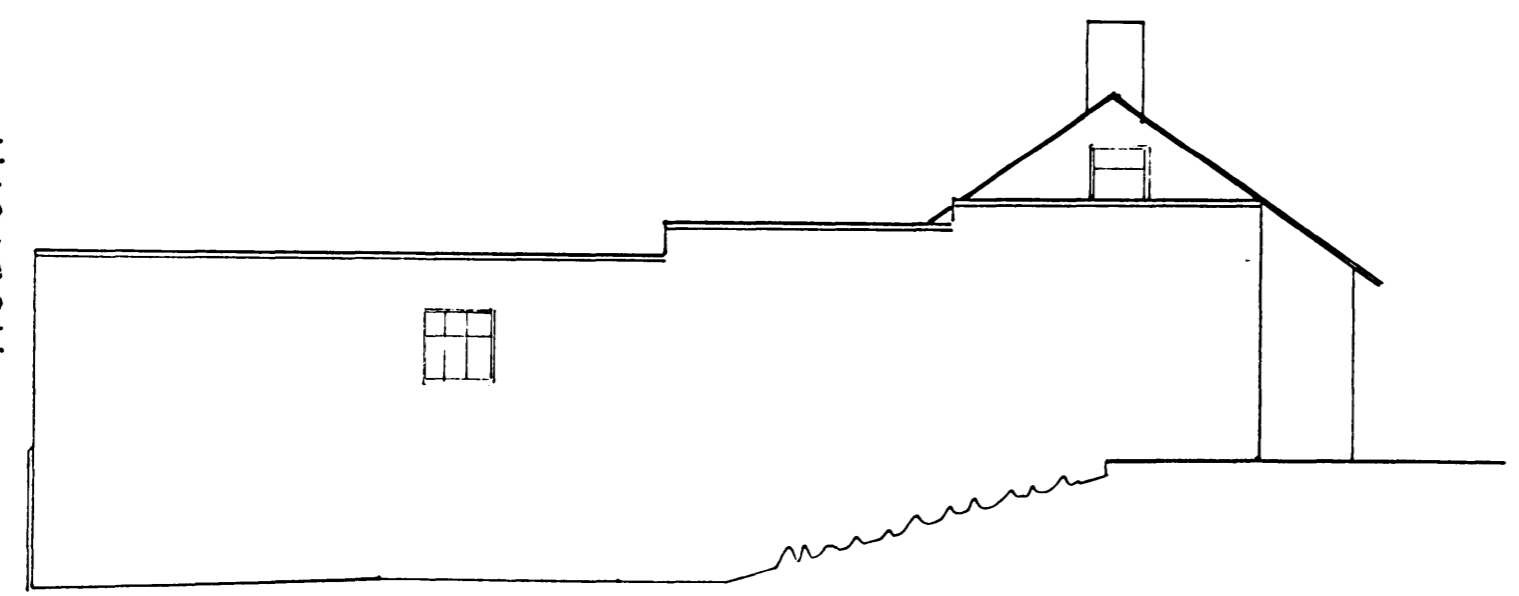

Tákn	Fj.	Breyting	Dags/u. skr.

Dags: 5. SEPT. 1995	Hann./teikn. <i>Gunnar M</i>	Samþ.: /	M.kv.: 1:100	<i>Hammundur Sigvaldsson</i>
	Yfirfarið: /	ELL. MÁL Í CEASTM. ⊕		
Heiti: AUSTURGATA 10-10B, HAFNARFJ. BREYTINGAR 'A' ÞAKI.				Kemur í stað: Nr.: 2 AF 2
Tilvísun:		Útreikn.:		