


AFSTÖÐUMYND 1:500

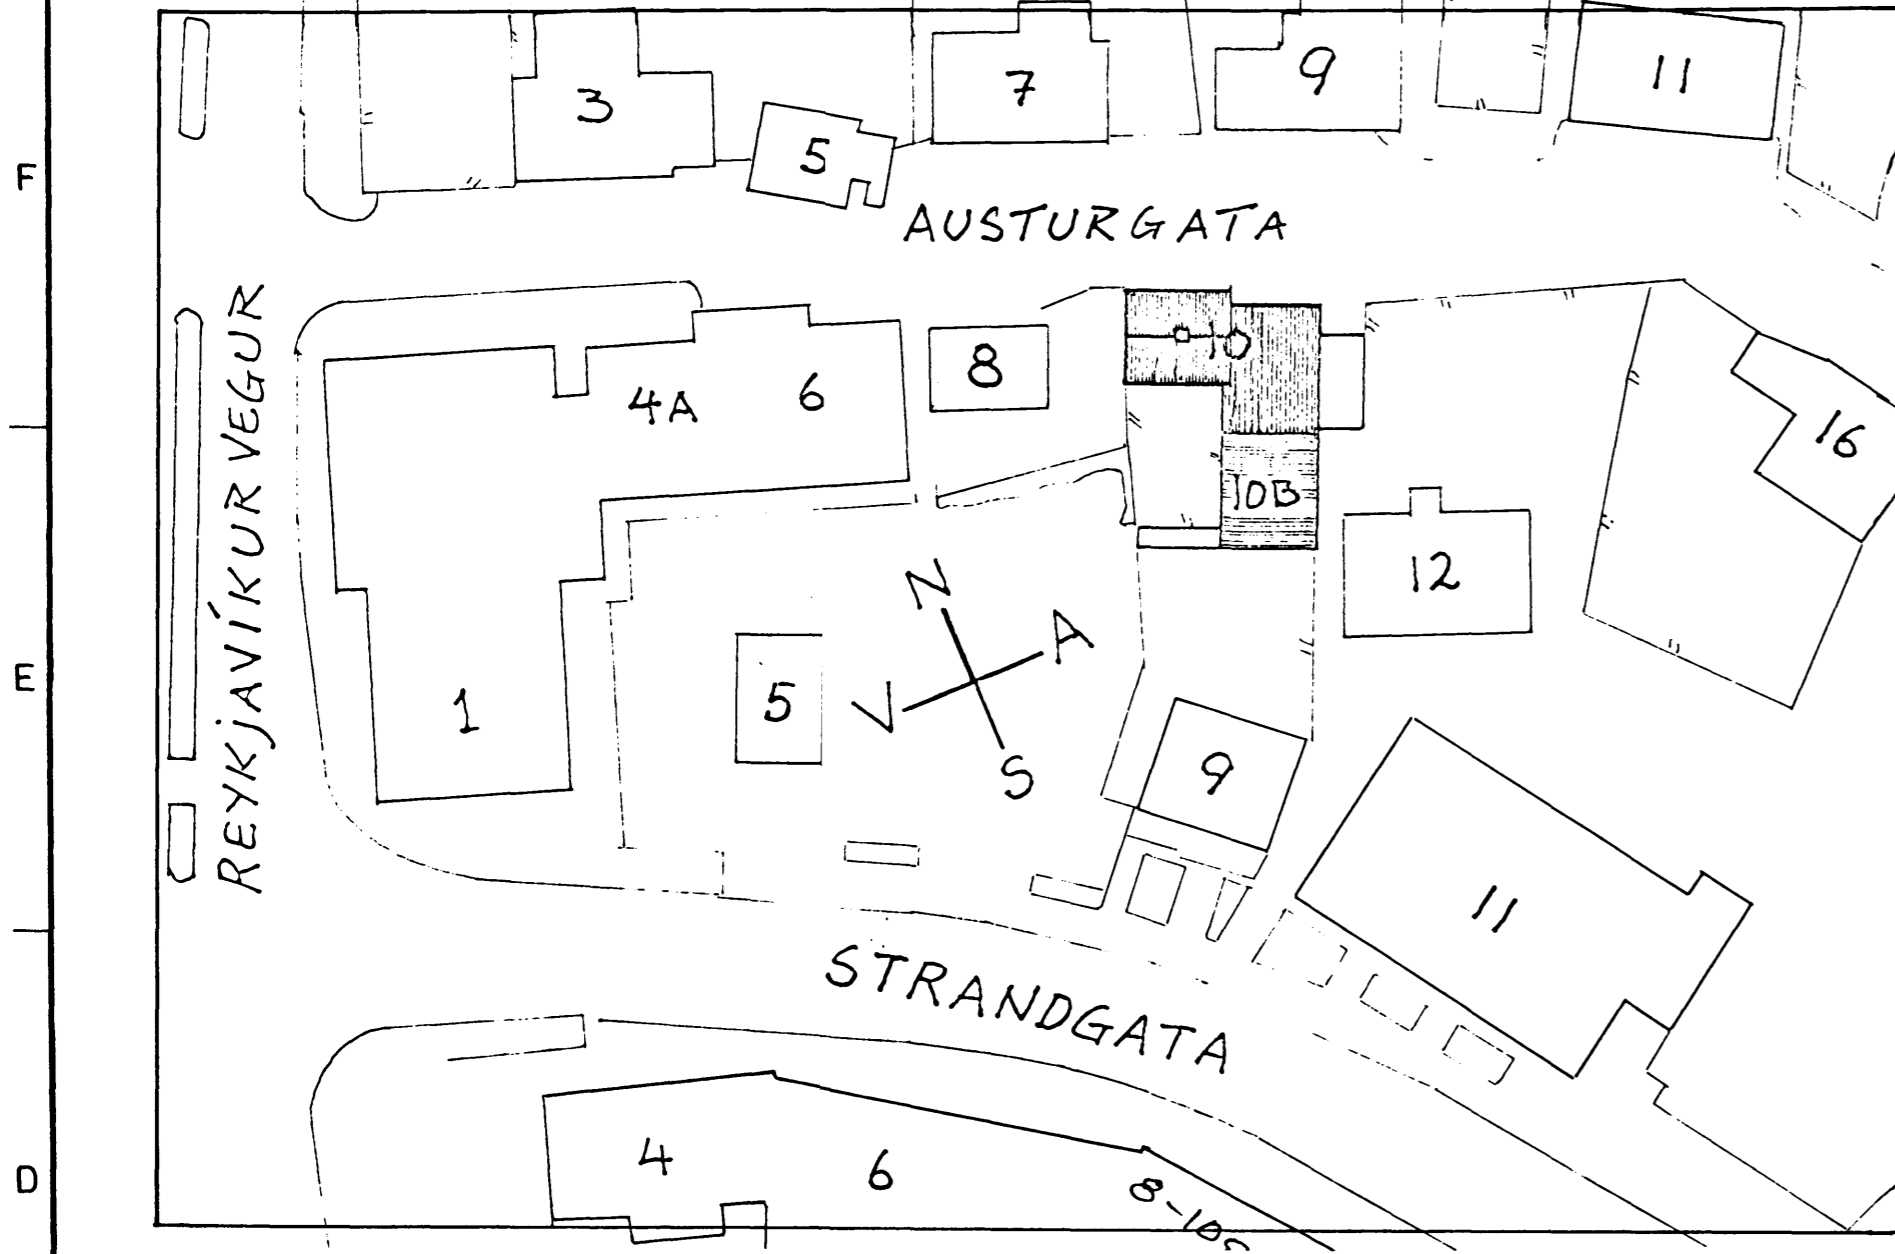

SKÝRINGAR:

ÞAKHALLI AUKINN MEÐ NÝJU SPERRULAGI SEM SITJI Í EFRI ENDA Á 2"x6" Á EFRI BRÚN VEGGS, EN MEÐ SNÍÐI Í NEDRI BRÚN SPERRU Í LÆGRU ENDA.

FESTINGAR NÝS ÞAKS ÁKVEÐIST Í SAMRÁÐI VIÐ BYGGINGA-MEISTARA UM LEIÐ OG VERKIÐ ER UNNIÐ. NÝJAR SPERUR STANDIST Á VIÐ ELÐRI OG FESTIST MEÐ BMF EFTIR ÞVI SEM VIÐ 'A'.

Í SKOTRENNU KOMI HITALEIÐARI, SEM NÁI LÍKA Í RENNU.

ELÐRA ÞAKJÄRN TAKIST BURT OG 4" STEINULL LEGGIST Á ELÐRA ÞAPPALAG.


LOFTUNARTÚÐUR KOMI VIÐ KJALJÄRN, Í SAMRÁÐI VIÐ VERKFERÐING.

RÚMMÁLSAUKNING VEGNA BREYTINGANNA ER  $\approx 14 m^3$


Samþykkt á fundi bygginga-nefndar þ. 2019 1995  
BYGGINGAFULLTRÚINN  
FH/ HAFNARFIRÐI  
Kristján Þór

SNÍÐ A-A, 1:50


BRÖTNAR LÍNUR = AUSTURG. 10B  
HEILAR LÍNUR = BREYTINGAR

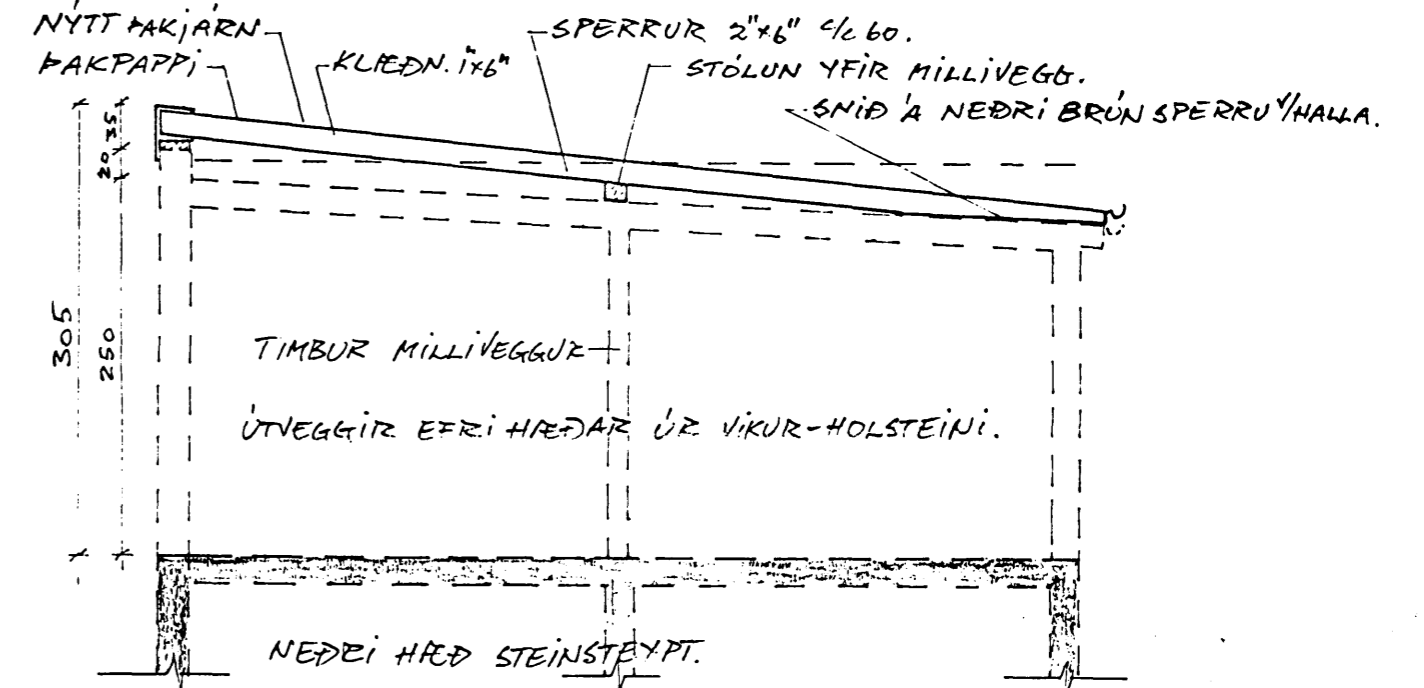

FYRIR BREYTINGU 1:100 EFTIR BREYTINGU 1:100

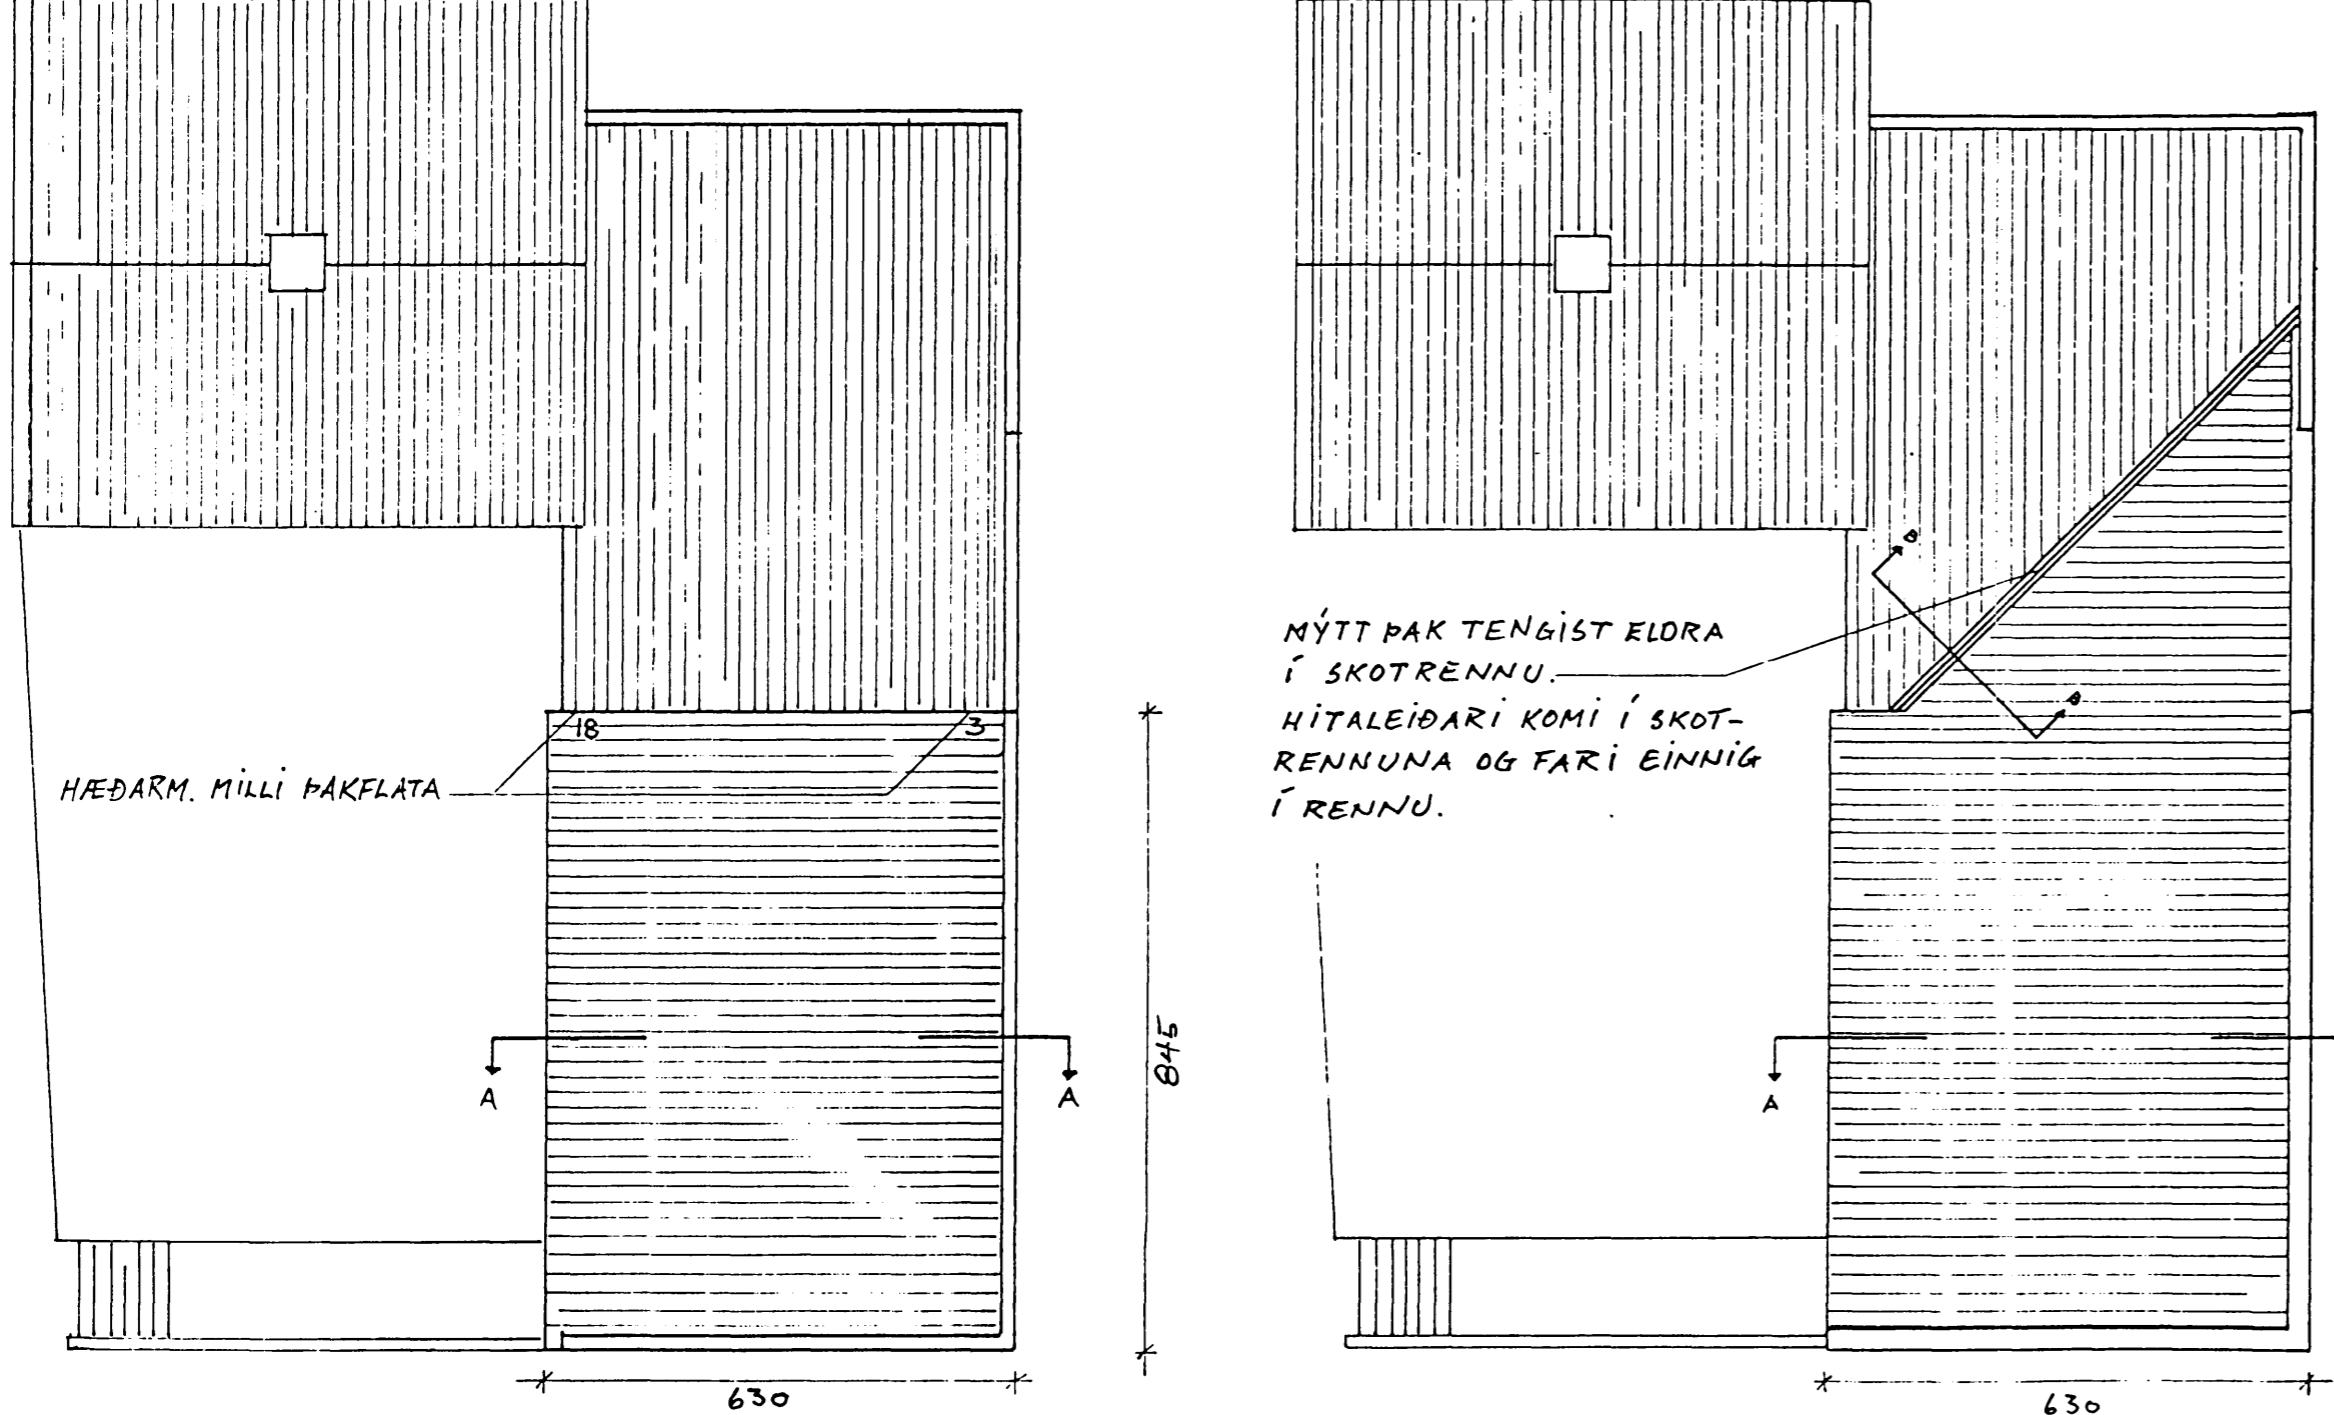

SNÍÐ B-B 1:20

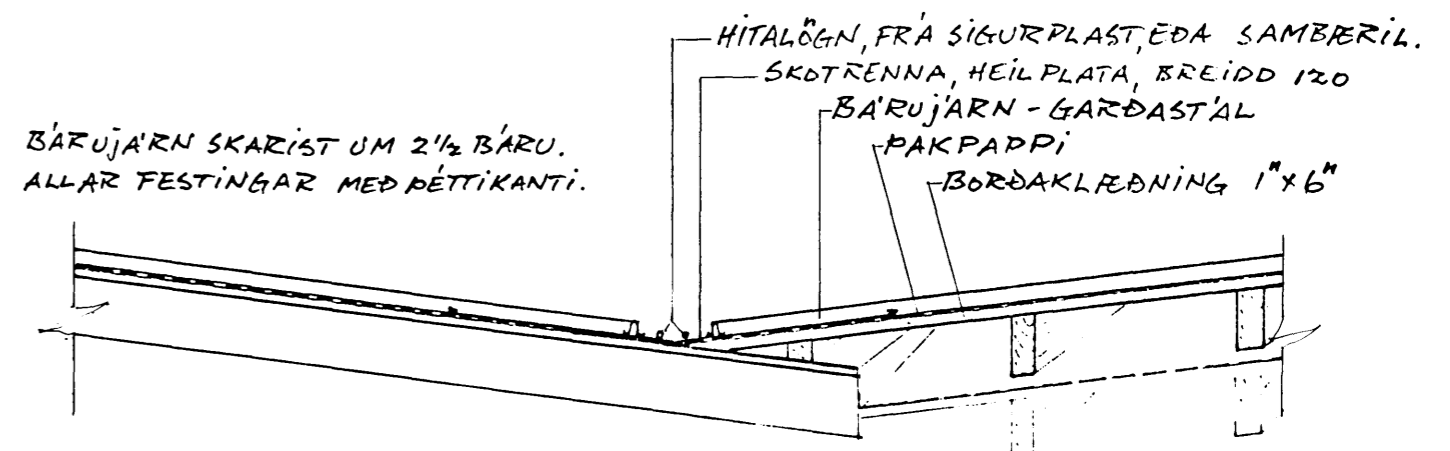

Dags.: 5. SEPT. 1995	Hann./teikn. Gunnar W. Yfirfarð.	Samþ.: ÖLL MÁLI GENTIM.	M.kv.: 1:500 1:100; 1:50; 1:20	Ársmóðir Sigvaldsson MRF
Heiti: AUSTURGATA 10-10B, HAFNAREJ. BREYTINGAR Á ÞAKI	Kemur í stað:	Vikur fyrir:	Nr.: 1 AF 2	
Tilvisun:	Útreikn:			