



Semþykkt á fundi bygginga-  
nefndar þ. 11.6.83  
BYGGINGARFRUMSTEFNA  
Í HAFNAFIRÐI  
E. Sigurðsson

Úr Gildi

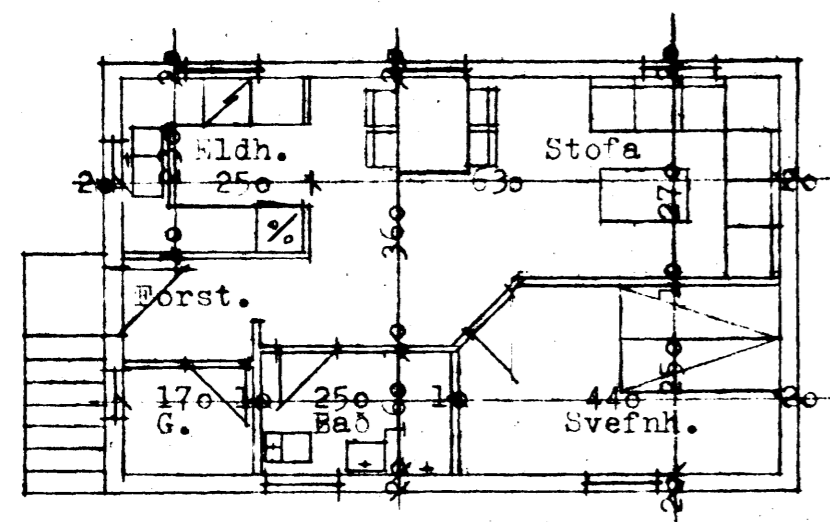

Grunnmynd eftir breytingu


105 | 95 | 180 | 95 | 245 | 95 | 104

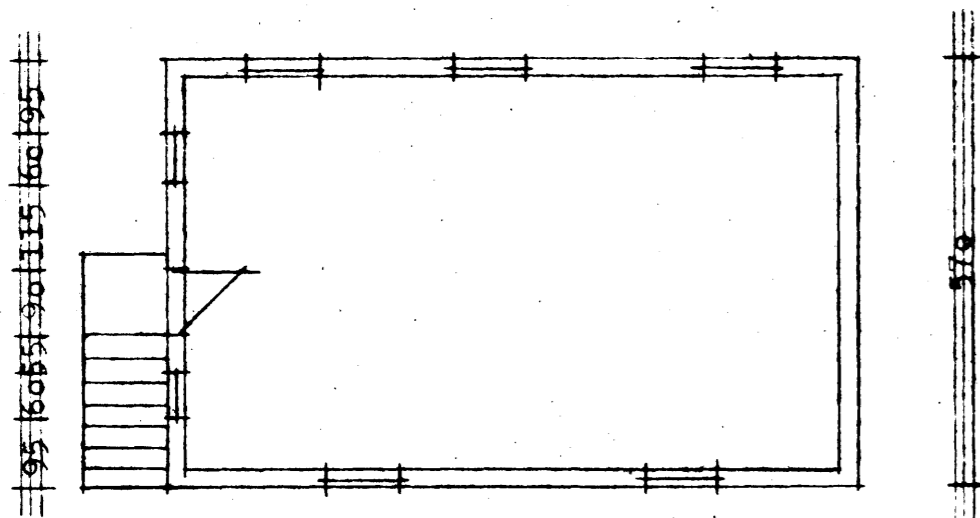


210 | 95 | 330 | 95 | 190

920


Grunnmynd fyrir breytingu

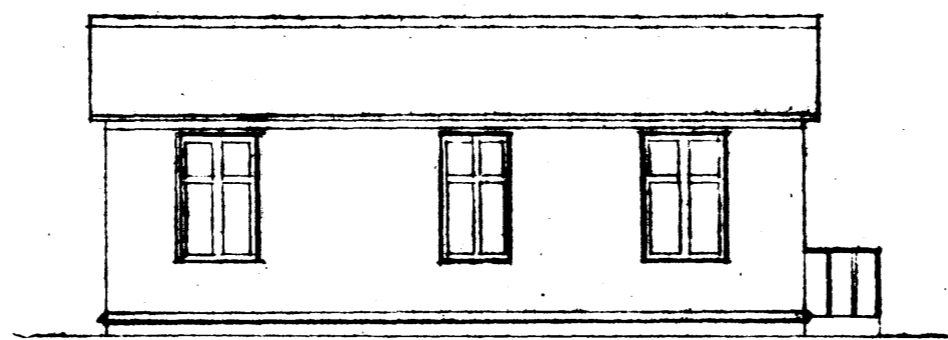


Vestur

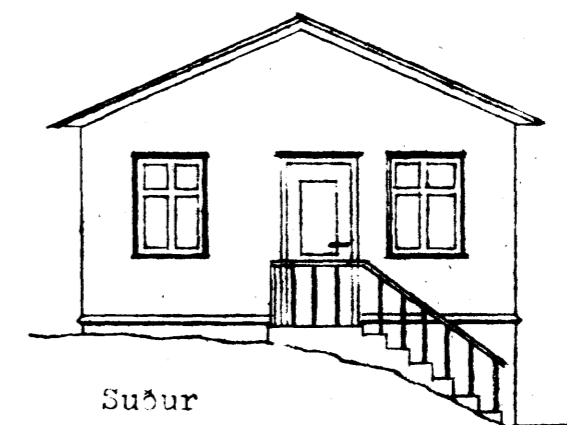

Suður

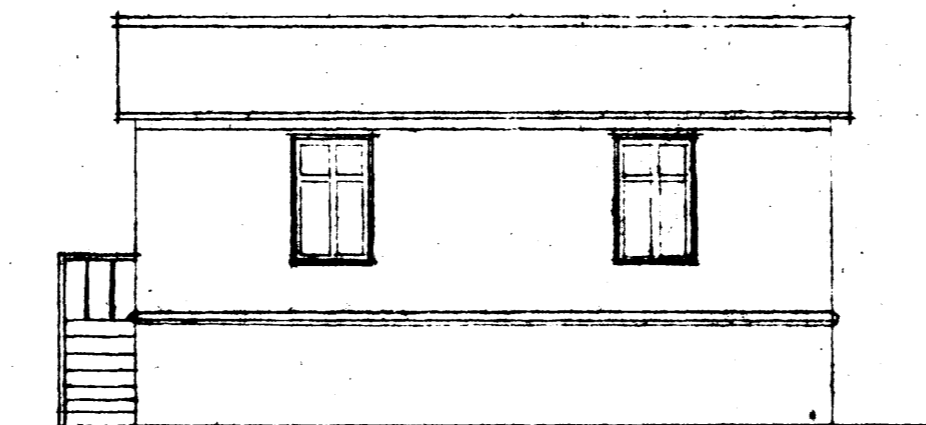

Austur

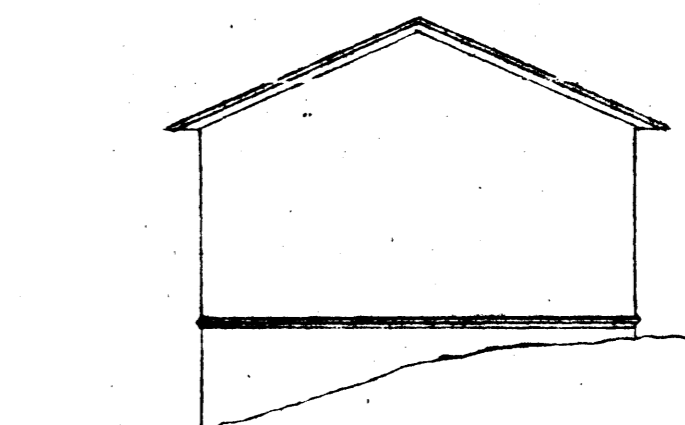

Norður

0510-0220 01

AUSTURGATA 22, HAFNAFIRÐI

Gunnar Friðbjörnsson, arkitekt

Jón Arnarr, Innanhússarkitekt

Vinnustofa Suðurgötu 8, s. 24911

Grunnmyndir og útlit  
MKV: 1:100

Reykjavík 25.05.83

Teikn.nr. 1

Verk: 73