




NORÐVESTUR

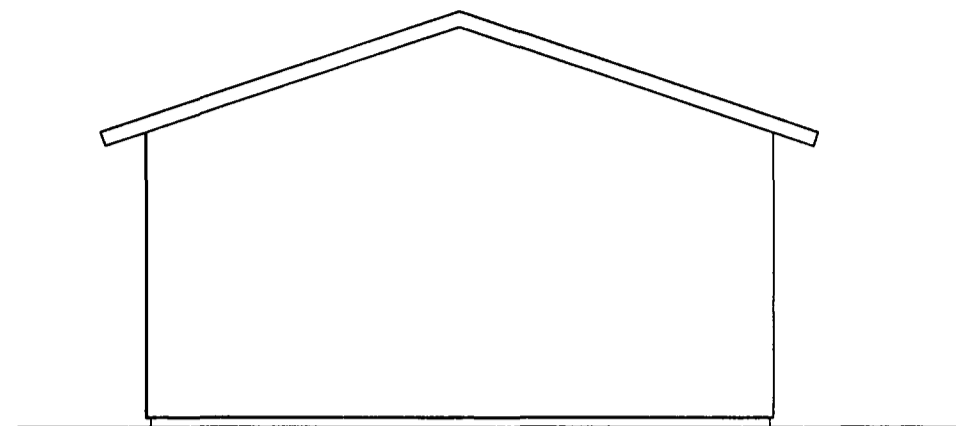


NORÐAUSTUR

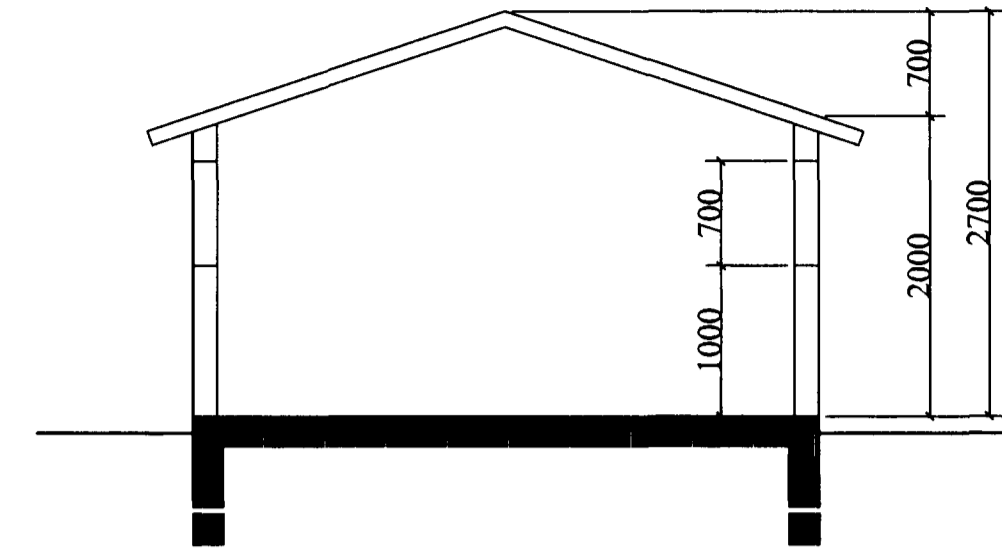

SNIÐ

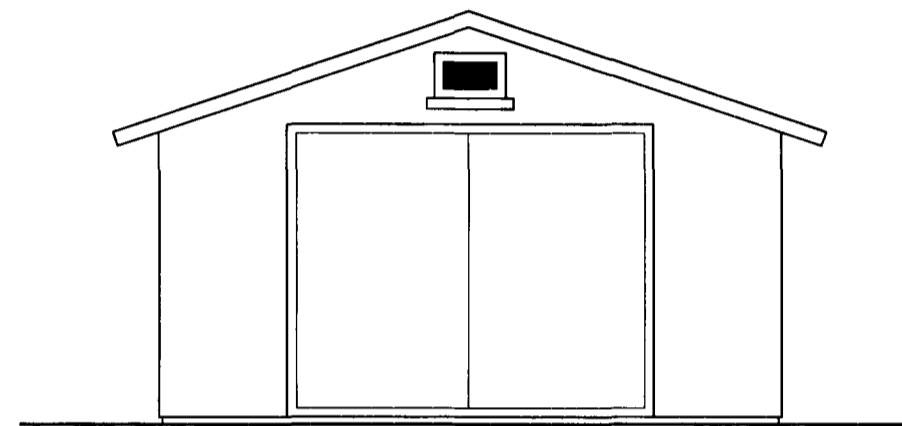

SUÐVESTUR

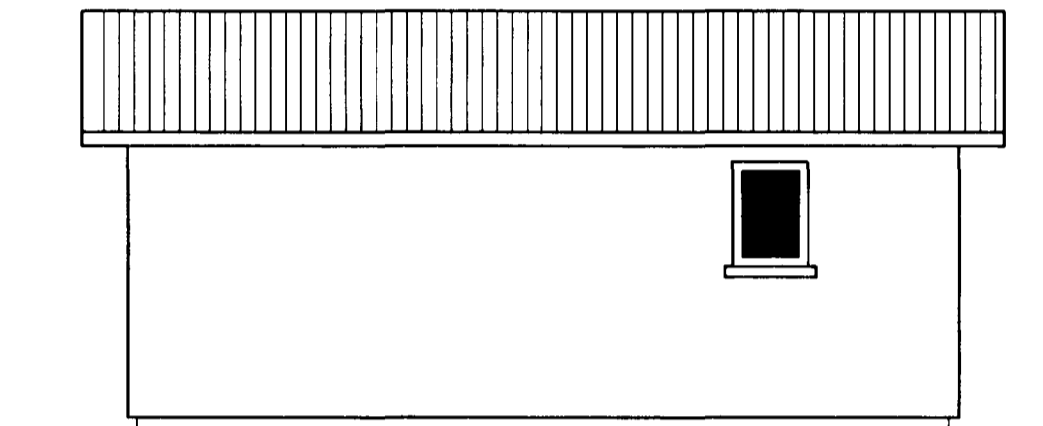

SUÐAUSTUR

Samþykkt þann
08. ágúst 2000
Byggingafulltrúinn í Hafnarfirði
Erlendur Hjalmarsson

SKÝRINGAR:

Uppdráttur þessi er gerður eftir uppmælingu af bílskúrnum, sem gerð var í ágúst 2000. Til þessa hefur bílskúrinn verið óskráður og teikningar af honum ekki til, þrátt fyrir að hann hafi staðið á lóðinni nr. 25 við Austurgötu í allmarga áratugi.

Að sögna Árna Gunnlaugssonar hdl. fékk faðir hans munnlegt leyfi bæjaryfirvalda í Hafnarfirði fyrir staðsetningu og byggingu bílskúrsins á sínum tíma.

Stærðir:	Brúttó- flatarmál	Brúttó- rúmmál	Nettó- flatarmál
- 1.hæð	22,8 m ²	58,6 m ³	20,0 m ²


Stærð lóðar er 973 m² samkvæmt lóðaruppdrætti, gerðum af Emil Jónssyni 3. desember 1927.

Bílskúrinn er byggður út timbri á steinsteyptum grunni. Þakhalli er 18°. Þakefni er báraðar málmplötur. Klæðningar utanhúss sem innan eru í flokki nr. 2


Bílskúrinn er matshluti 02 og séreign 2. hæðar hússins að Austurgötu 25.

Einangrun byggingar:

Bílskúrinn er óeinagraður óupphitaður.

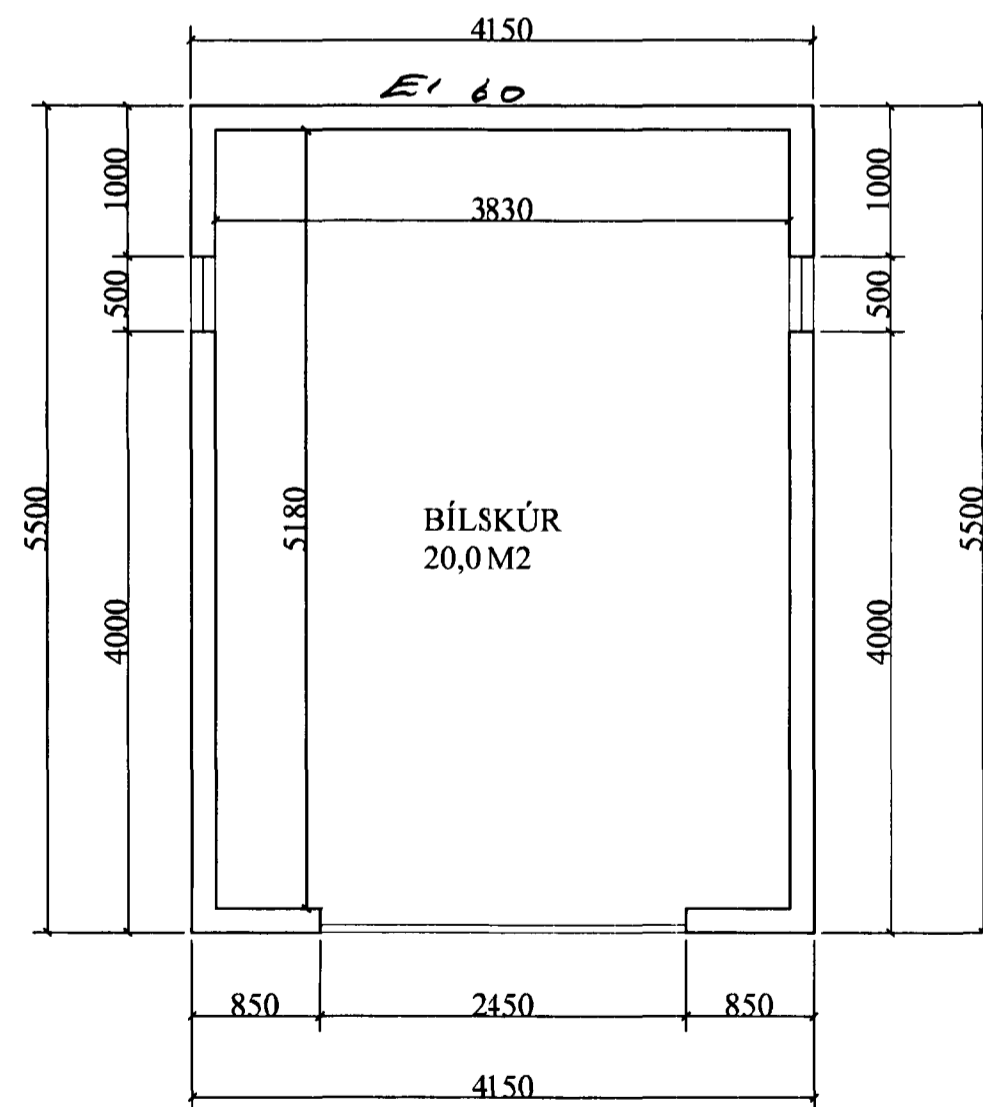

GRUNNMYND 1:50

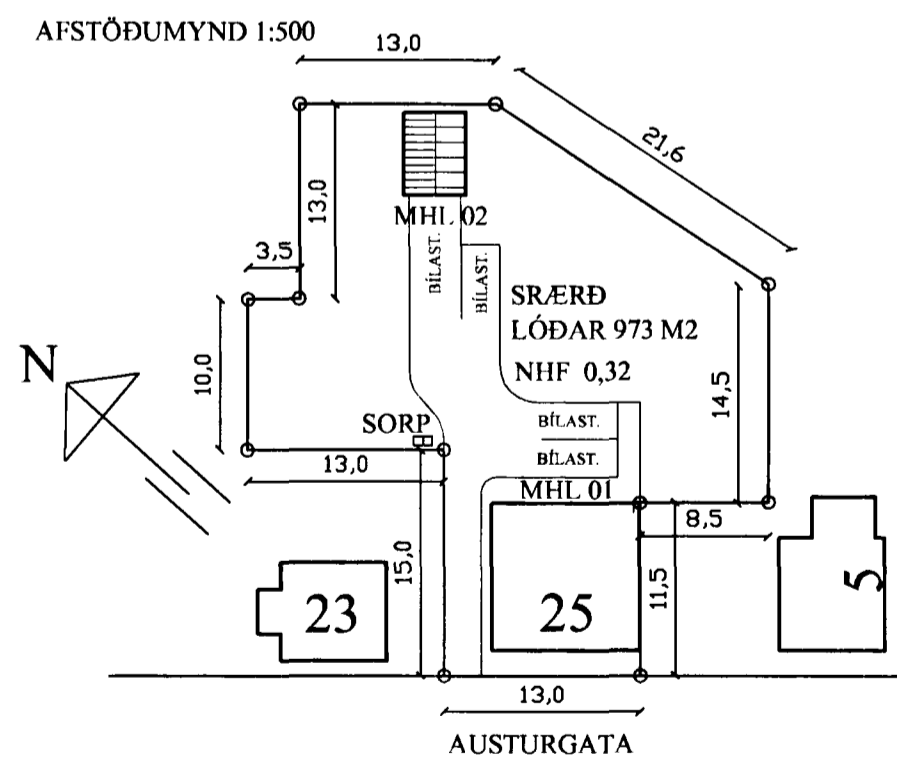

VERKFRÆÐIÞJÓNUSTA AKRANESS ehf
KIRKJUBRAUT 56 - AKRANESI - Sími 430 3600 - FAX 430 3601
BJARNI O.V. ÞÓRODDSSON BYGGINGATÆKNIFRÆÐINGUR LÁRUS ÁRSÆLSSON BYGGINGAVERKFRÆÐINGUR BJARNI VESTEINSSON BYGGINGAVERKFRÆÐINGUR

VERK BÍLSKÚR AUSTURGATA 25 HAFNARFIRÐI GRUNNMYND, ÚTLIT, SNIÐ OG AFSTÖÐUMYND	MAÐND	B.V.	TEIÐND	V.L.	VIÐFARÐ	B.V.
	MÁLKVÆÐI	1:50	ÞAGSETNING	ÁGÚST 2000	TÖLVUSMÁ	ARKITEKT
	VERKUNUMÉR	00.193	TEIÐNÚM	001	ÚTGÁFA	1
	VERKLEIÐ	ADALUPPDRÁTTUR	FRÁTTAK	250945-4429	BYGGINGAVERKFRÆÐINGUR	BJARNI VESTEINSSON