


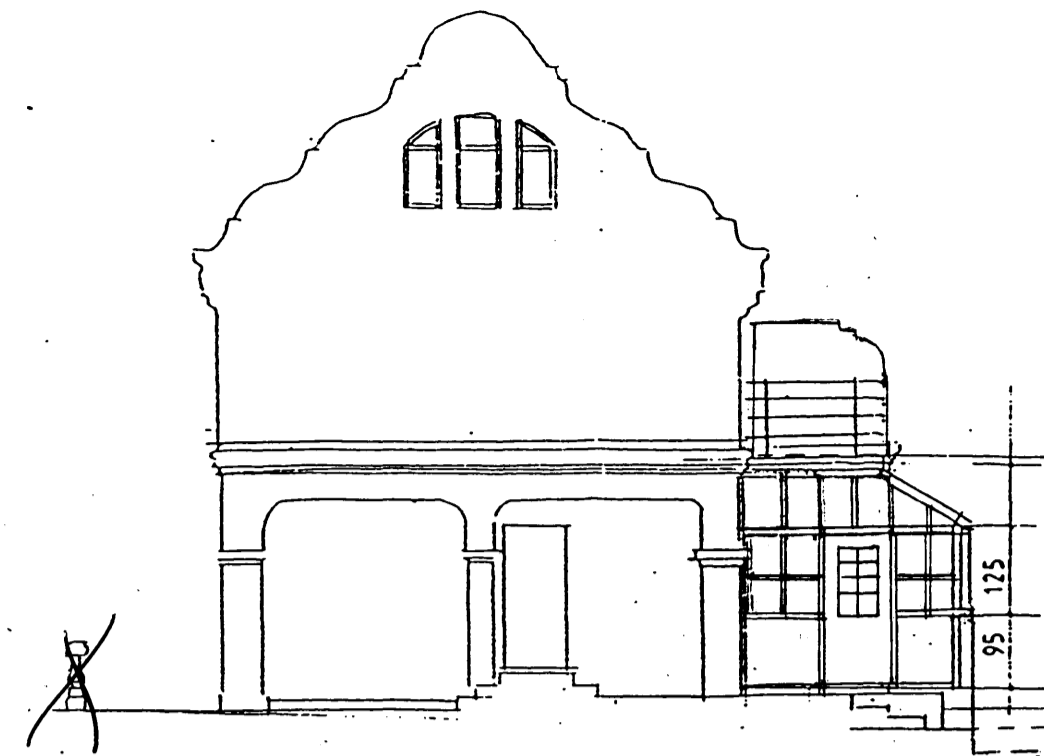


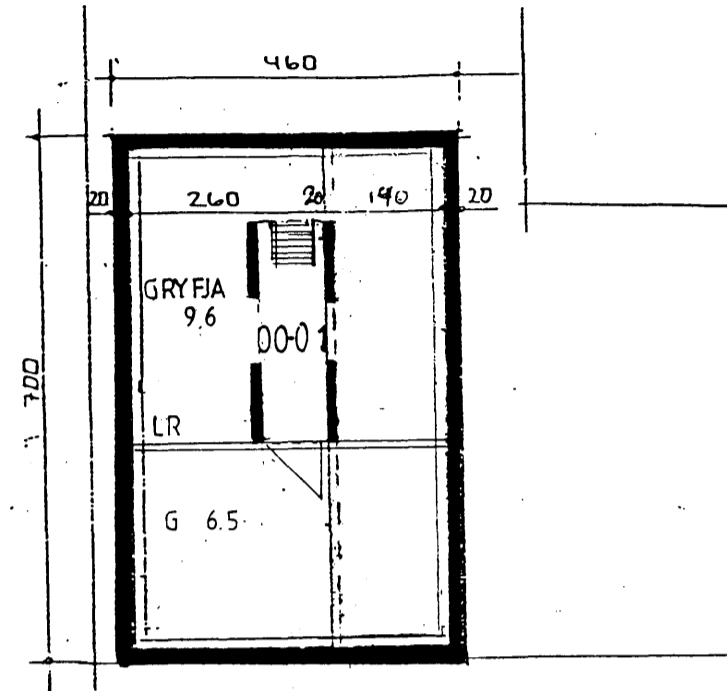


NORDAUSTUR

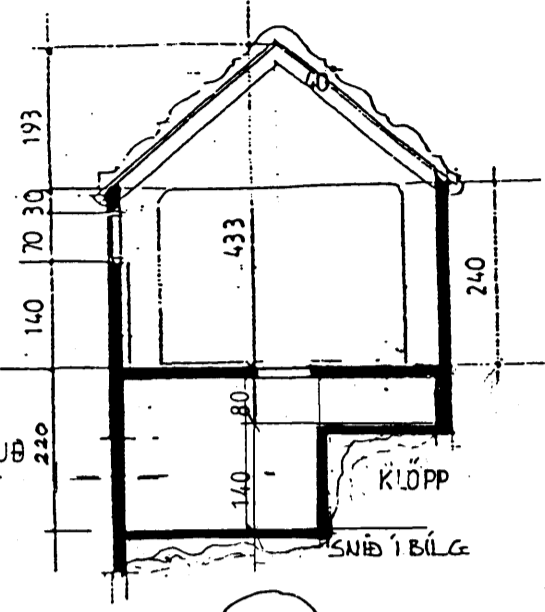


B-90 HÆÐASKIL

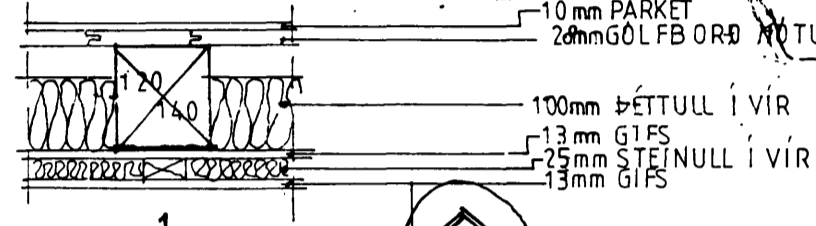


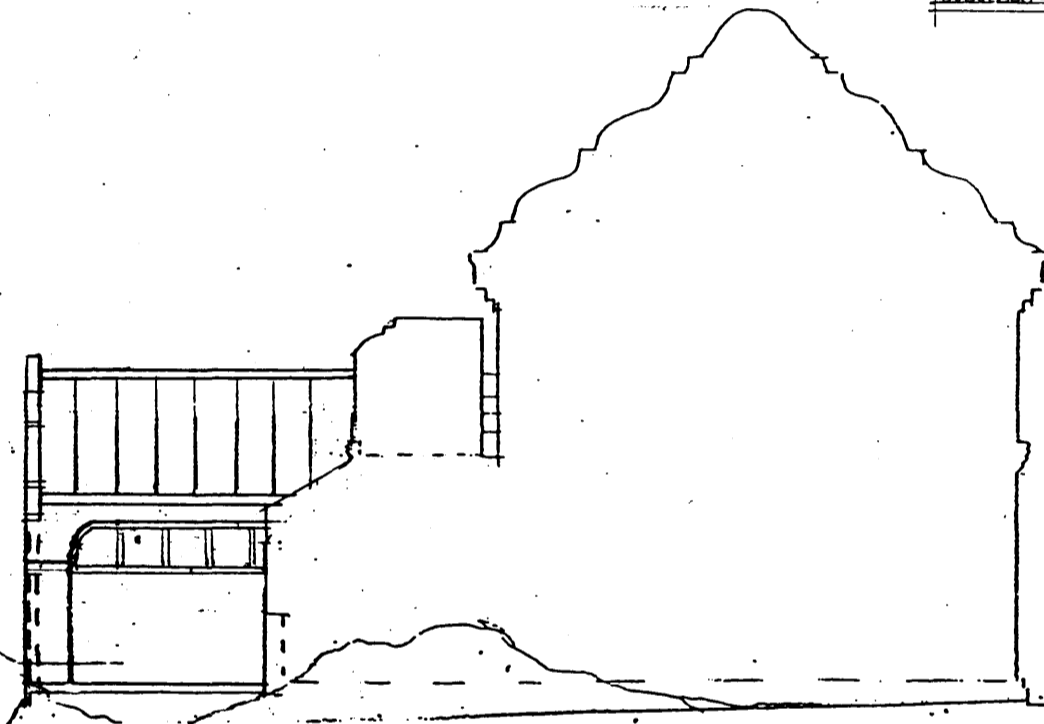



SUDAUSTUR

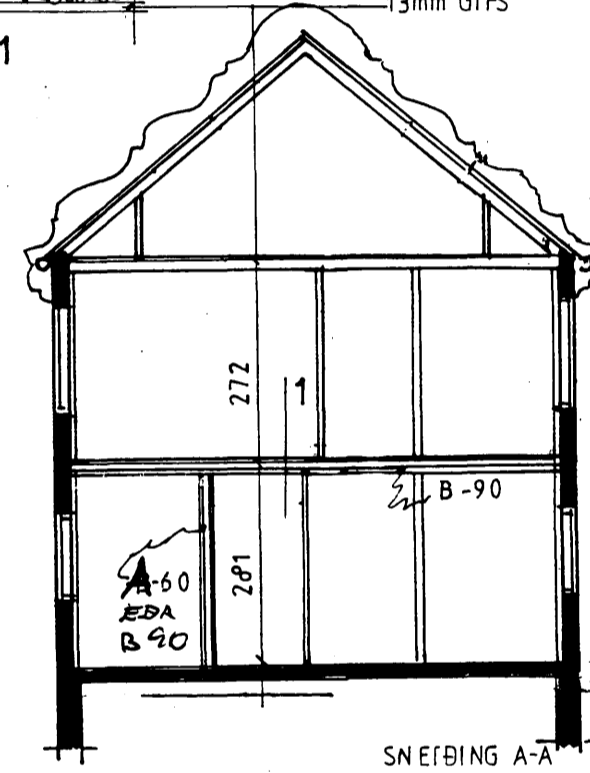


SNEFÞING A-A




NORDVESTUR

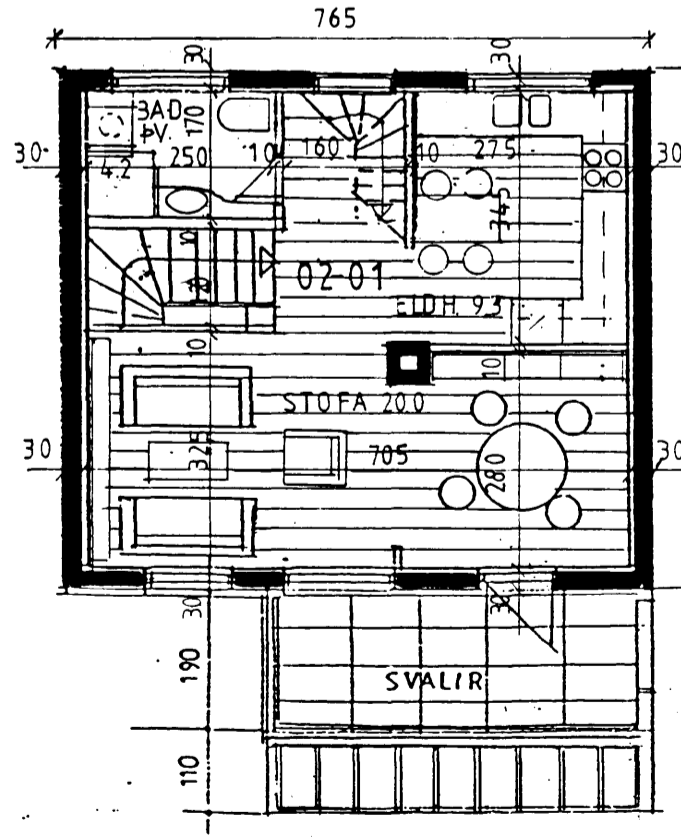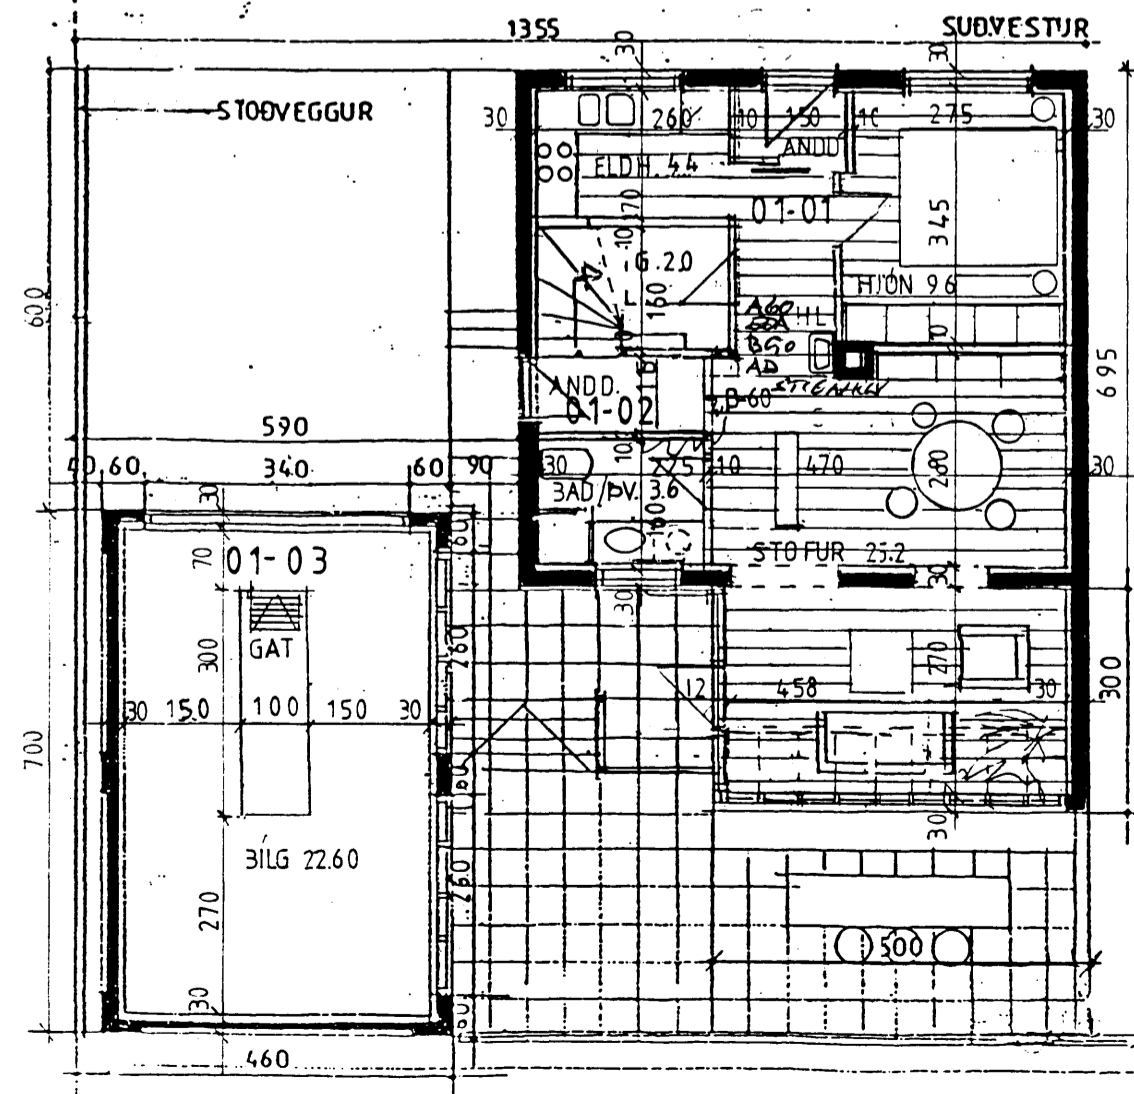

2. HÆÐ

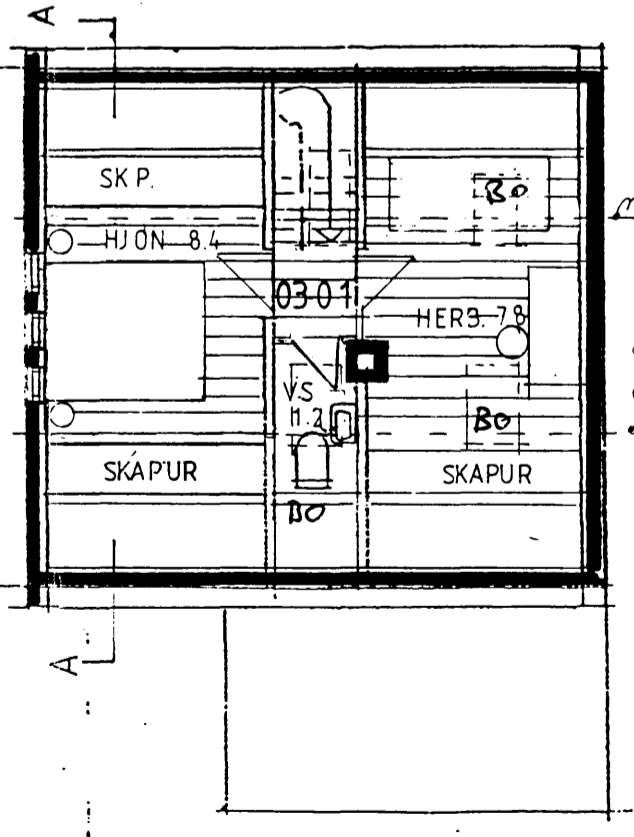

RISHÆÐ

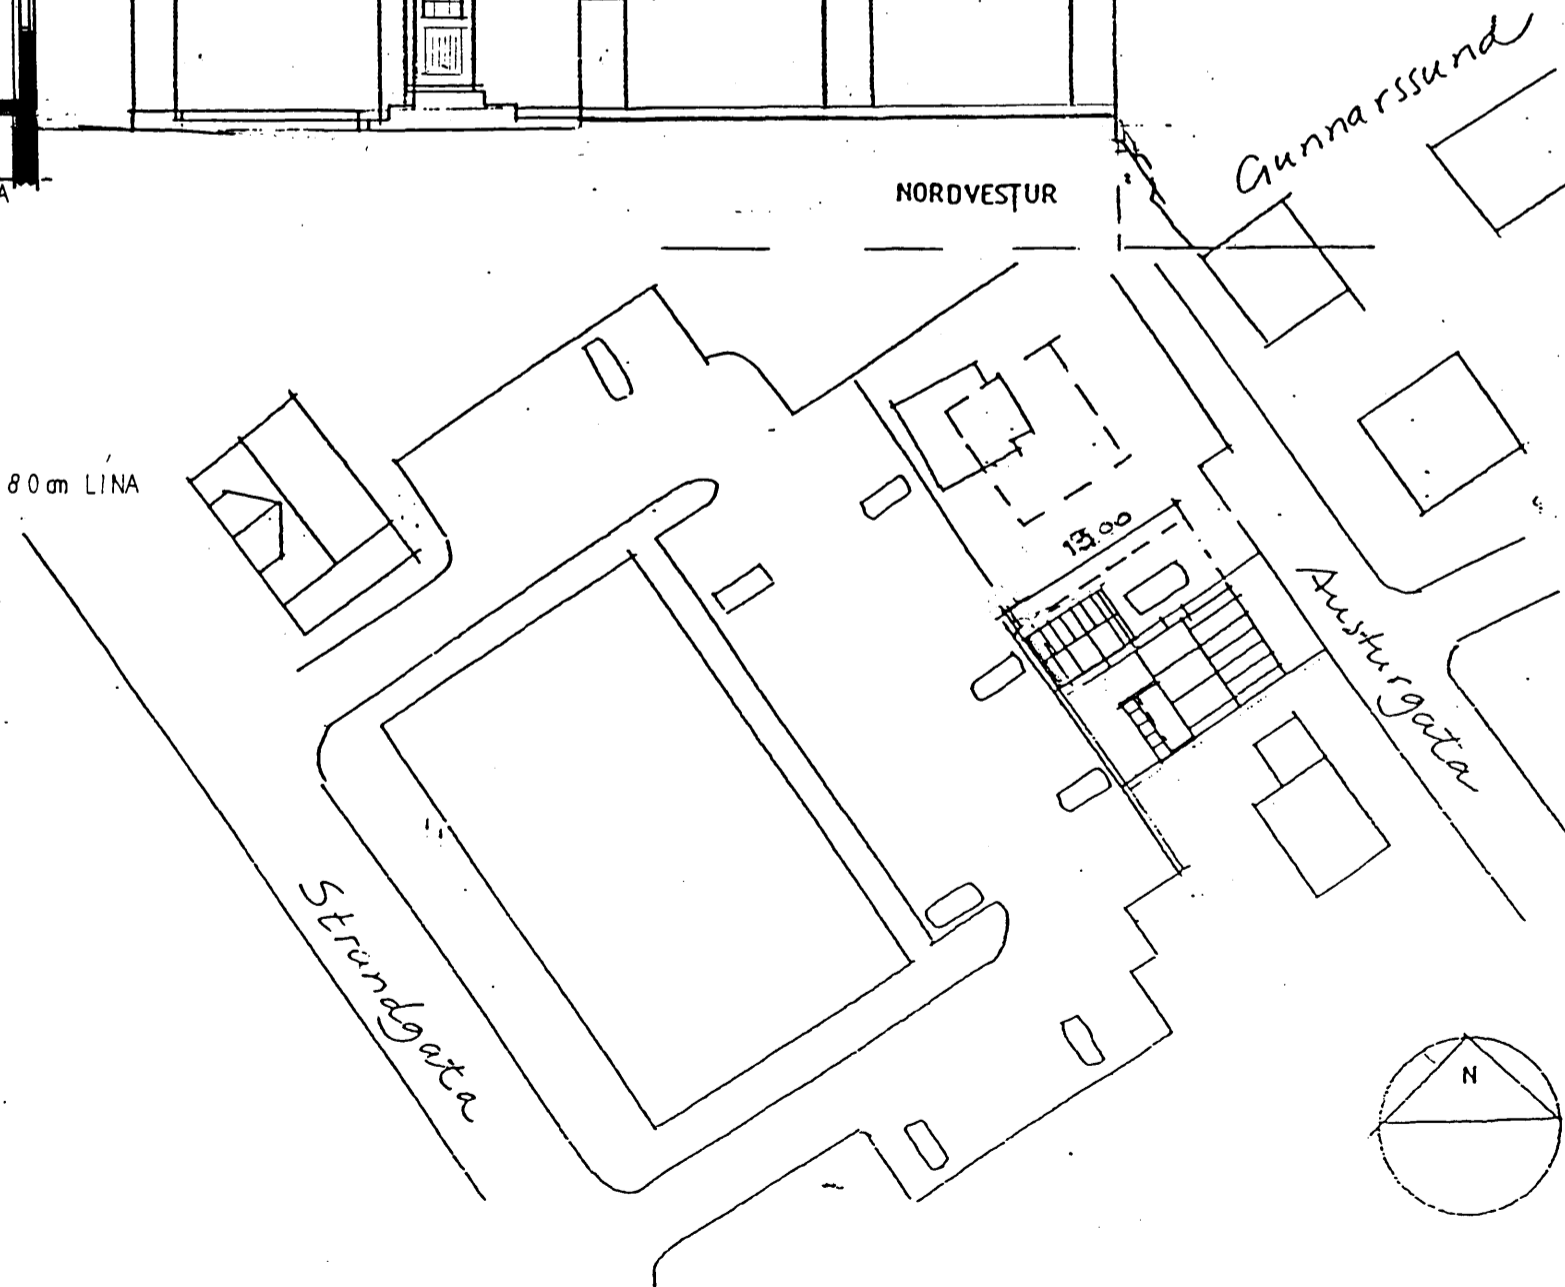

STÆRÐIR			
ÍB JARÐH.	68.2 m <sup>2</sup>		
ÍB. 2H/RIS	74.5 m <sup>2</sup>		
SAMT.	142.7 m <sup>2</sup>		
BÍLG. JARÐH.	25.0 m <sup>2</sup>	94.2 m <sup>3</sup>	
" KJALL.	21.0 m <sup>2</sup>	55.2 m <sup>3</sup>	
SAMT.	46.0 m <sup>2</sup>	149.4 m <sup>3</sup>	

Samþykkt að heimila breitinguna ~~á~~ þann 30. DES. 1996. Áritaðir uppdrættir með samþykki bygginganefndar verða afhentir að verki loknu.

*Kristján Ásgeirsson*

07-11-96 2 ÍBÚÐIR/GRYFJA Í BÍLG OFL.  
22.05.92 KJALLARI BÍLG