

Hús við Austurgötu nr. 29 - BREYTING

1:100


Eig. Þorbjörn Eyjólfsson

Samþykkt á fundi bygginga-
námálaráðs 3. 7. 1954
f.h. BYGGLYFINGARSTOFN
Sýsluáskrifstofu
Þjarnarhlíðar
d.p. 3/7 54

Fyrir breytingu




Suðvestur - götuhlið

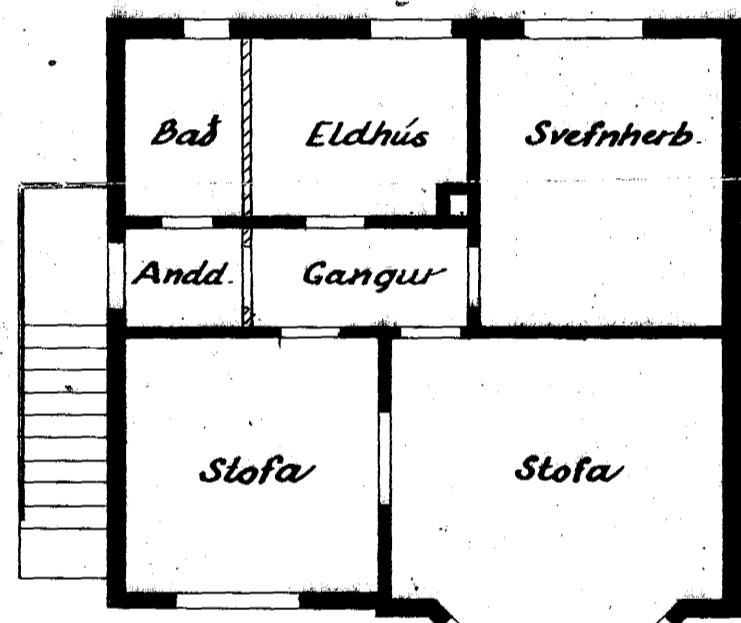

Grunnmynd 1. hæðar

Afslöðumynd 1:200


N

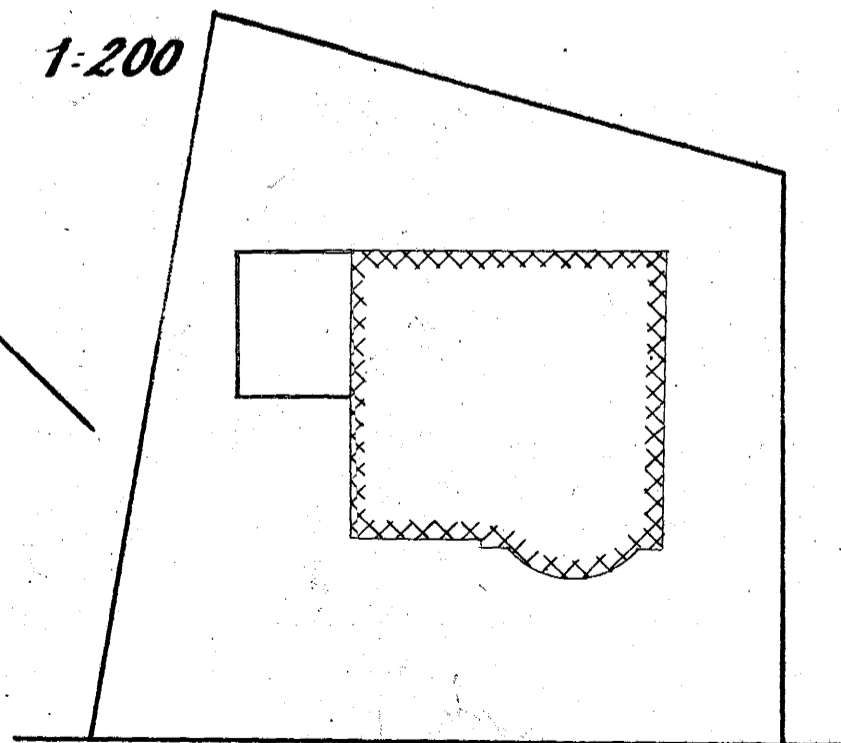


Austurgata




Suðvestur - götuhlið

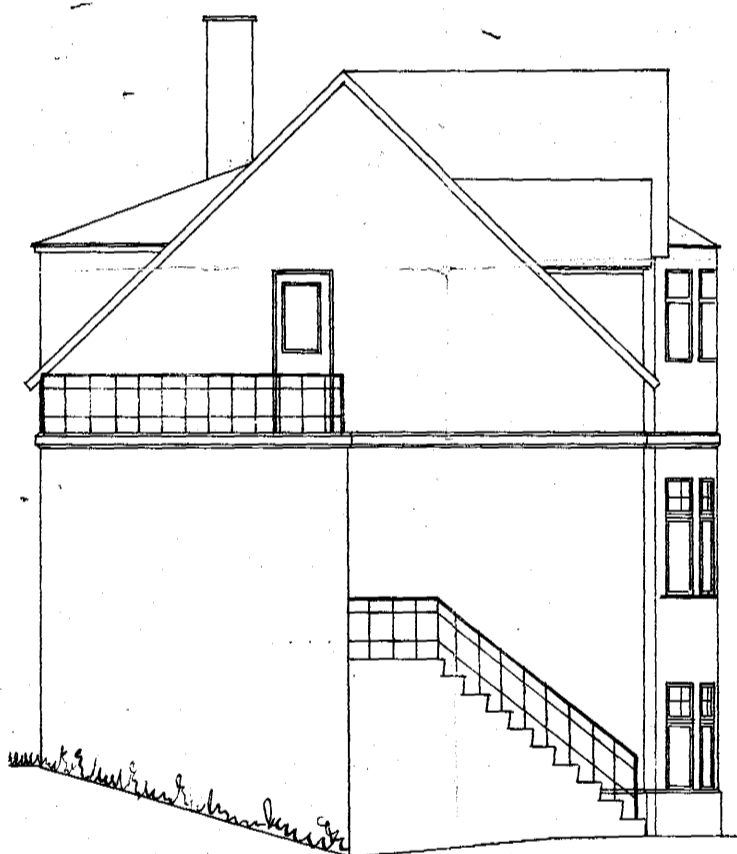


Norðvestur

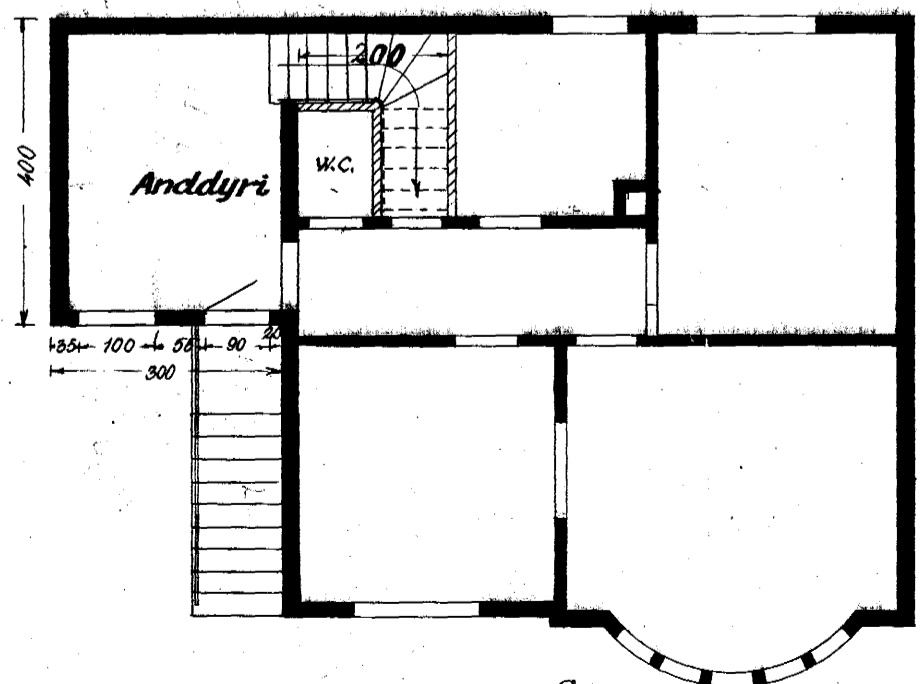


1. hæð

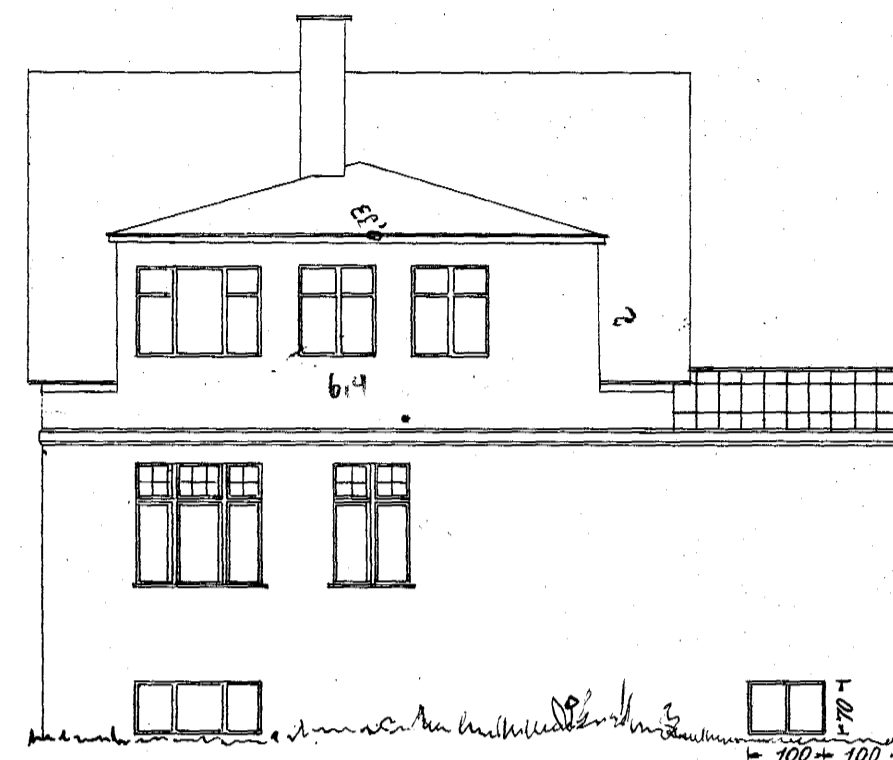


Norðaustur

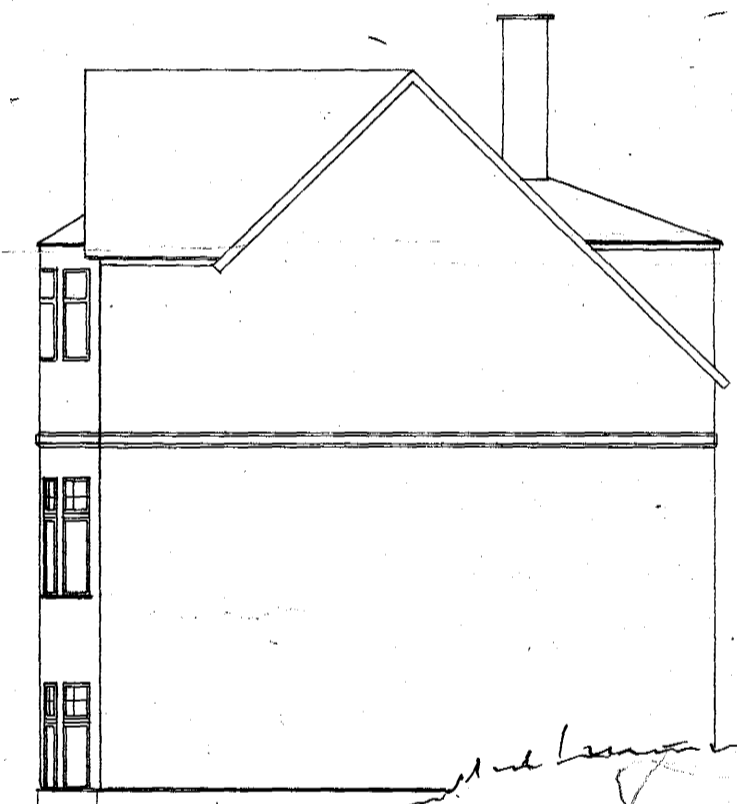

Suðaustur

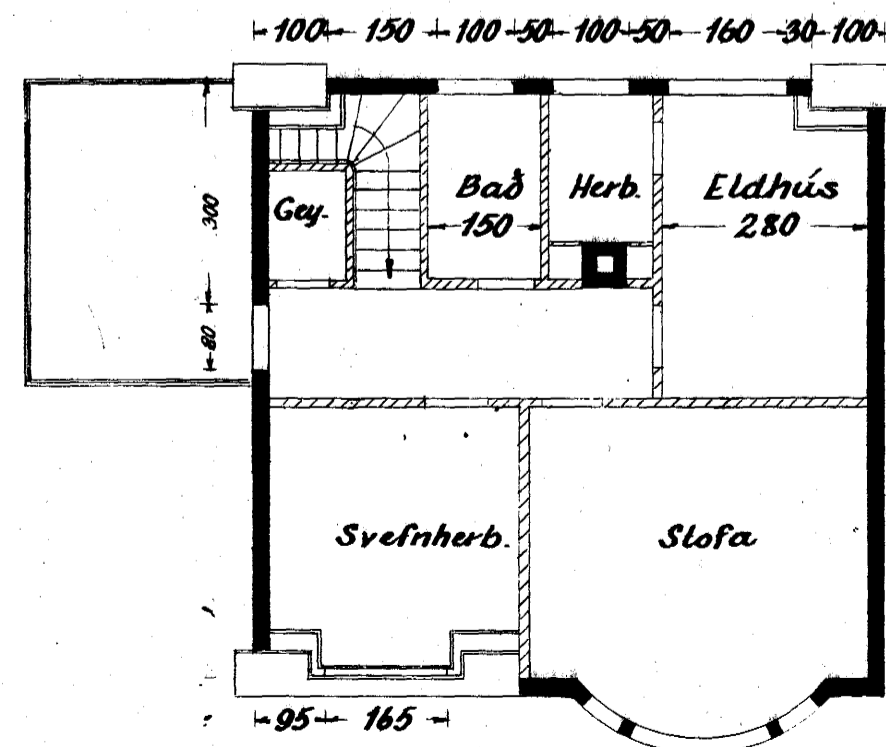

pakkhæð

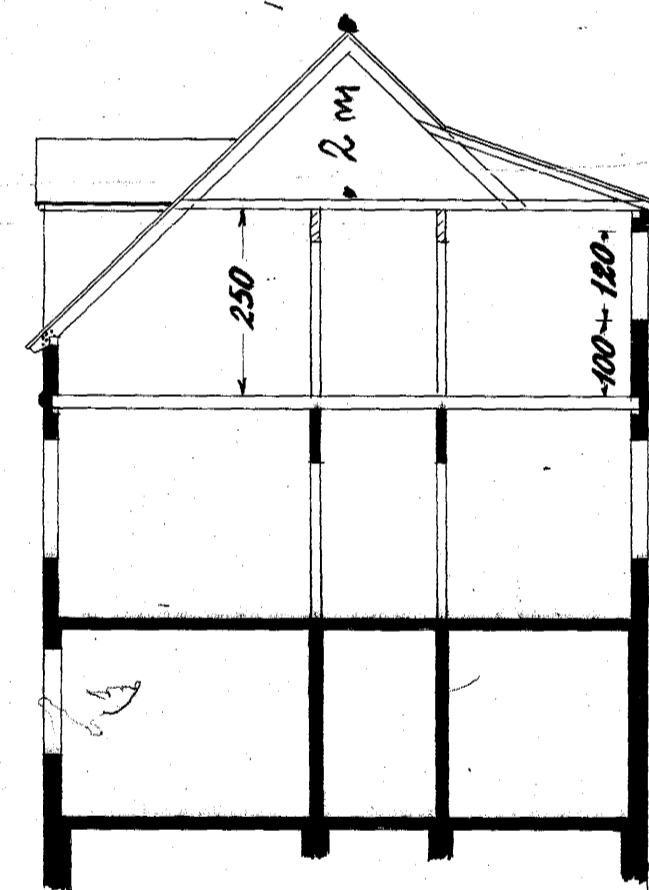

Þverskurður

Hafnarfirði í ág 1953

Sigurður S. Ólafsson