
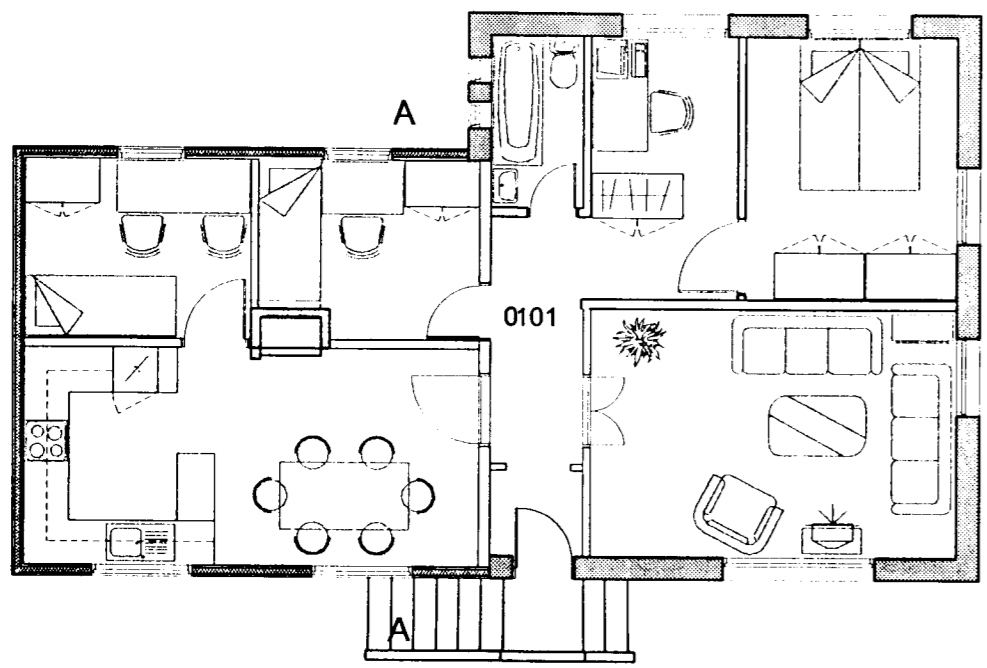


Bæjarstjórnun  
 Miðtekki þann  
 17 APR. 2002  
 Samþykkt þann  
 12 JULI 2002

**Stærðir:**  
 Flatarmál: Kjallari: 36,5 m<sup>2</sup>  
 Íbúð 1.h.: 86,4 m<sup>2</sup>  
 Samtals: 122,9 m<sup>2</sup>  
 Rúmmál húss: Lóð: Óviss stærð (450 m<sup>2</sup>)  
 361,3 m<sup>3</sup>


**Lýsing:**  
 Reyndarteikning af húsinu er byggð á uppmælingum á staðnum þar engar teikningar hafa fundist af húsinu. Núverandi hús er í raun tvö sambyggð hús, byggð á sitthvoru tímabilinu hvort í sínum stíl. Það eldra er timburhús á steiptum/hlöðnum kjallara og það yngra er steinsteypt á steiptum sökkli.

Ur Eldi

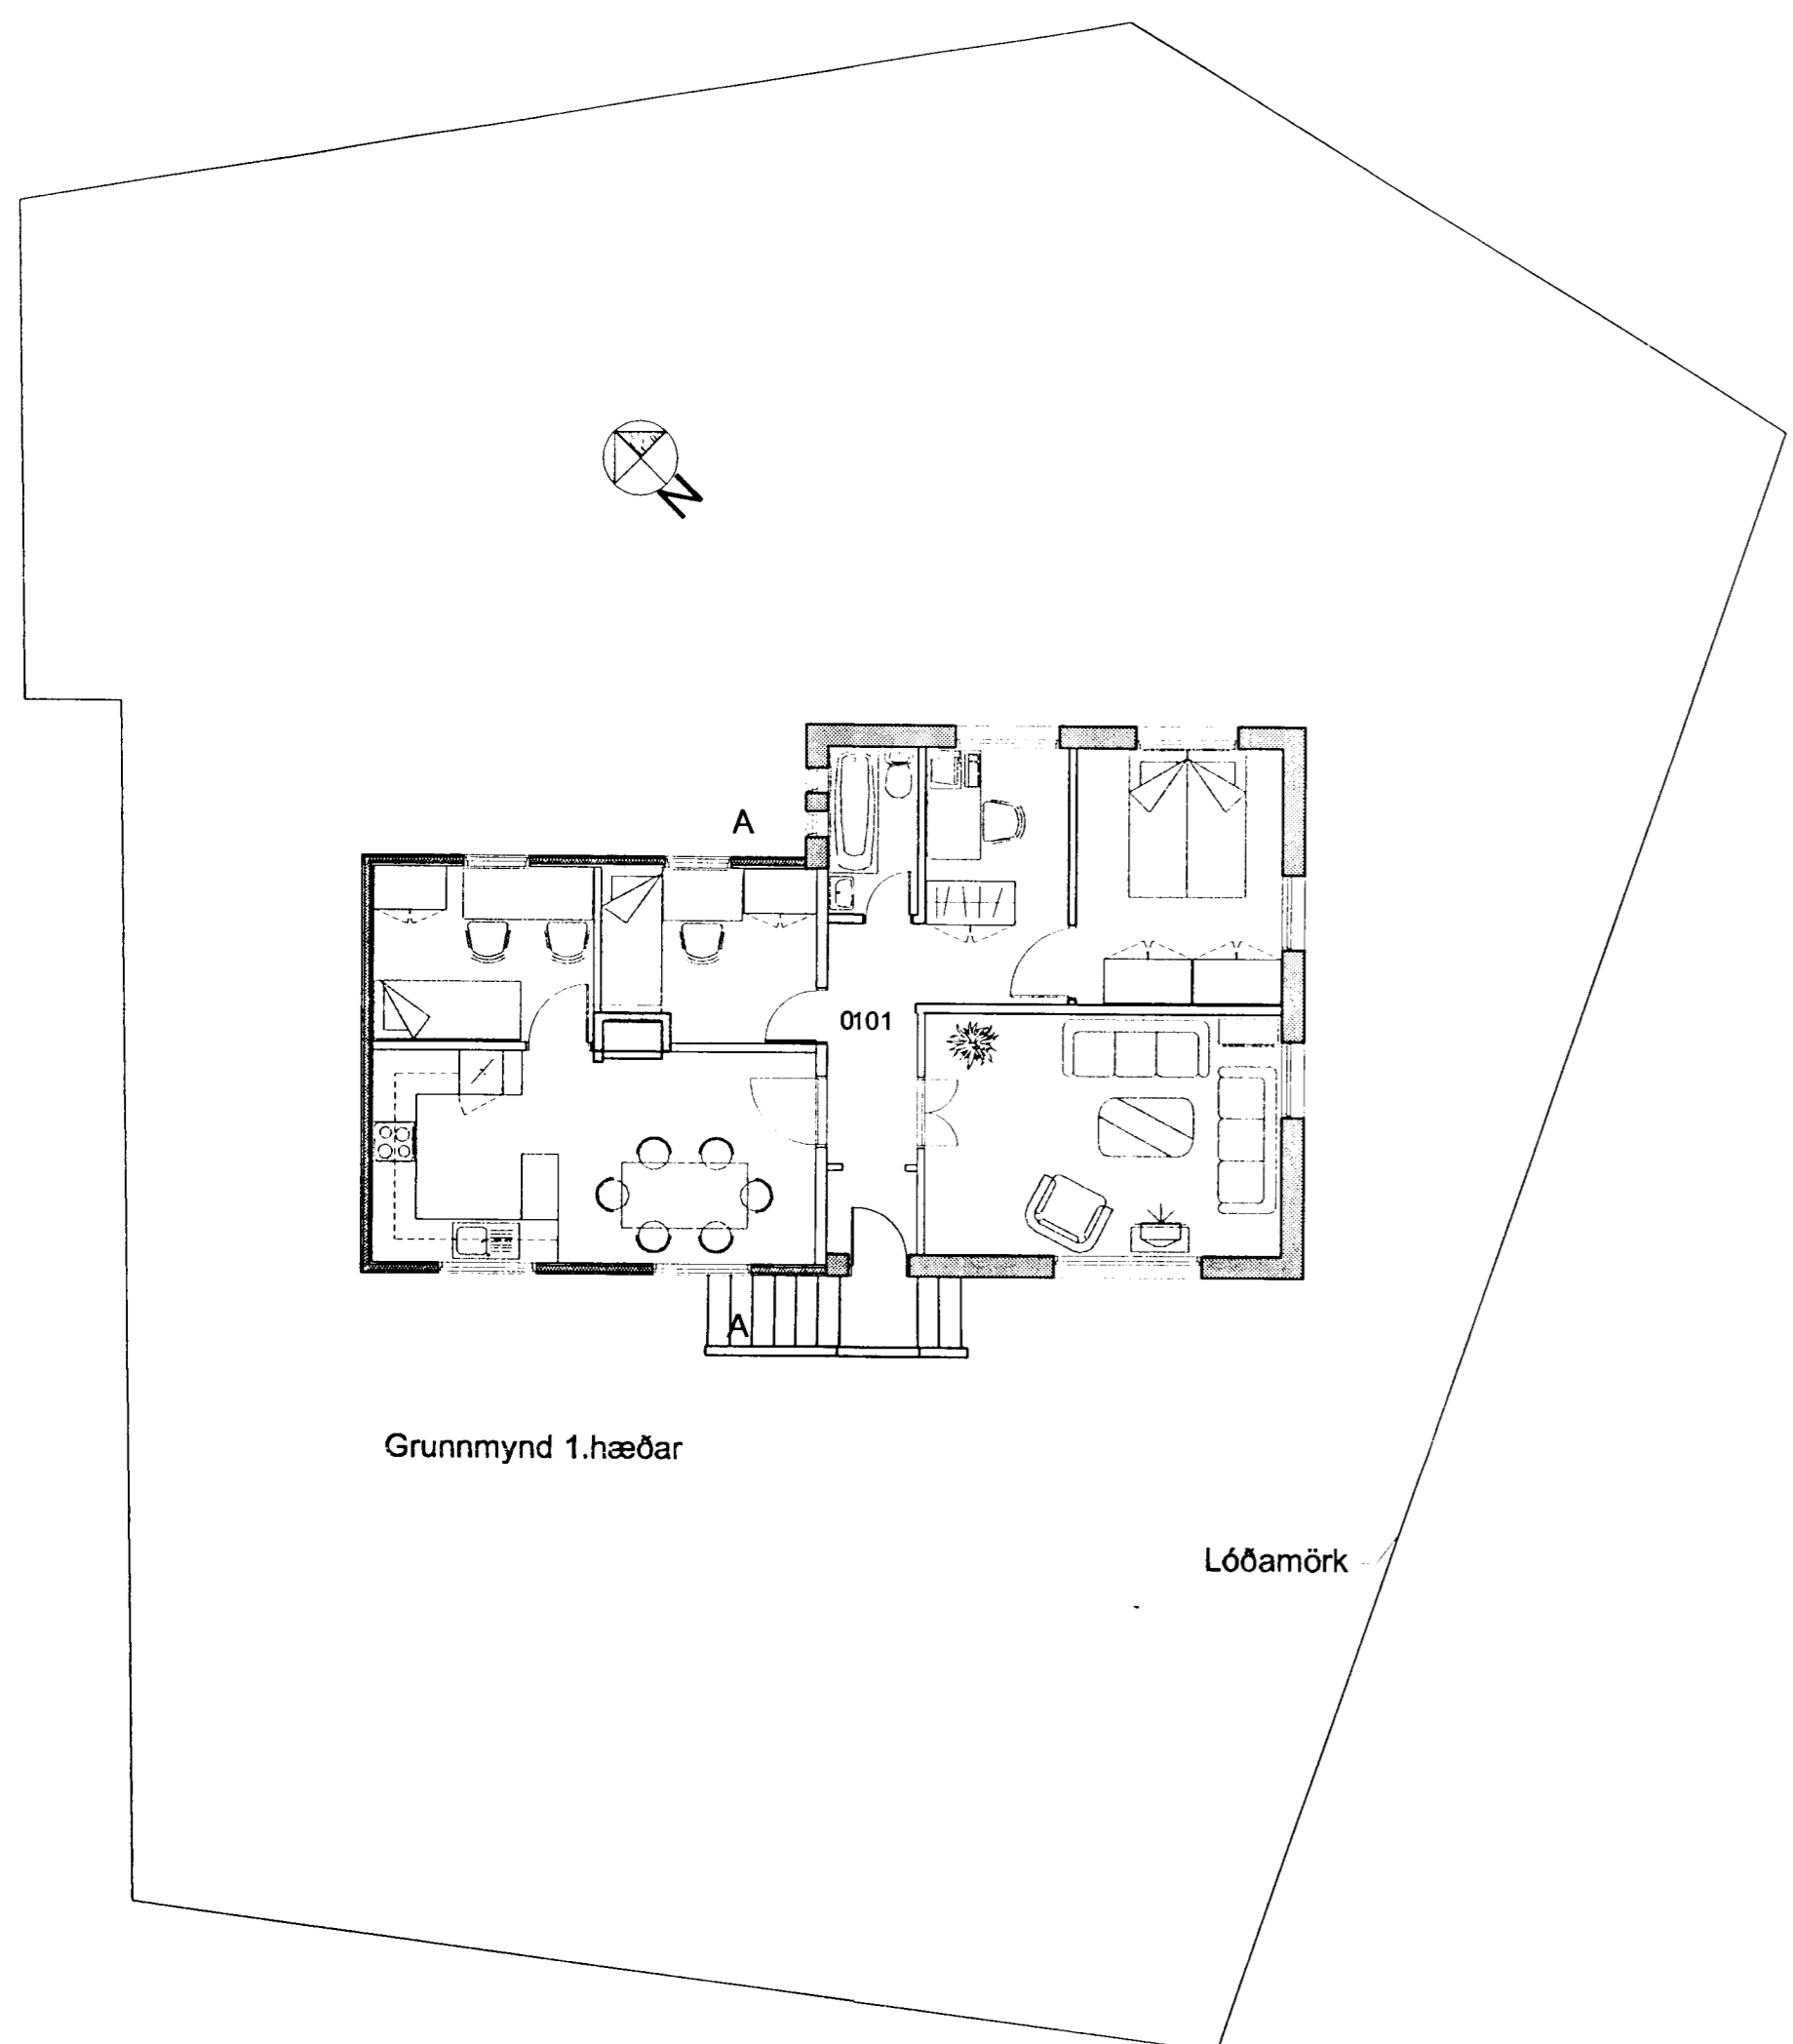


Grunnmynd 1.hæðar


Lóðamörk

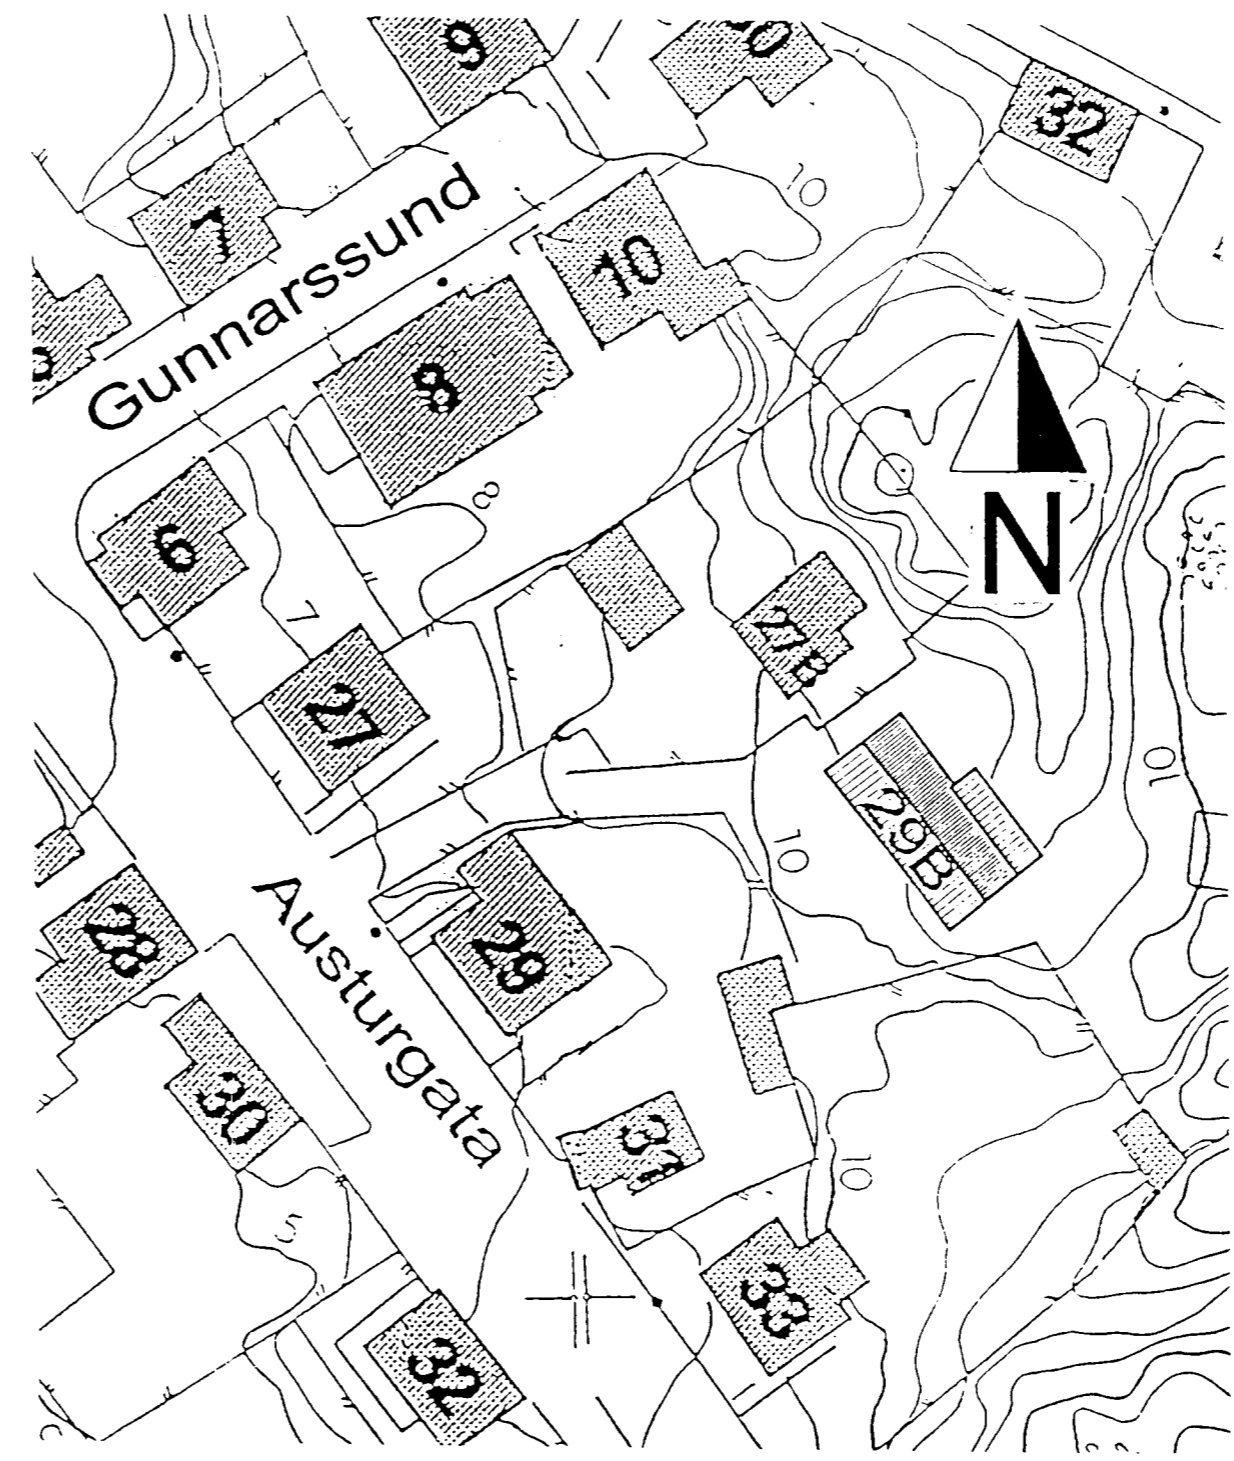


Afstöðumynd MKV: 1:500

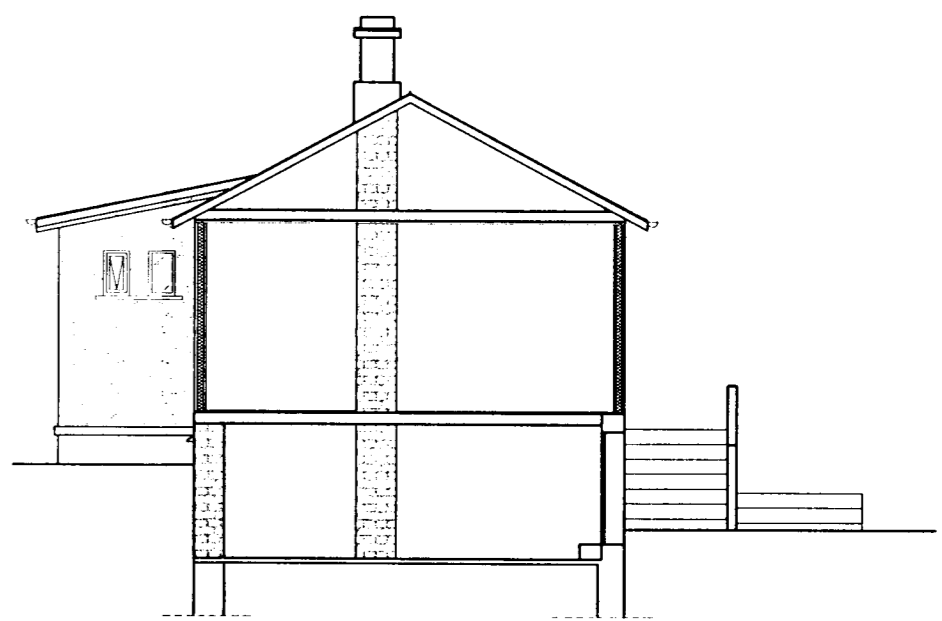


Lóðrétt snið A-A

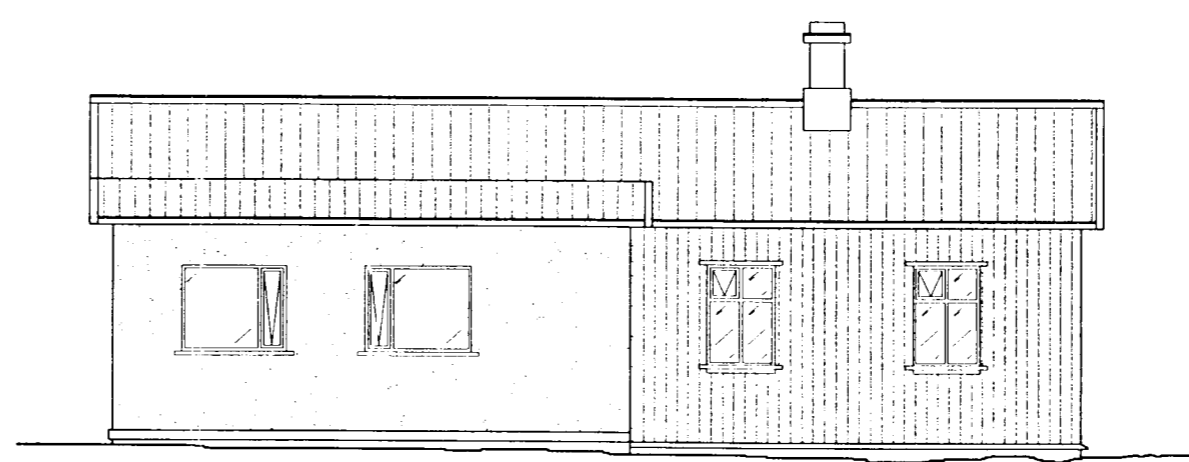


Norð-austlæg hlið

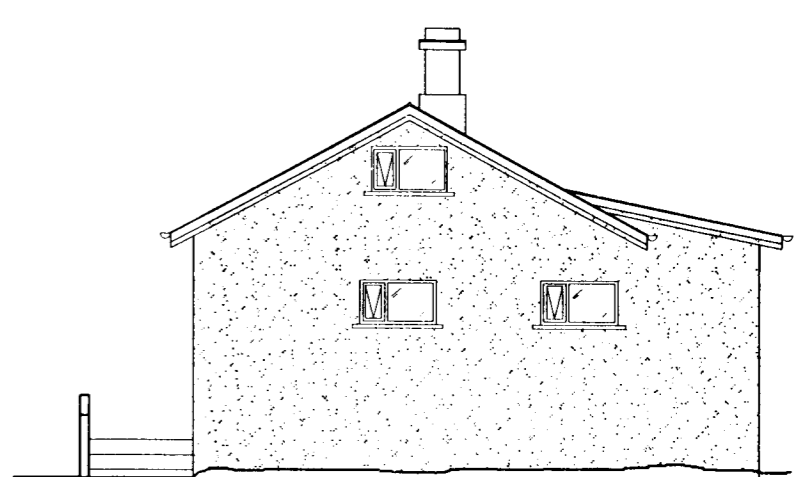


Suð-austlæg hlið

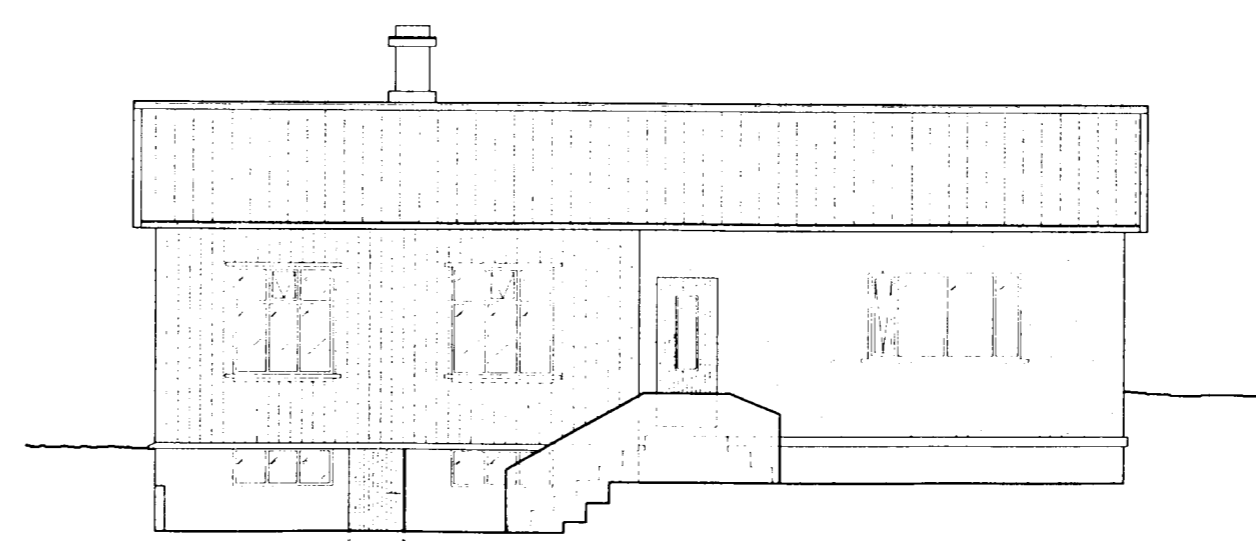

Suð-vestlæg hlið

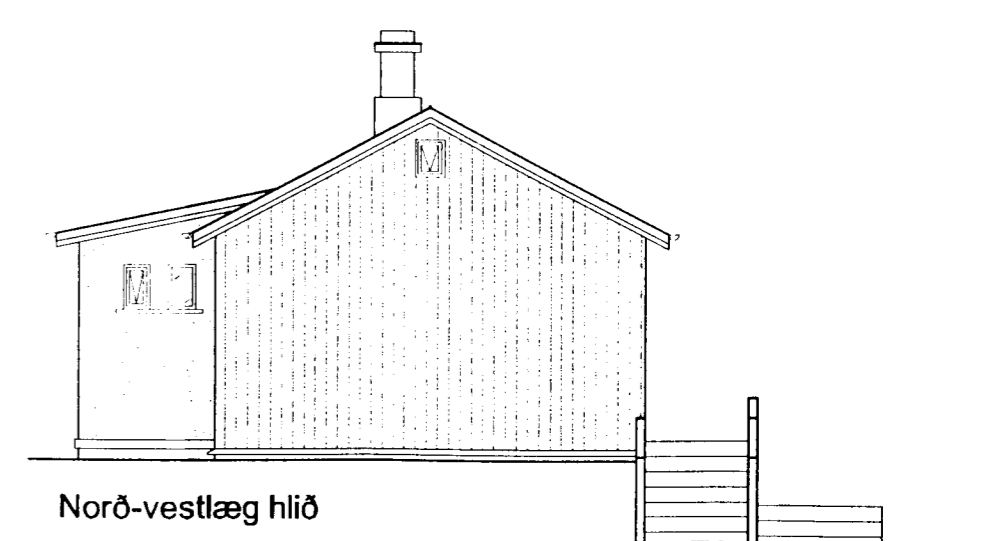

Norð-vestlæg hlið

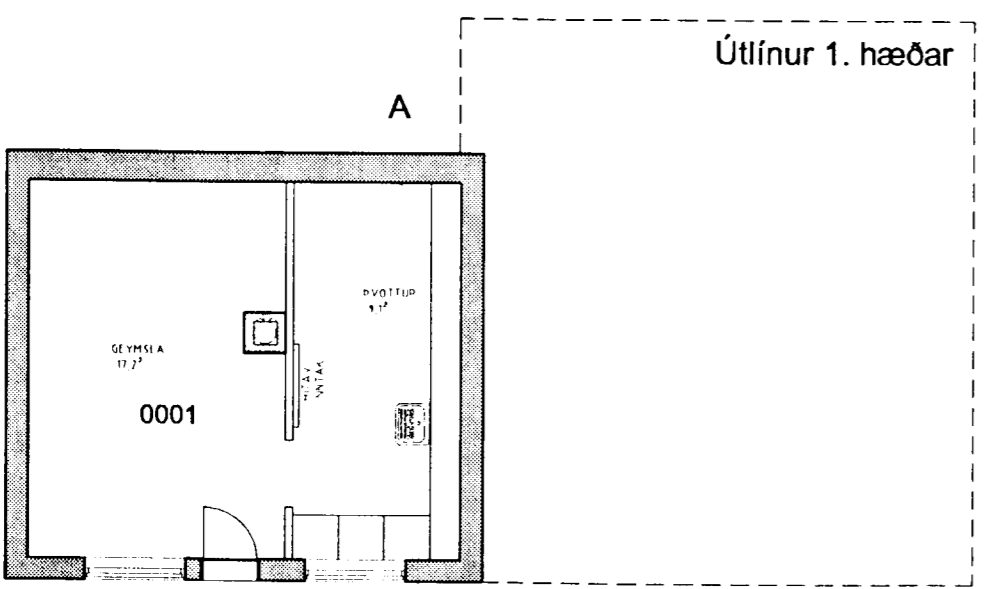

Grunnmynd kjallara

Útlínur 1. hæðar



Hönnunarhúsið  
 Reynir Sæmundsson  
 arkitekt FAI • kt. 010656-5759  
 Guðni Gíslason  
 innanhússarkitekt FHI • kt. 161057-7119  
 Bæjarhraun 2 • 220 Hafnarfjörður  
 Sími 565 4513 • Fars. 896 4613  
 Fax 565 4514 • honnun@simnet.is

Verk: AUSTURGATA 27B  
 Heiti: REYNDARTEIKNINGAR, grunnmynd, útlit, sneiðing, afstöðumynd  
 Áritun: *Reynir Sæmundsson*  
 Dags: 29.10.2001 Mkv.: 1.100 Teiknað: HLH Nr.: A-228-0