



Þættarskipulag
Mettækistö þann
17 APR. 2002

Samþykkt þann
12 JULI 2002
Byggingafulltrúinn í Hafnarfirði
F.h. Sigurbjartur Halldórsson


Úr Gildi

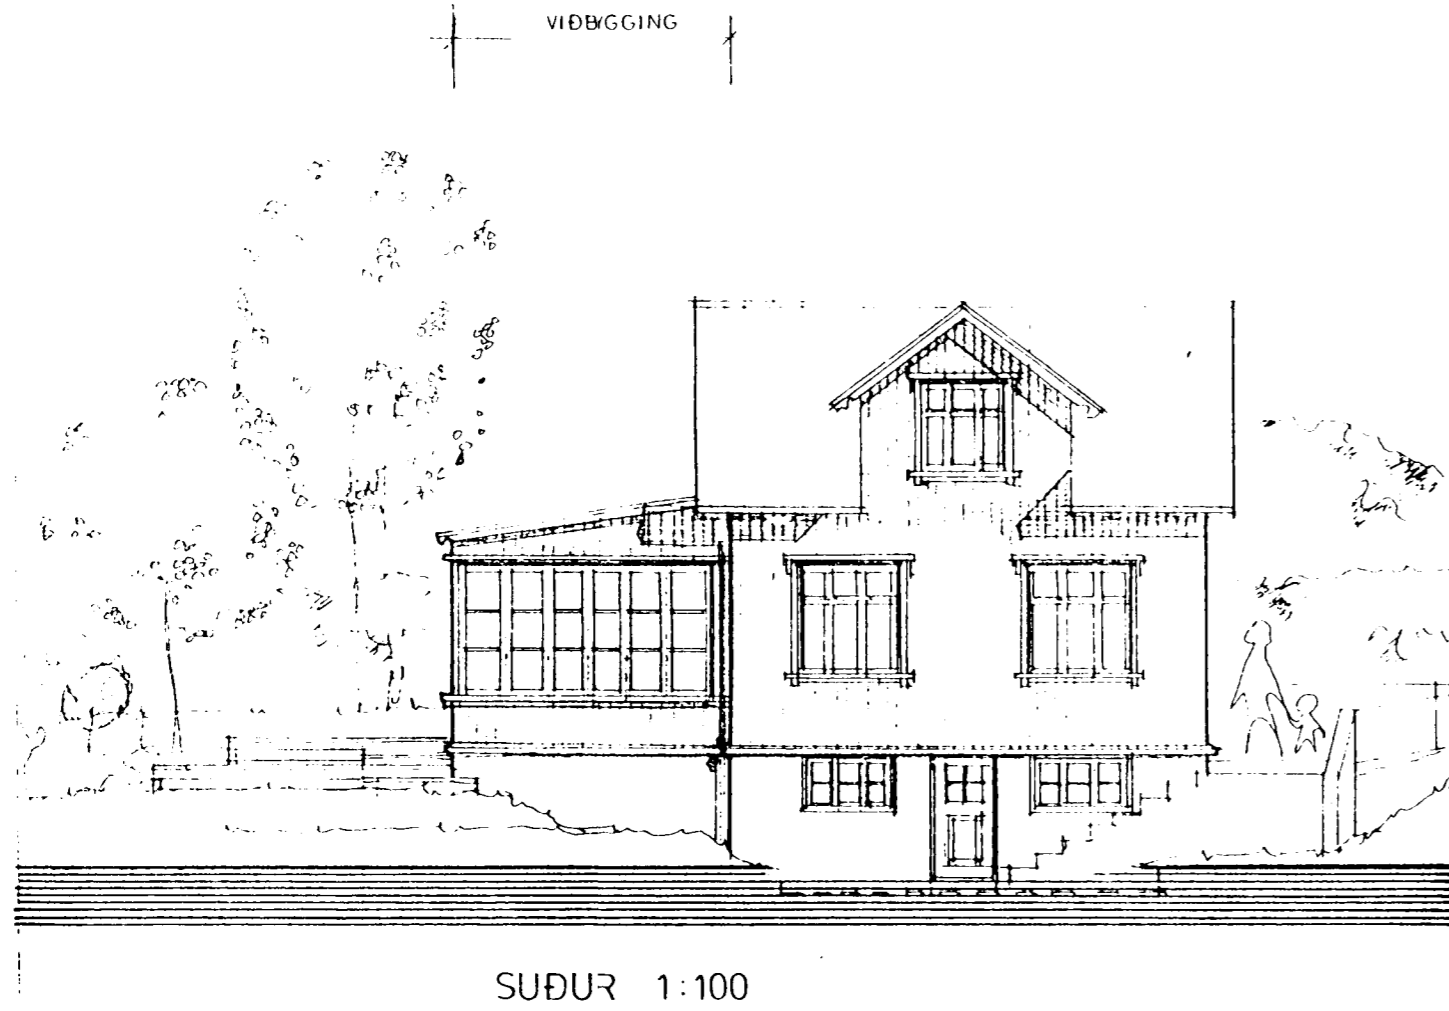


Austurgata 27b

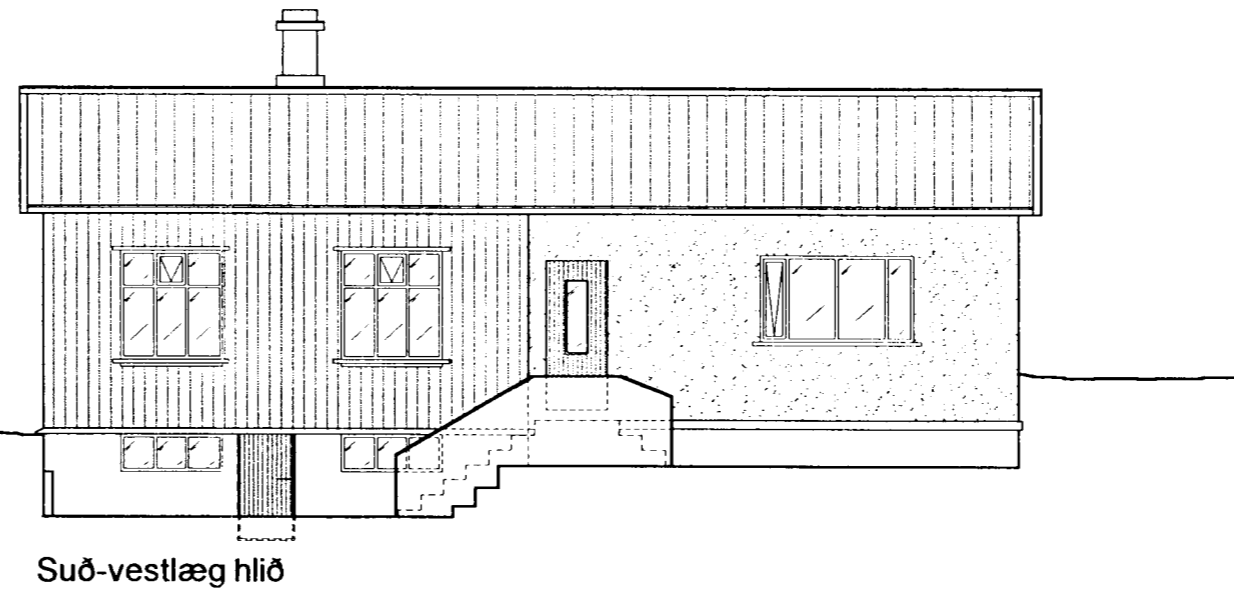

Austurgata 29b Fyrir breytingar

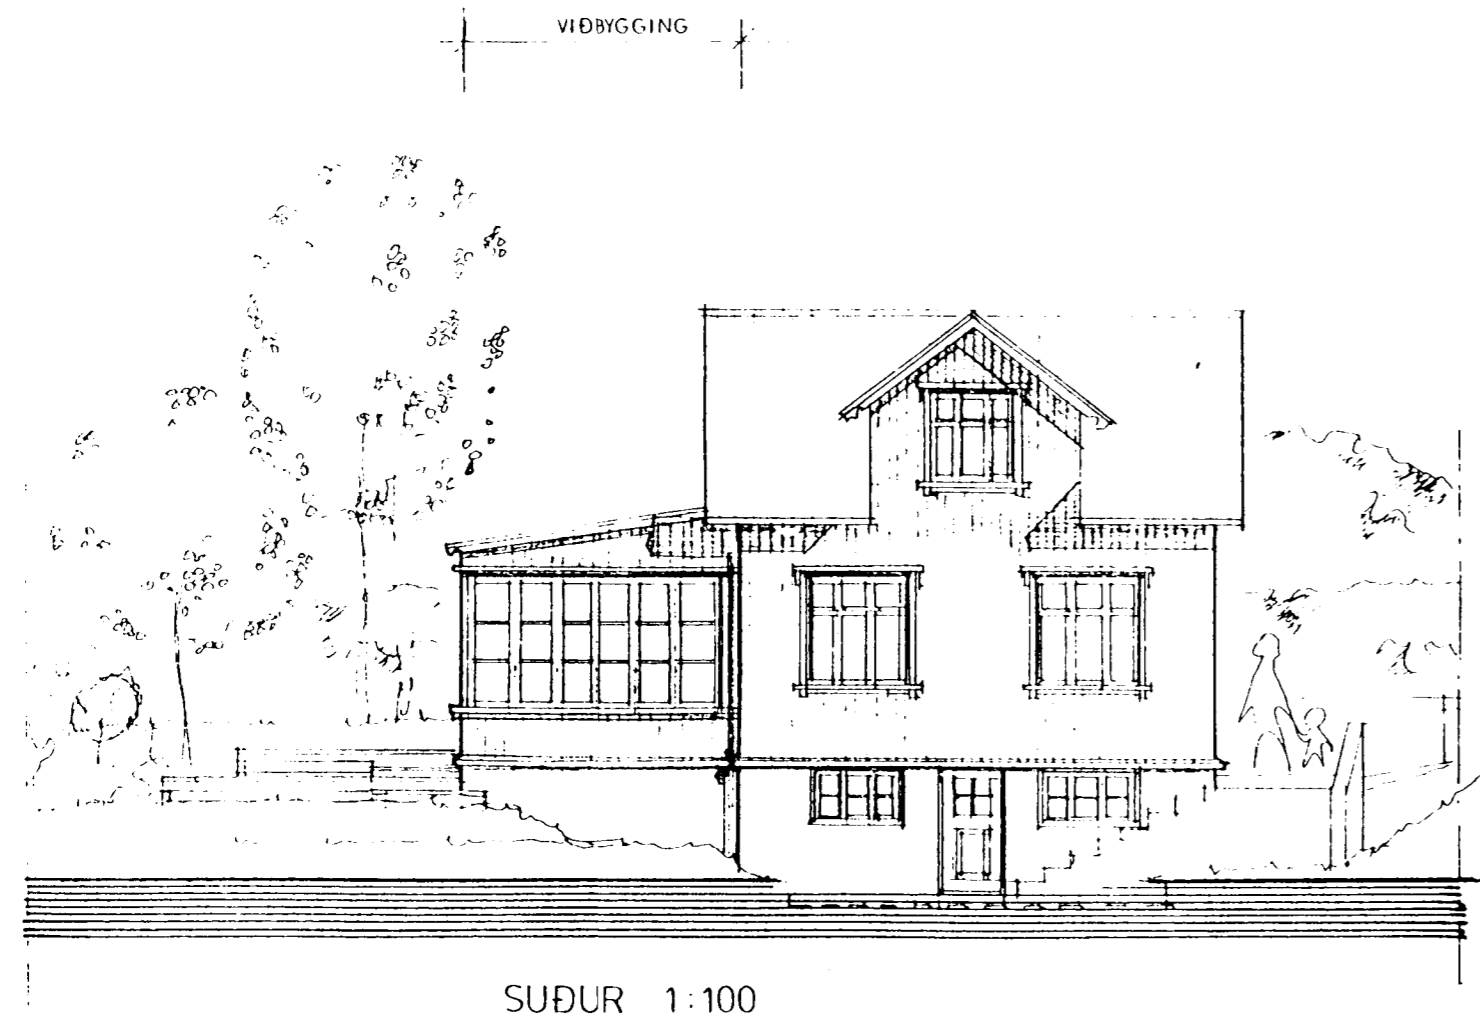

Austurgata 27b

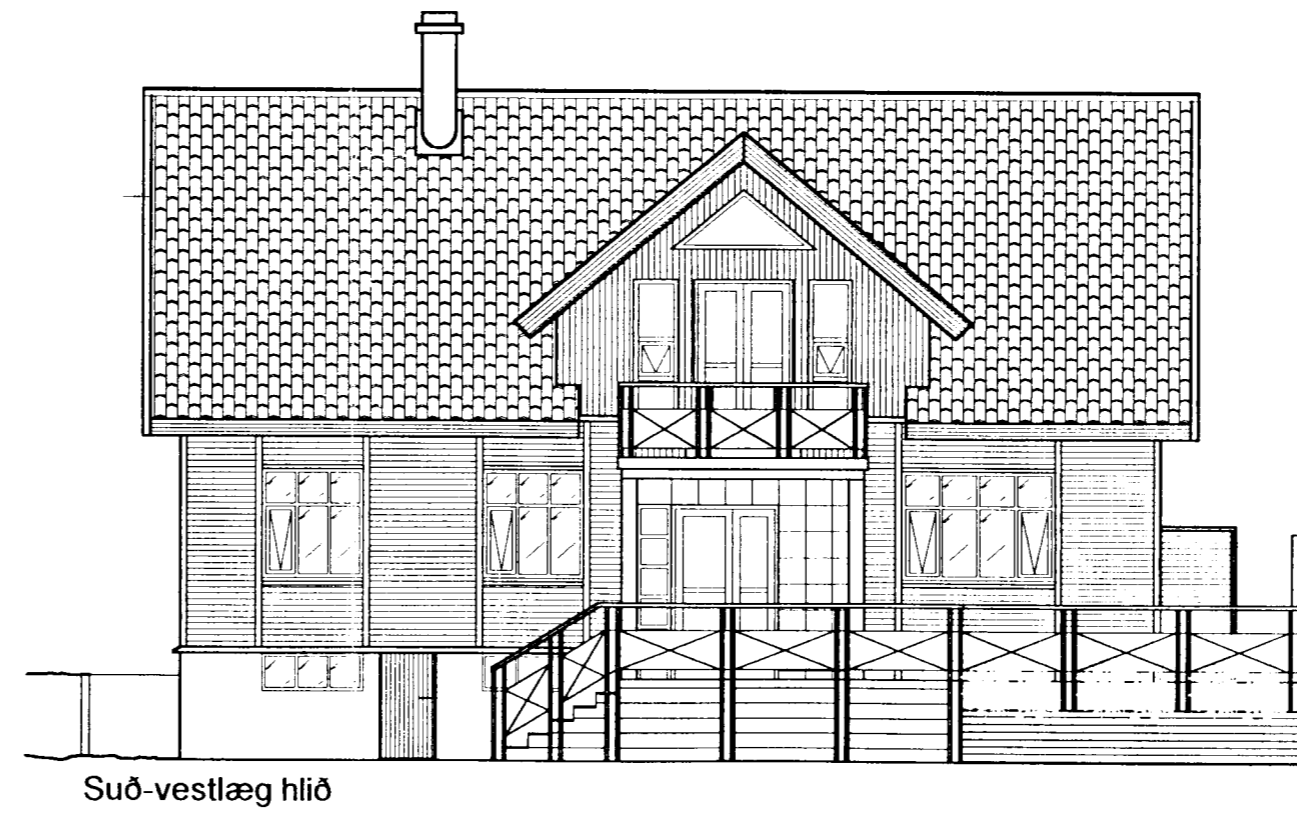

Austurgata 29b Eftir breytingar