



útlit norður

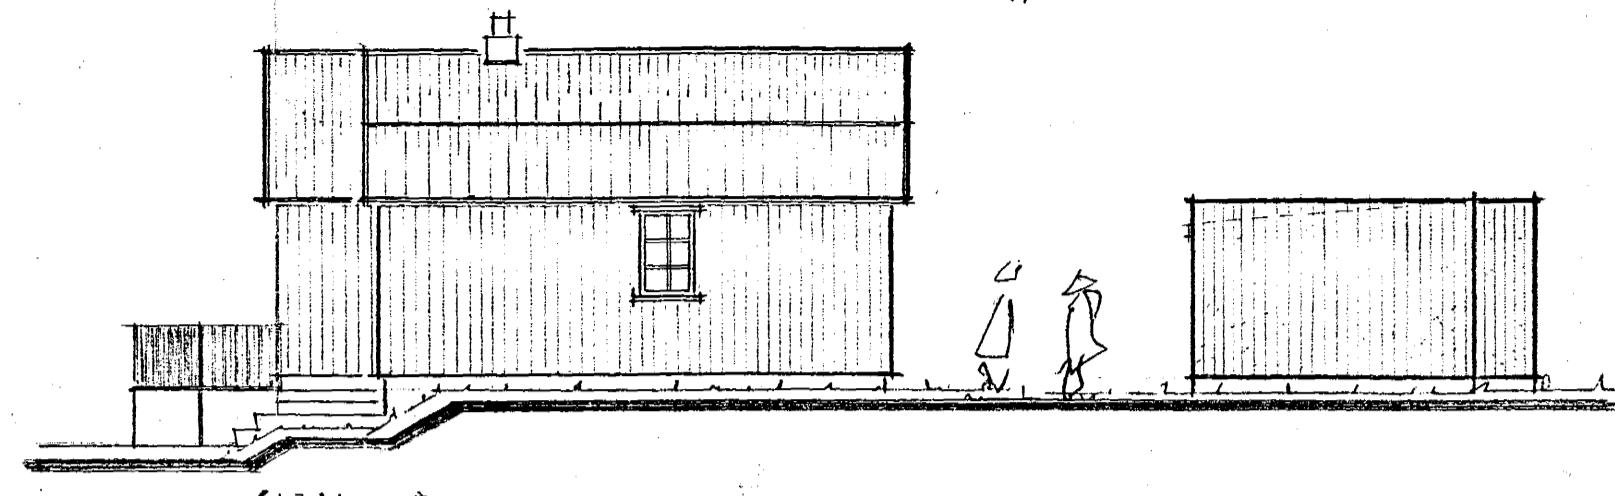


útlit suður

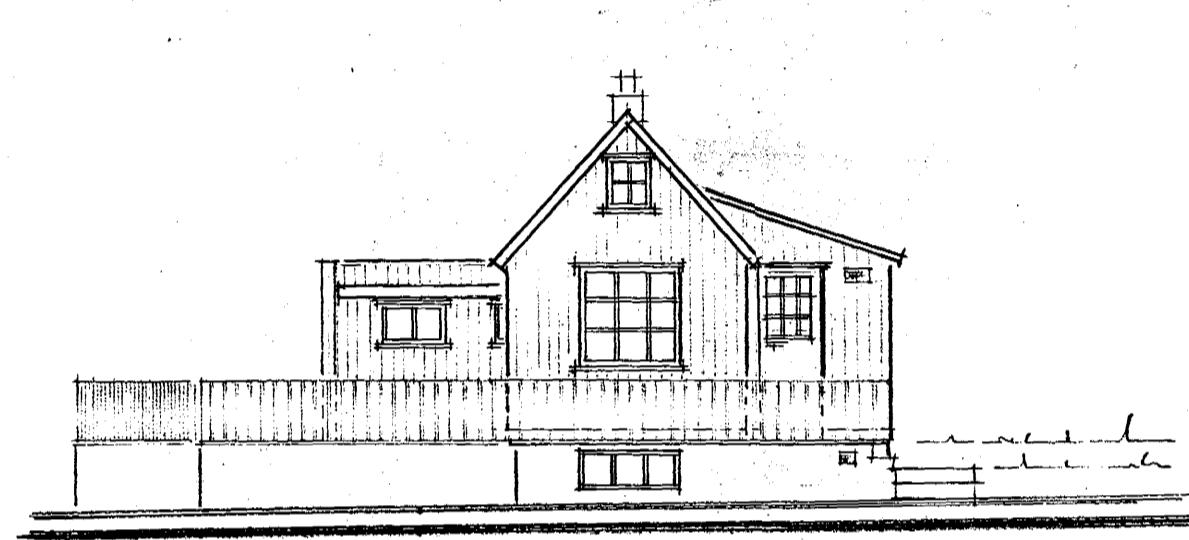


útlit vestur


Engar breytingar eru fyrirhugaðar á húsi nema hvað sótt er um að gera falskan skorstein svo húsið haldi uppruna sínum. Húsið er teiknað eins og það er í dag (að skorsteini undansk.)
Stuðst var við uppdrátt eftir Árna Sigurjónsson sem gerður var 16. ágúst 1929.

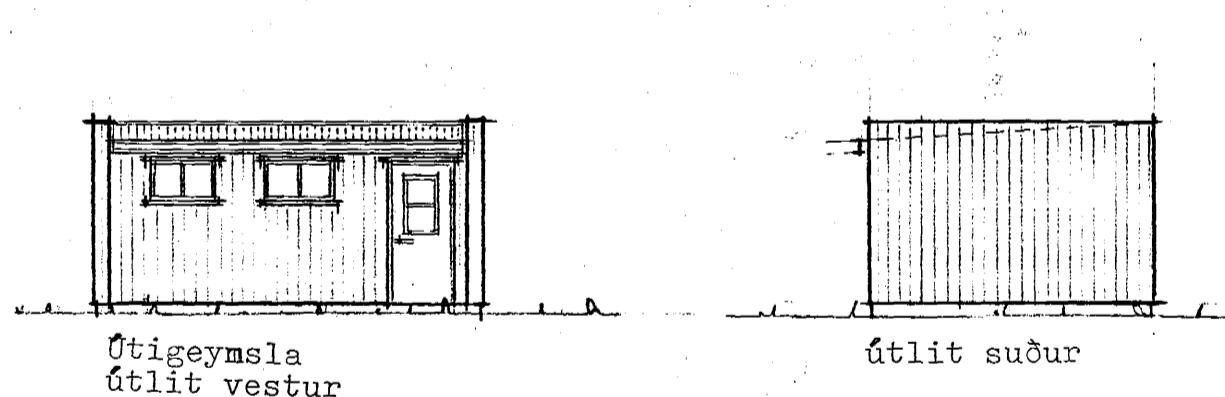

Útigeymsla
útlit vestur

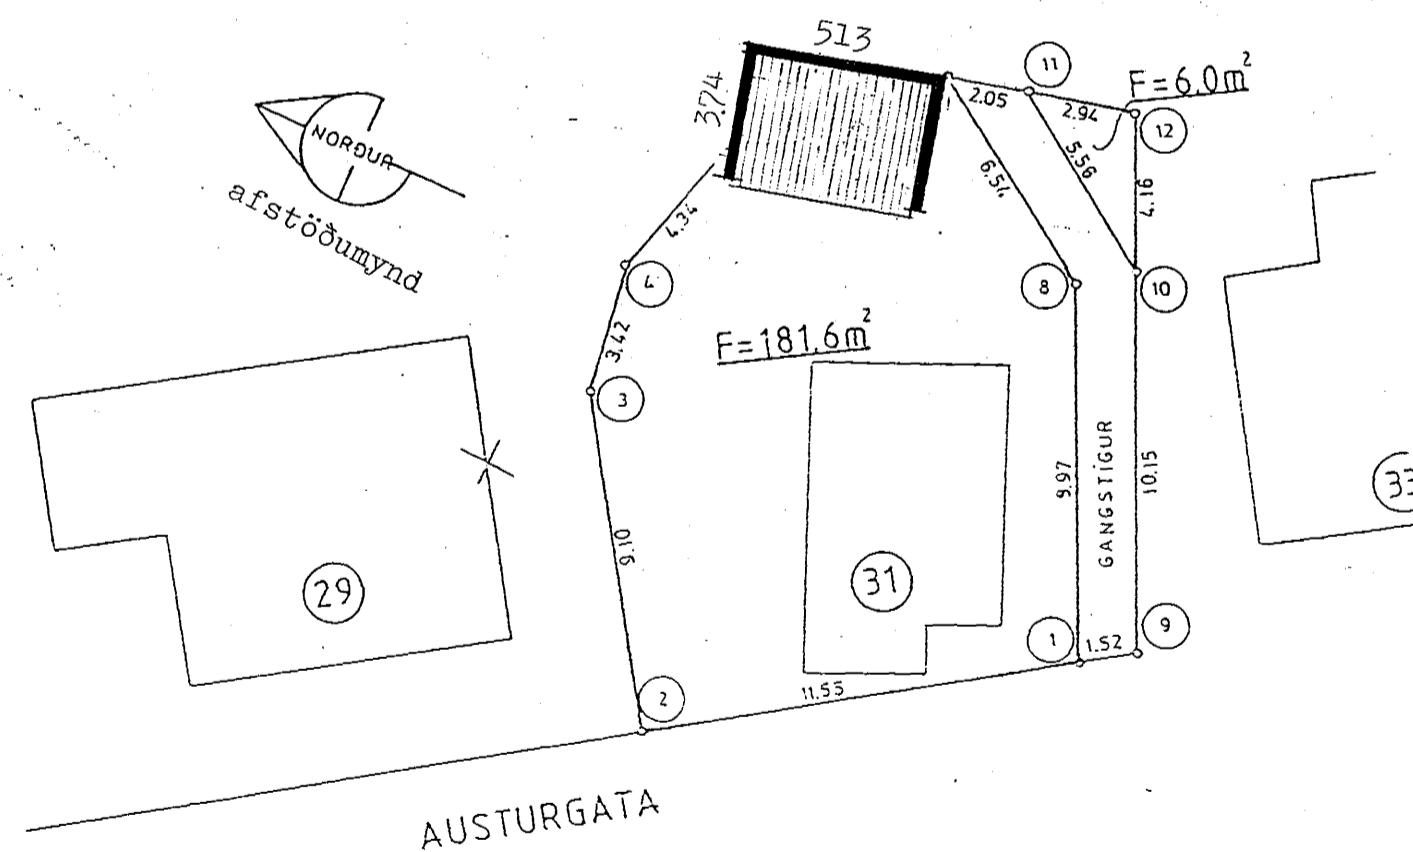


AUSTURGATA

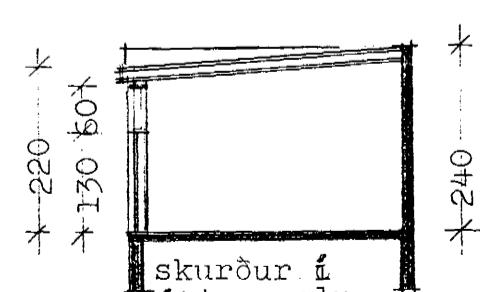

Sótt er um að endurbyggja útigeymsluna á sökkum sem fyrir eru. Steyptu veggir geymslunnar standa að mestu og verður framhlið hennar úr timbri, klætt með báru-stáli.

STÅRD. 17.7 m² brüttd
41.0 m³ brüttd

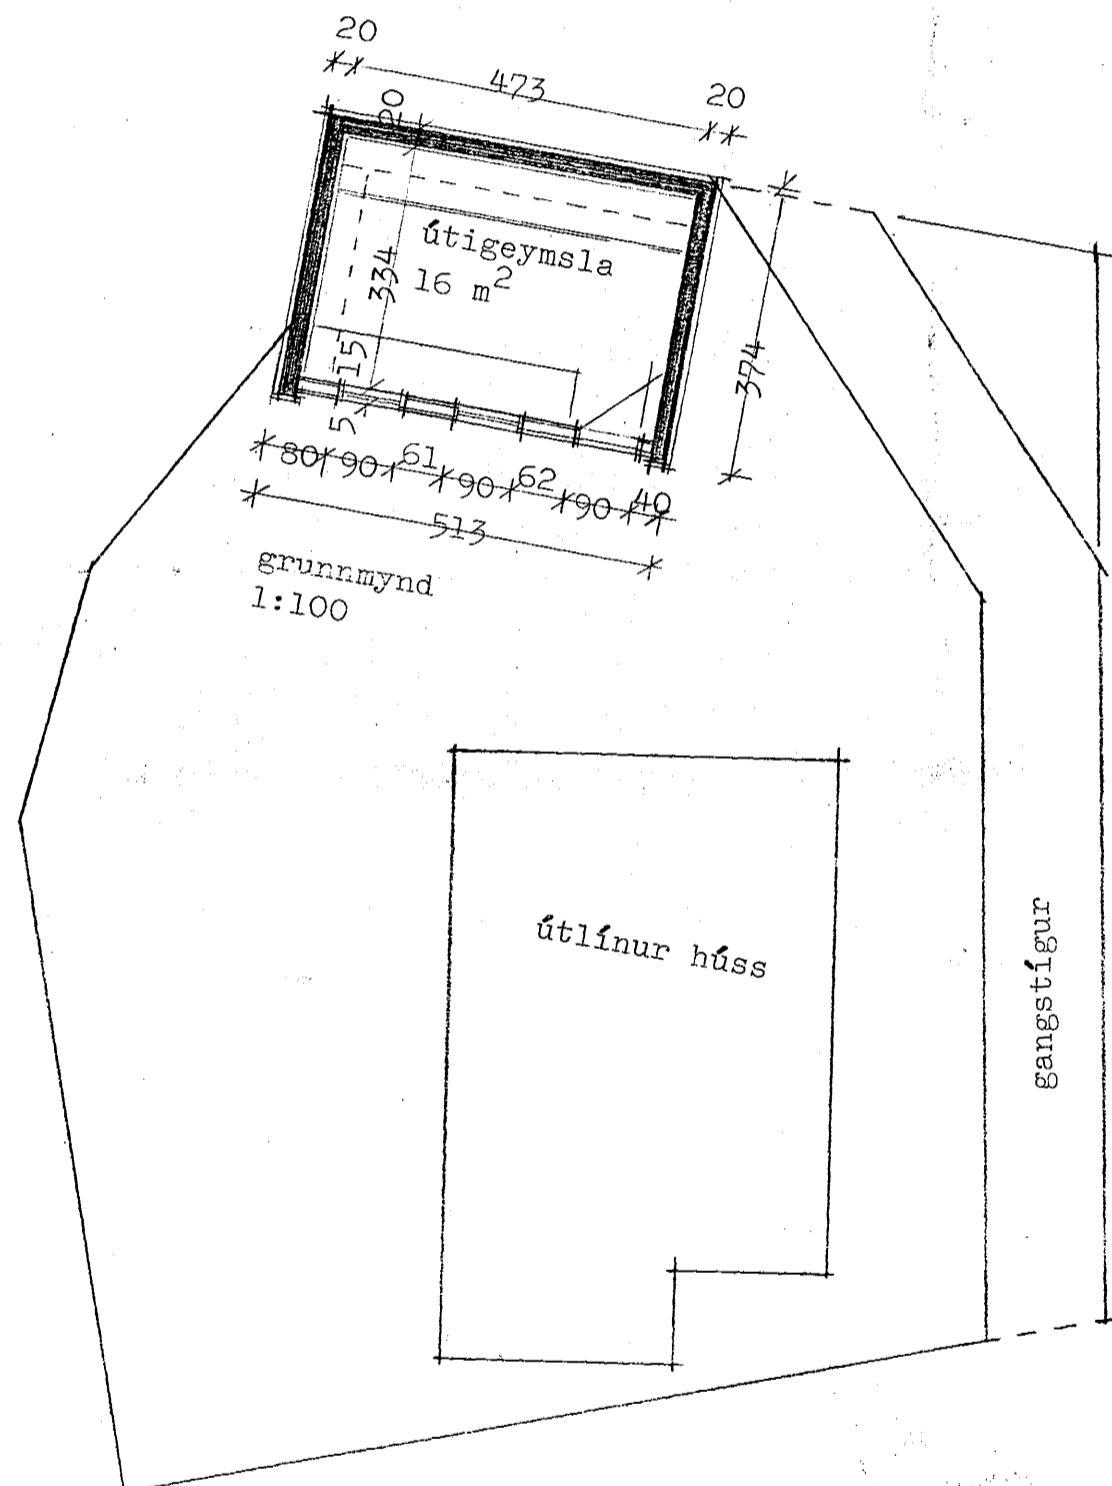

útlínur húss

gangstígur

GLUGGUM BREYTT 01.08.95

STAÐUR.	Austurgata 31	DAGS.	28 01 1995
EFNI.	Utlitsmyndir, skurður, Grunnmynd, afstöðumynd	KVARDI.	1:100
		TEIKN.	11
HÖNNUN.	KRISTJÁN ÞÓRARINSSON B.F.I.	Prestján Þórarinsson	