




Sembykt á fundi bygginga-
nefndar þ. 21. 10. 1979
BYGGINGAFULLTRÚÐIN
Í HAFNARDELI
[Signature]

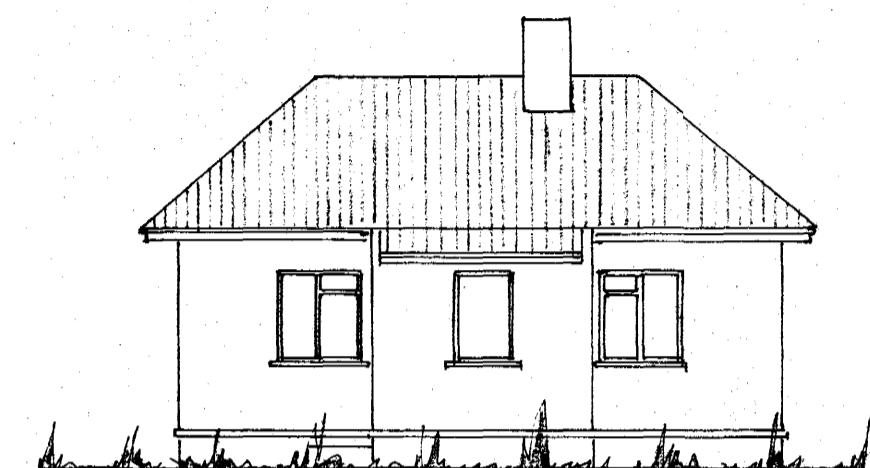


NORÐAUSTUR

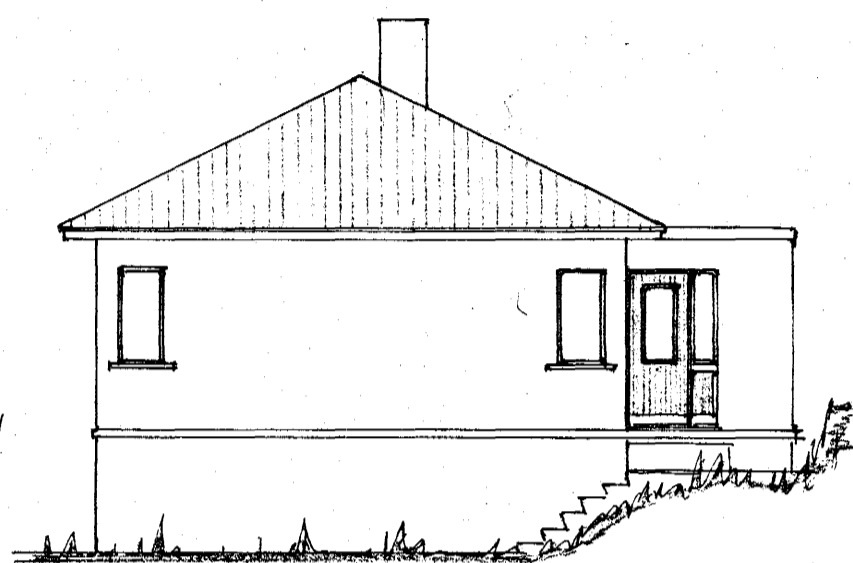

SUÐAUSTUR

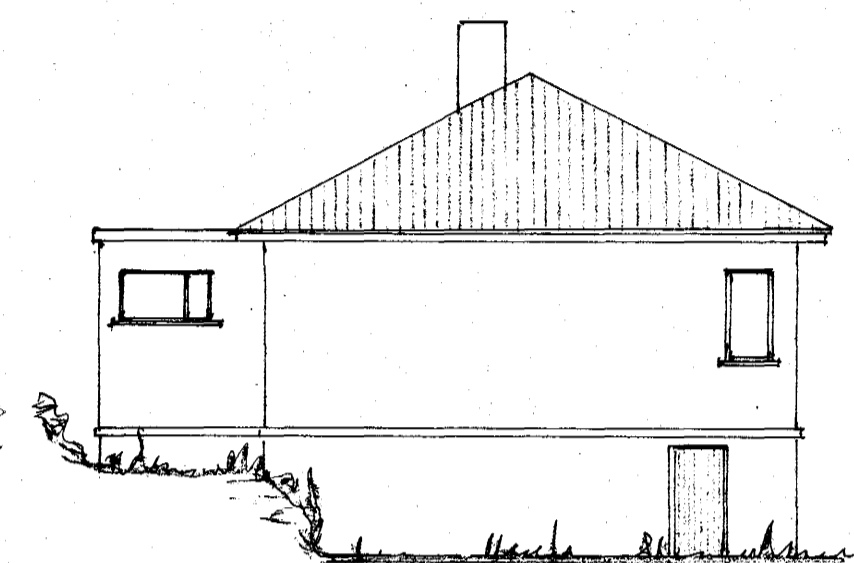


NORÐVESTUR

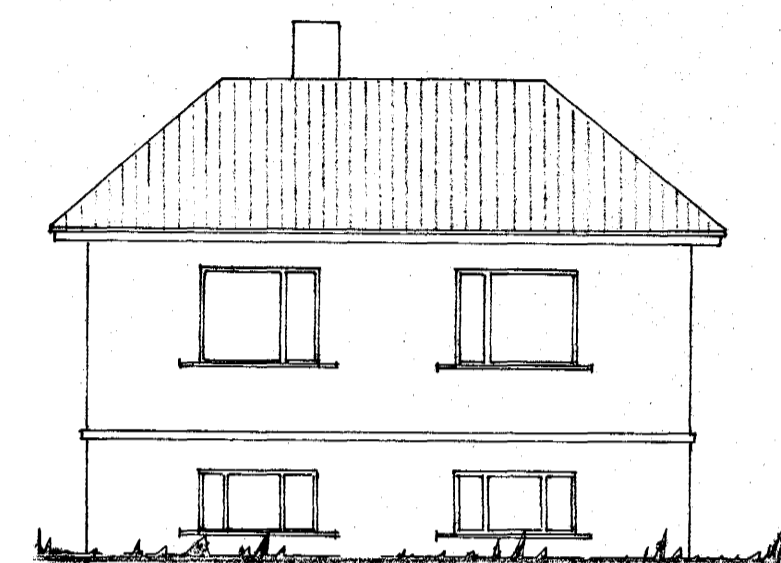


SUÐVESTUR


FYRIR BREYTINGU
EFTIR BREYTINGU

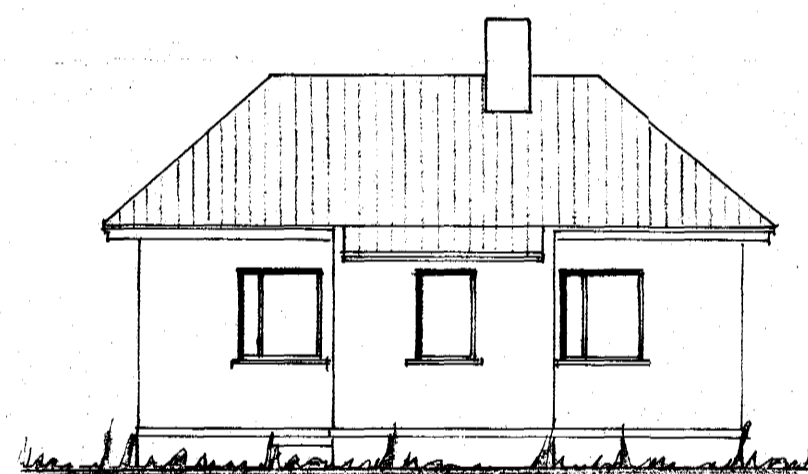


NORÐAUSTUR

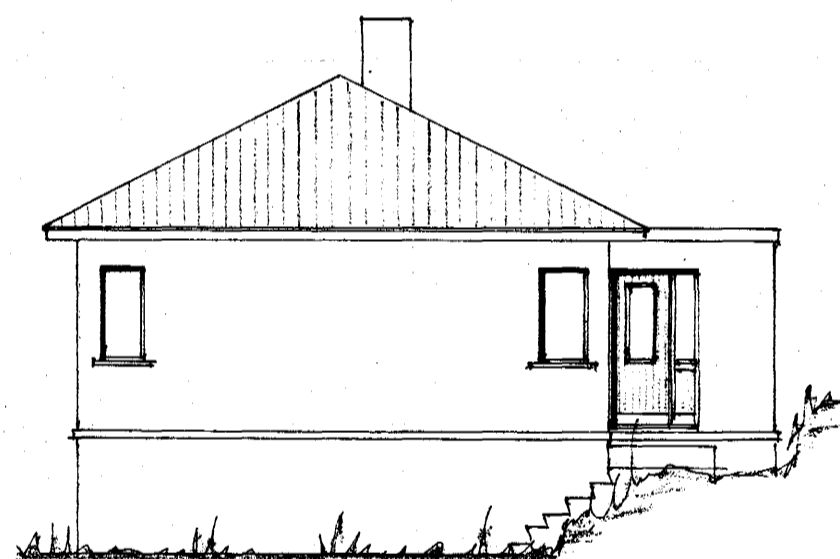

SUÐAUSTUR

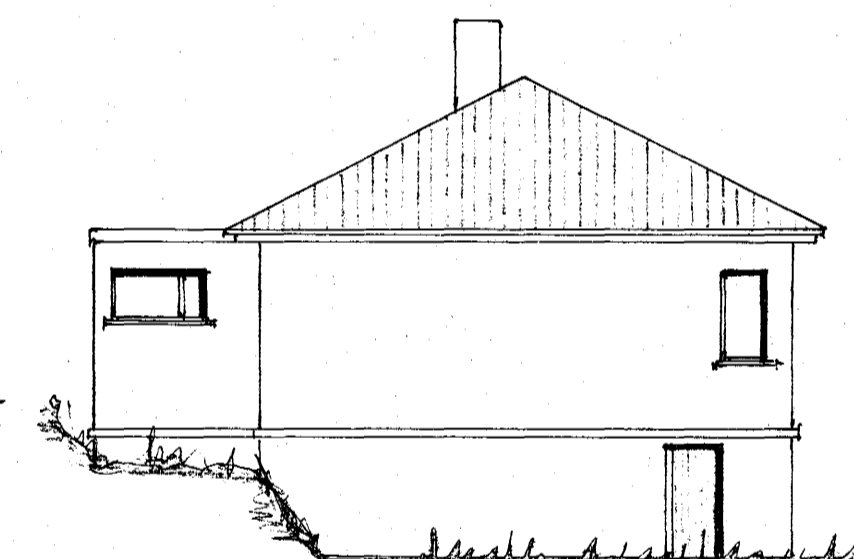

NORÐVESTUR

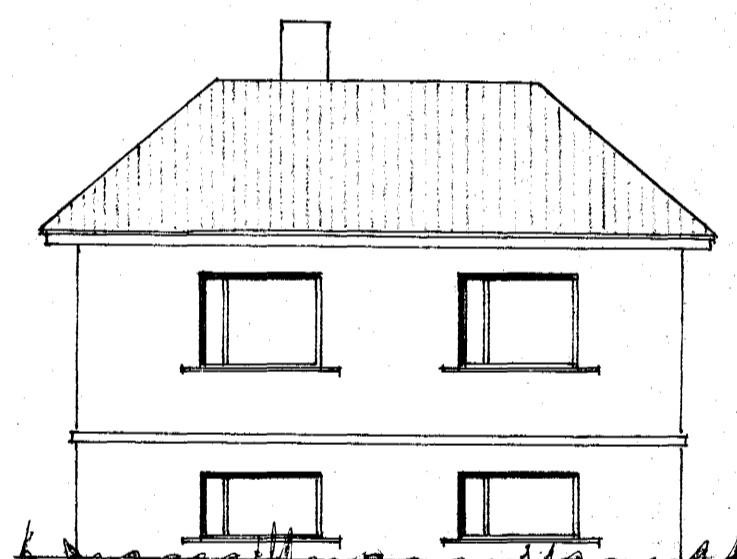

SUÐVESTUR

AUSTURGATA NR 33

GLUGGA BREYTING

ÚTLIT 1:100

afmáskráð 2. mars 1979
[Signature]