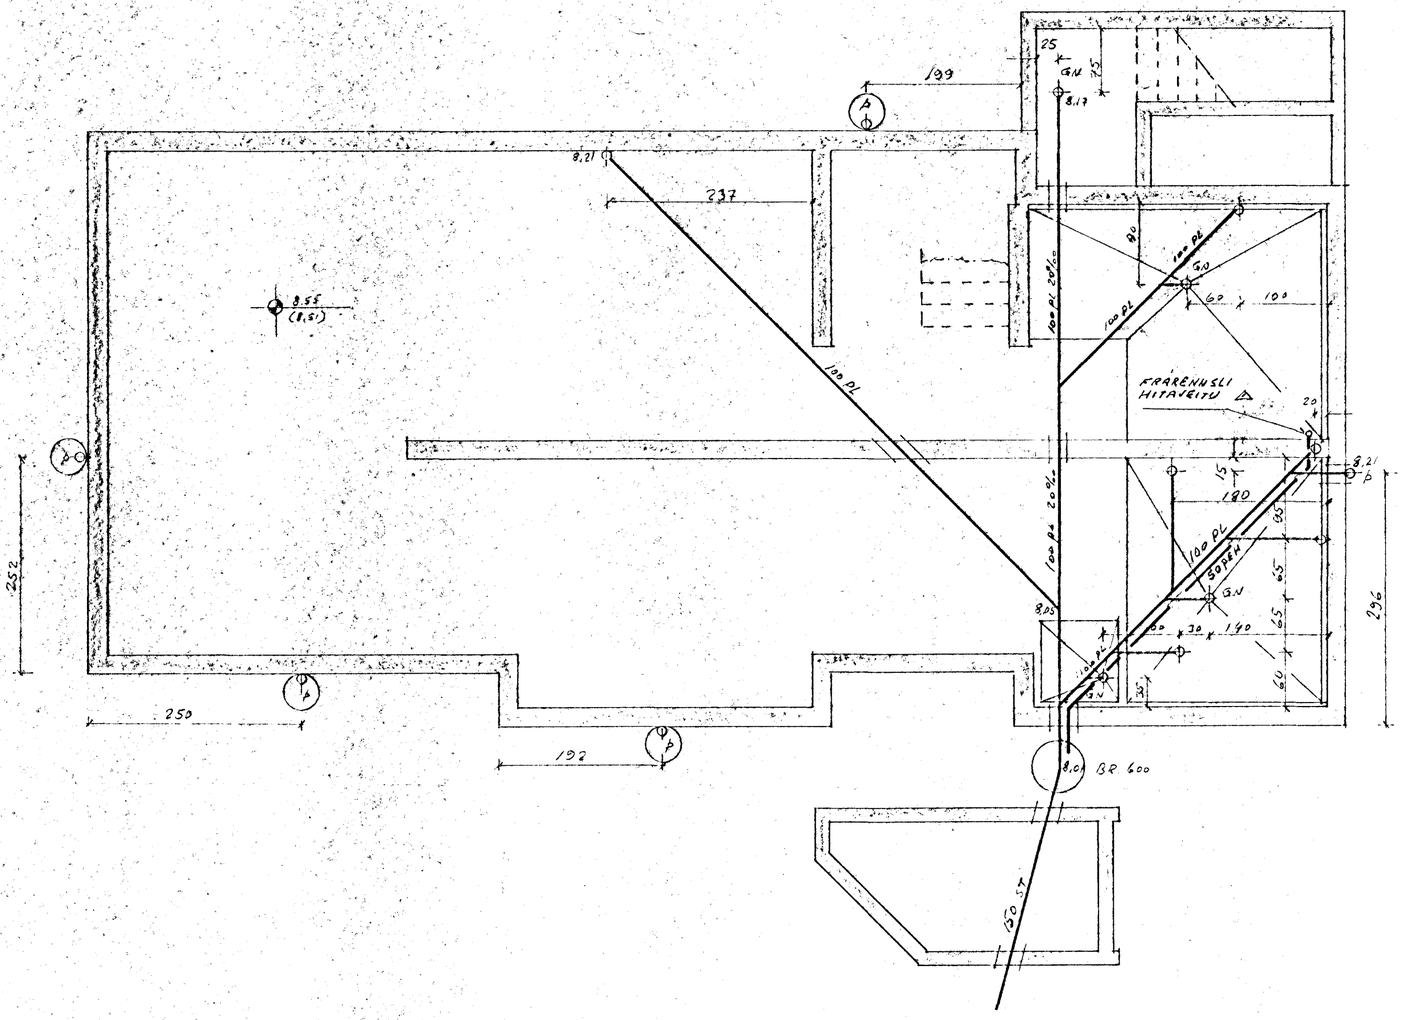

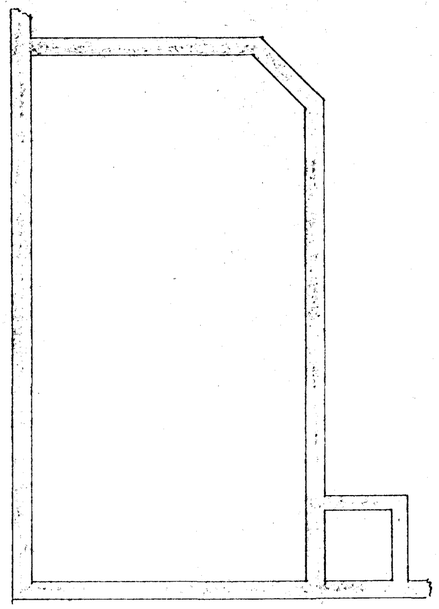

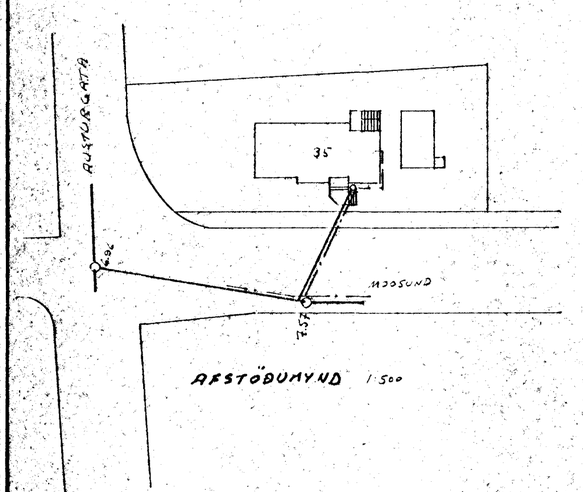

AFSTÖÐUMYND 1:500

SKÝRINGAR

ALLT EFNI OG VINNA SKAL VERA SKV. ÍST 15
ÖLL TÁKNERU SKV ÍST 64.
LEIÐSLUR Í GRUNN: MRK. PL SKAL GERA ÚR STÍFUM RAUÐUM PVC RÖRUM. FRÁRENNSLI HITAVEITUVATNS SKAL GERÁ ÚR PEH PLASTRÖRI.

SÖKKLAR STANDA AÐ MIKLU LEYTI Á FYLLINGU ÚR BÖGGLABERGI Í HRAUNGJÓTU. ÞAKNIÐURFÖLL Á ÞVÍ SVÆÐI SKAL TENGJA VIÐ 400 MM RÖRBRUNNA, SEM FYLLAST MEÐ GRÓFRI DRENMÖL. FYLLA SKAL MEÐ SAMSKONAR MÖL UTAN VIÐ UNDIRSTÖÐUR ÚTVEGGJA OG UPP MEÐ ÞEIM.

HAFNARFJARÐARBÆR
10. april 1985
SYGG...

△ FRÁRENNSLI HITAVEITU BREYTT ÚR STEINRÖRI Í PEH. AP '85

ÞÓRHALLUR JÓNSSON, VERKFRÆÐINGUR HAMRABORG 7. KÓPAVOGI. SÍMI 42200		
AUSTURGATA 35 HAFNARFIRÐI		
KVARÐI: 1:50 1:500		GRUNNLAGNIR
REIKN: ÞJ	TEIKN: ÞJ	
		VERK NR: 84-02 BLAÐ: 2 DAGS: SEPT. '84