



Samþykkt á fundi bygginga-
nefndar þ. 12/10 1983
BYGGINGAFULLTRÖÐIN
Í HAFNARFIRÐI
F. Sigurðsson


*Vakinn afbyggð á almenningum
gangvegjum um löðina.
F. Sig.*

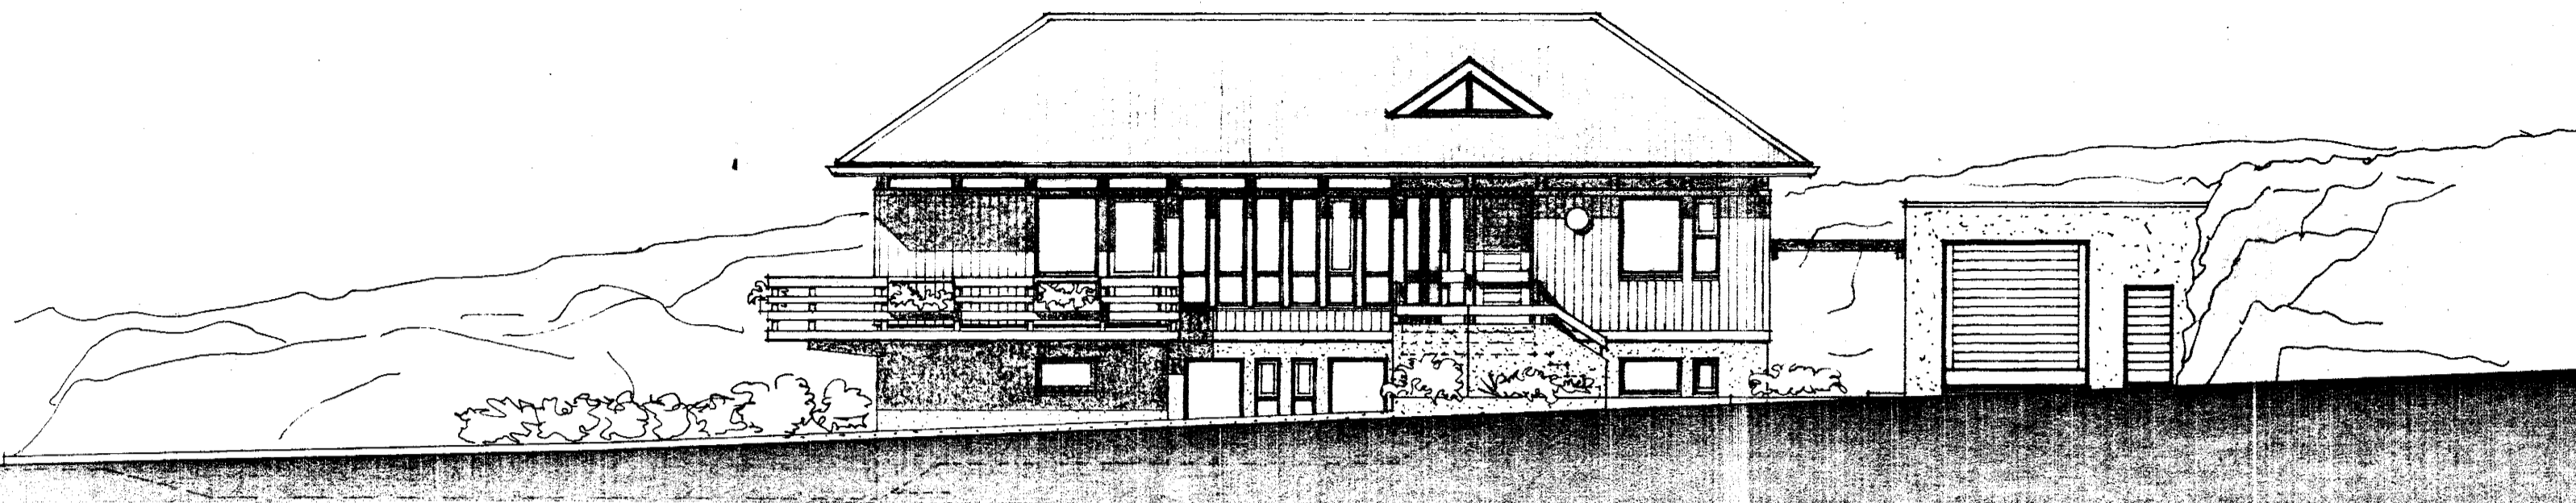


SUÐAUSTUR

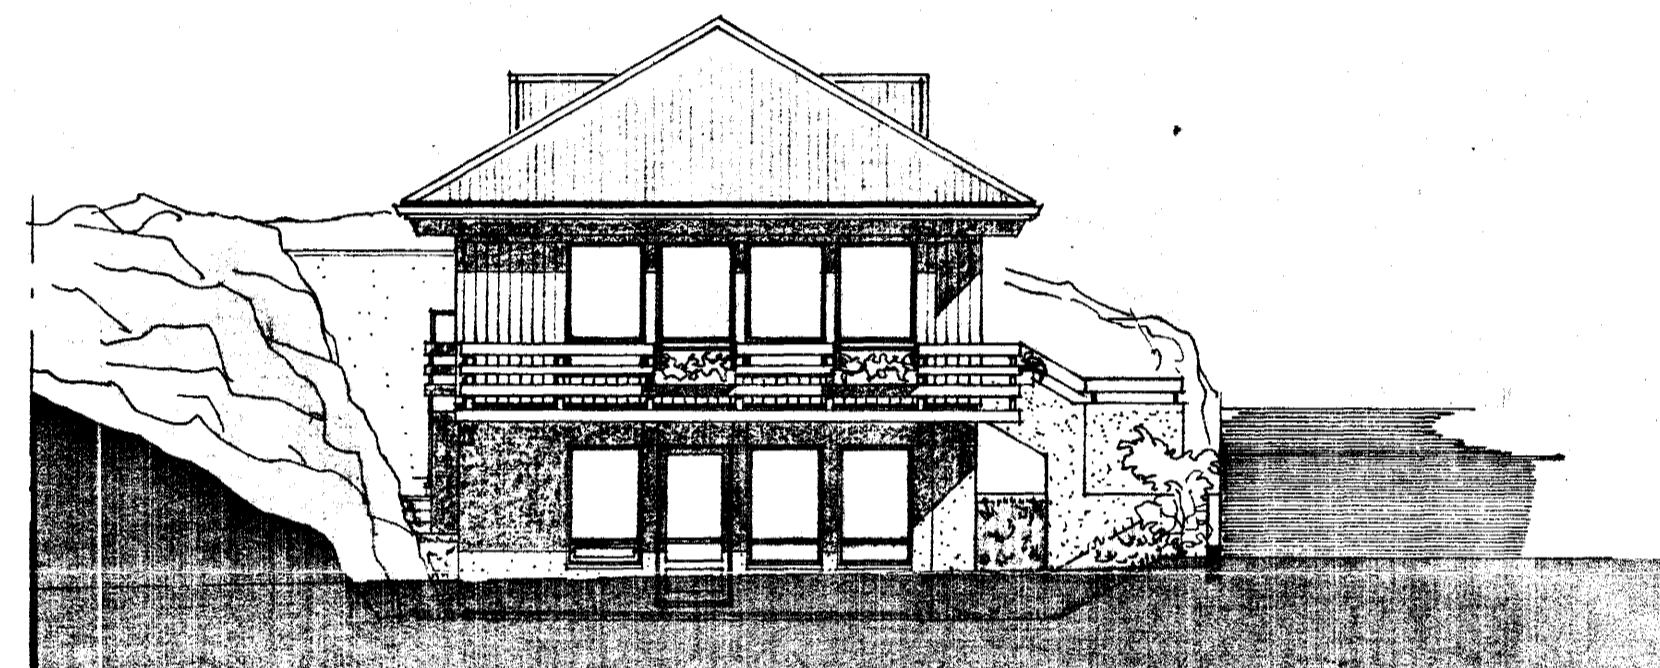


SUÐVESTUR

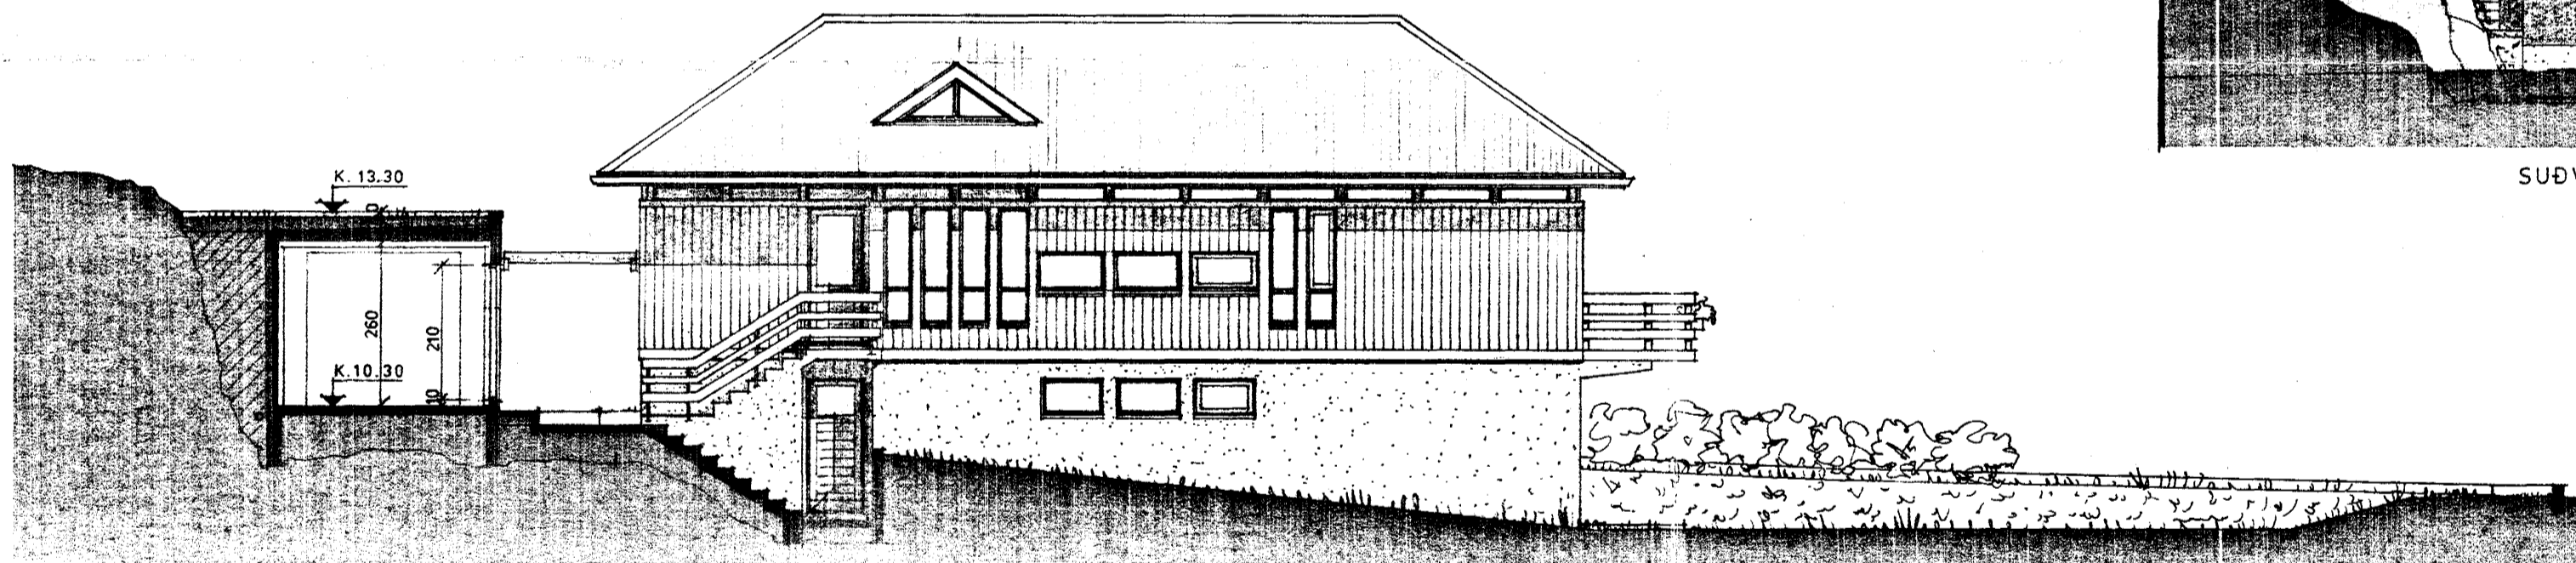

NORÐVESTUR

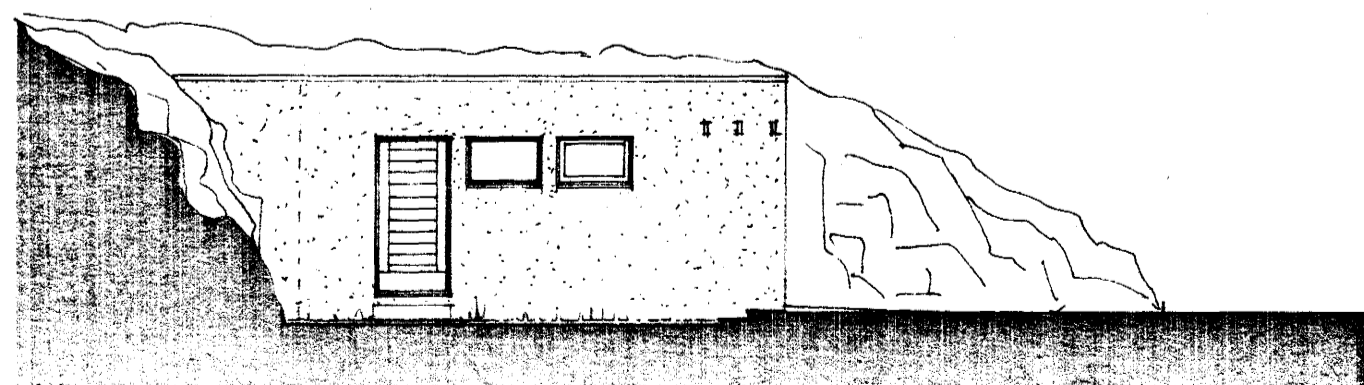

SUÐVESTUR BÍFR GEYM.

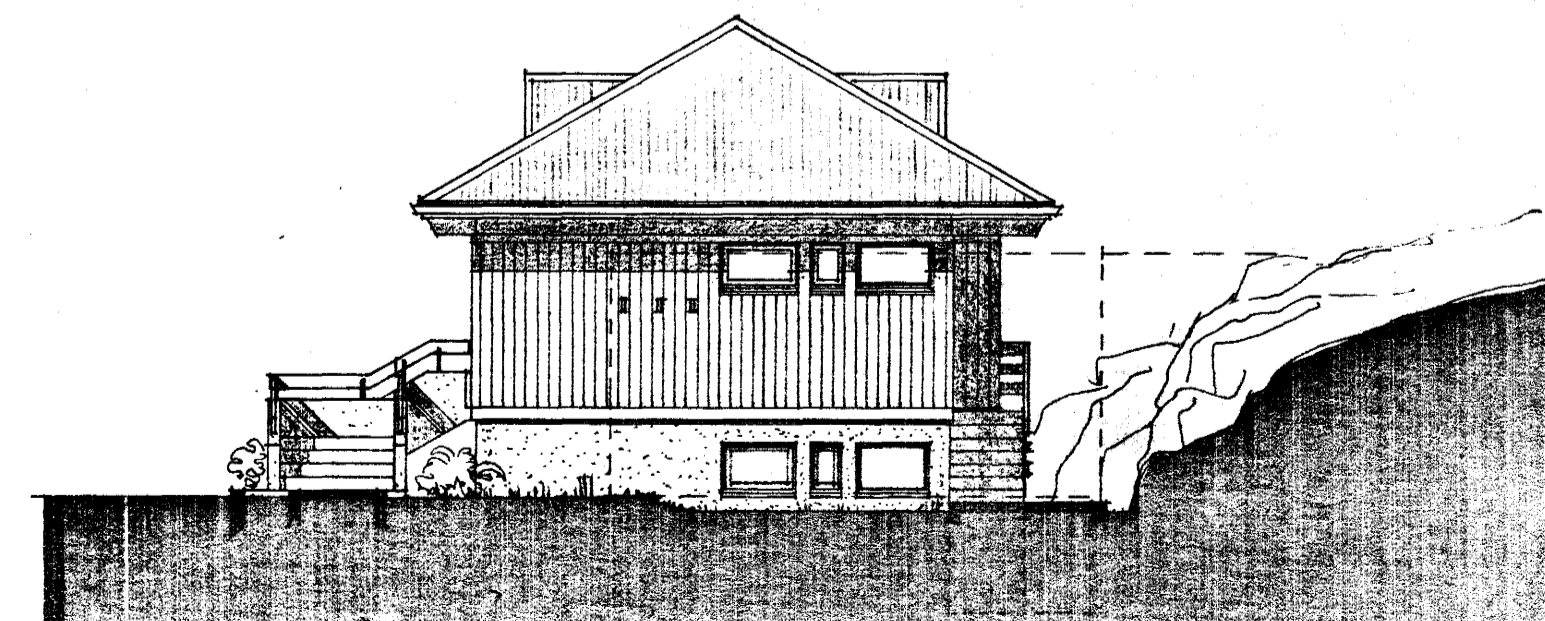

NORÐAUSTUR

05/0-0350 01
02

Óli Þórðarson