




Samþykkt þann

0 8 JAN. 2003


Byggingafulltrúinn í Hafnarfirði
F.h. Kristján Þórarinnsson



Vesturhlíð

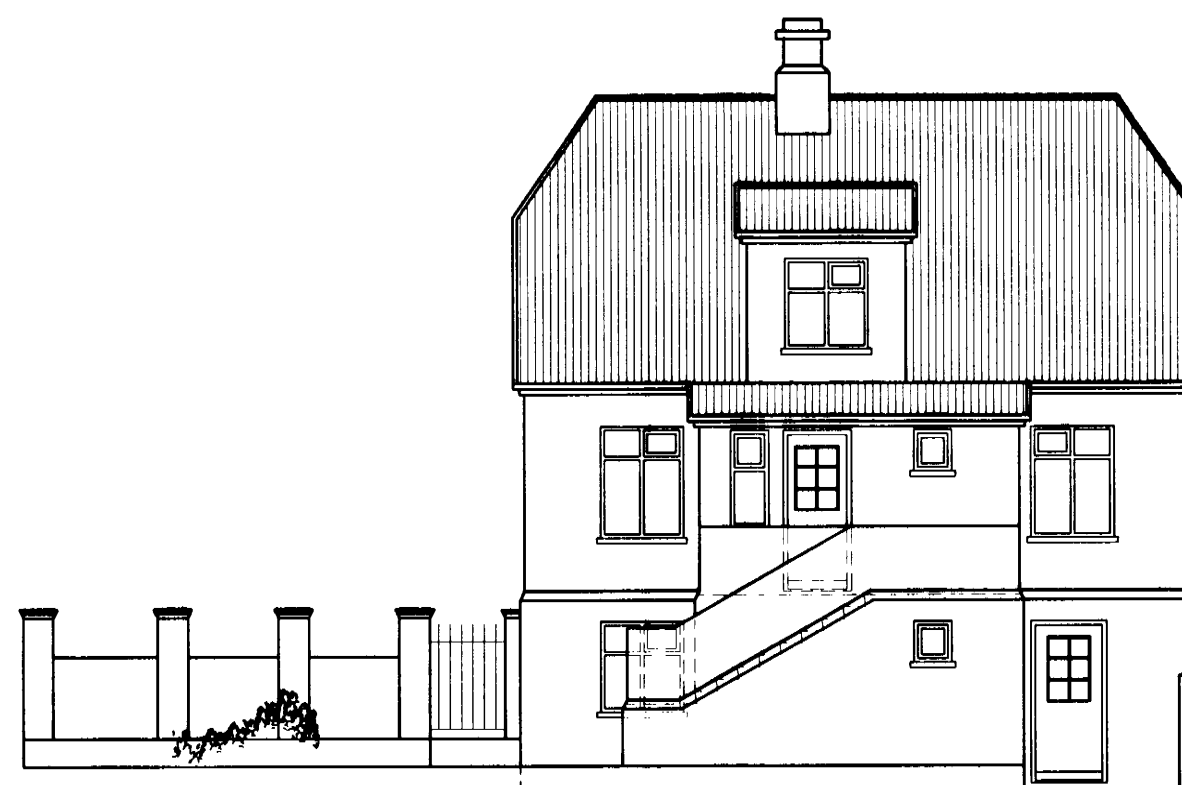


Austurhlíð

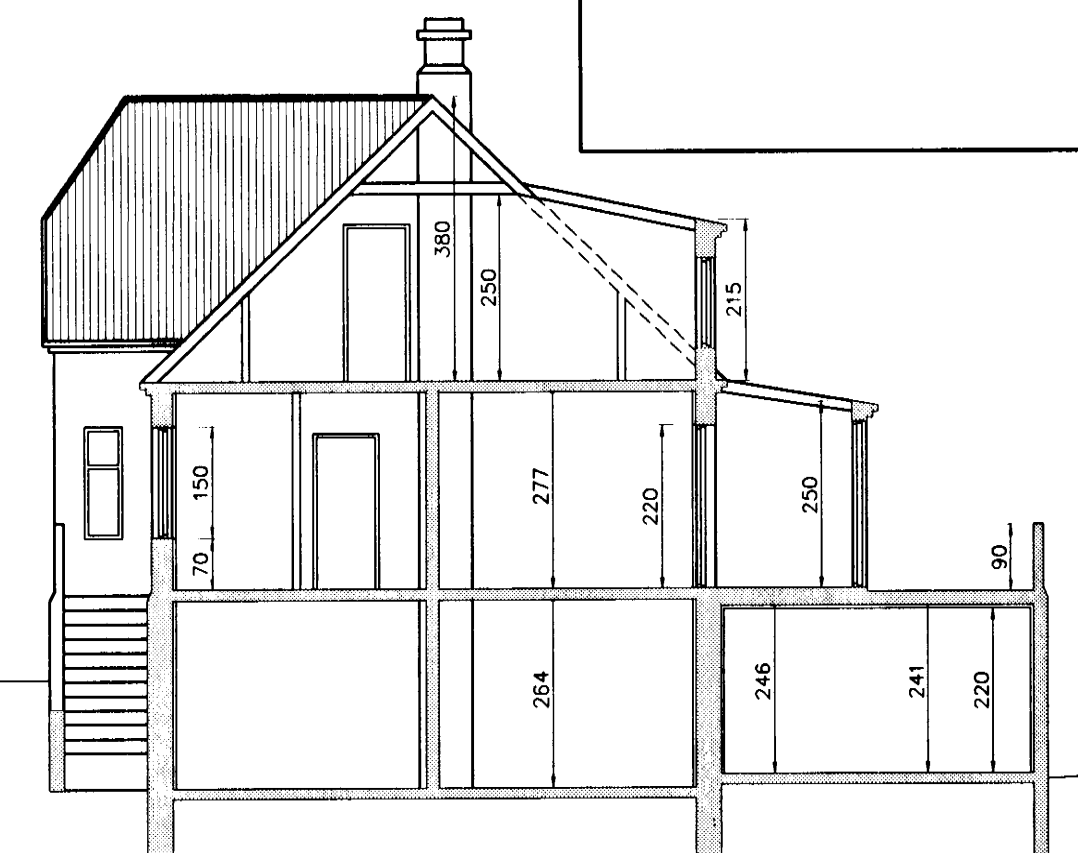


Snið A-A



Norðurgafi

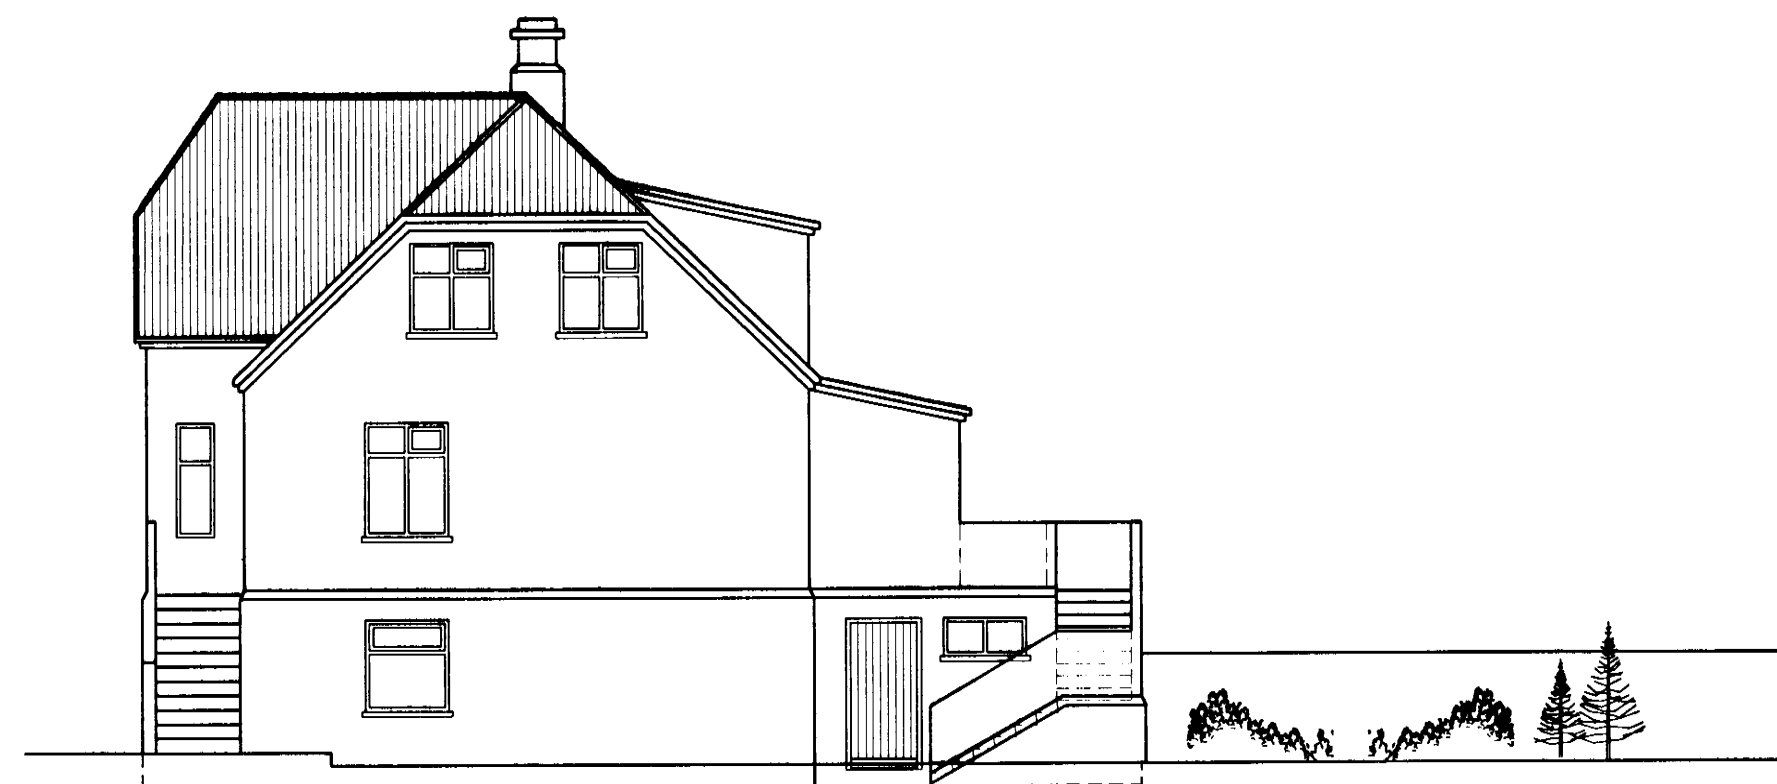

Suðurgafi

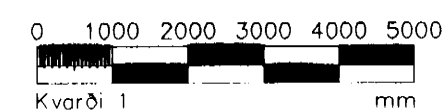

Breyting A

Gluggi í anddyri færður
Glugga blett við í Þvottaharbergi

Útgáfa	Breyting	Dagsetning	Hannað	Sveinbjörn Hinriksson Byggingatæknifræðingur Kl. 180851-2529 Strandgötu 28 Hafnarfirði Sími: 555-4008, 861-9851 Netfang: svennih@isl.is	Staður	Austurgata 37 Hafnarfirði		
					Skyring	Útlit		
				Hannað / Táknað	Dagsetning	Verkr.	Telkn.nr.	
					7.01.03	04-02	0-02	