




Breyting á heisi
 Karls Andriassonar
 Bjarna Arnassonar
 Austurgata 7.

Stjórnumynd.



Austurgata

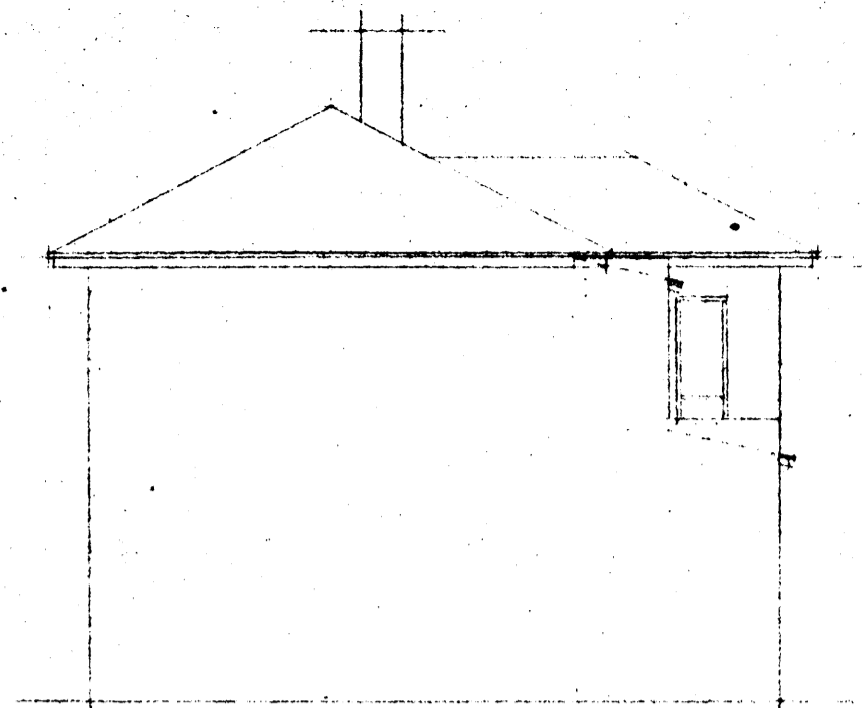




Húsn. Sngi Kristjánsson
 Málsm. Sngi Kristjánsson

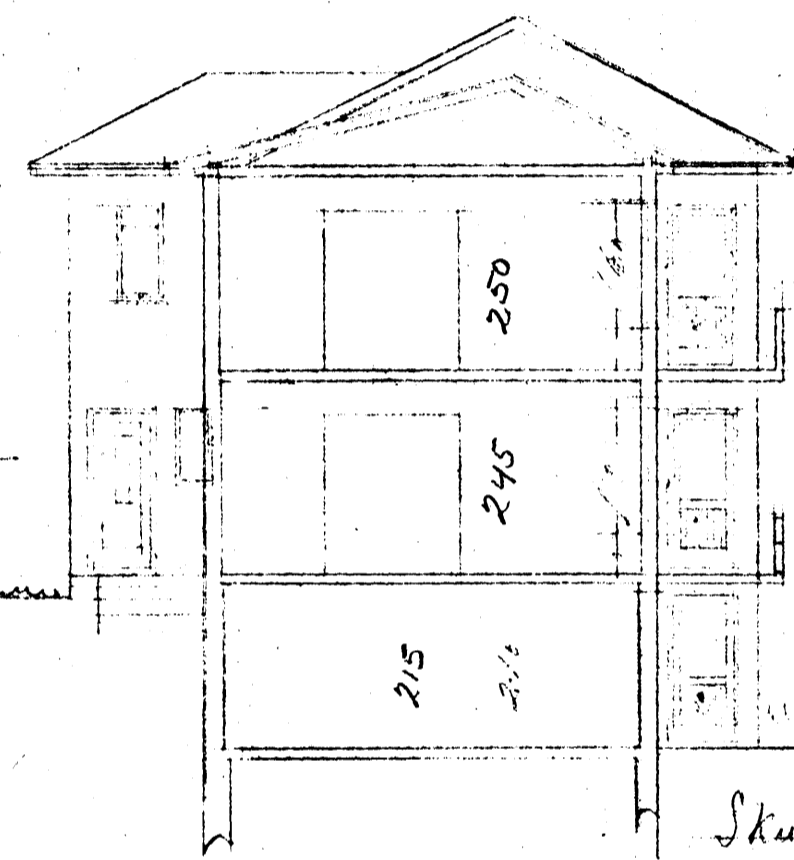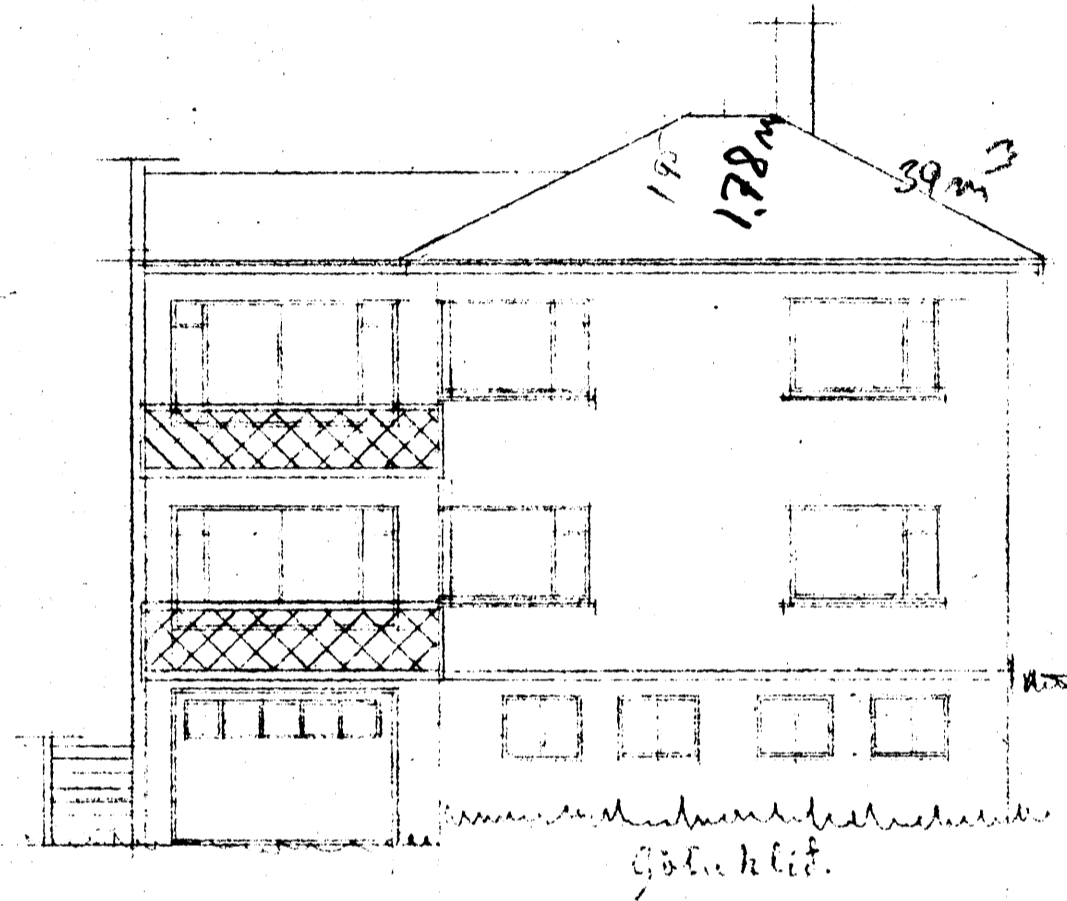

Skurður.

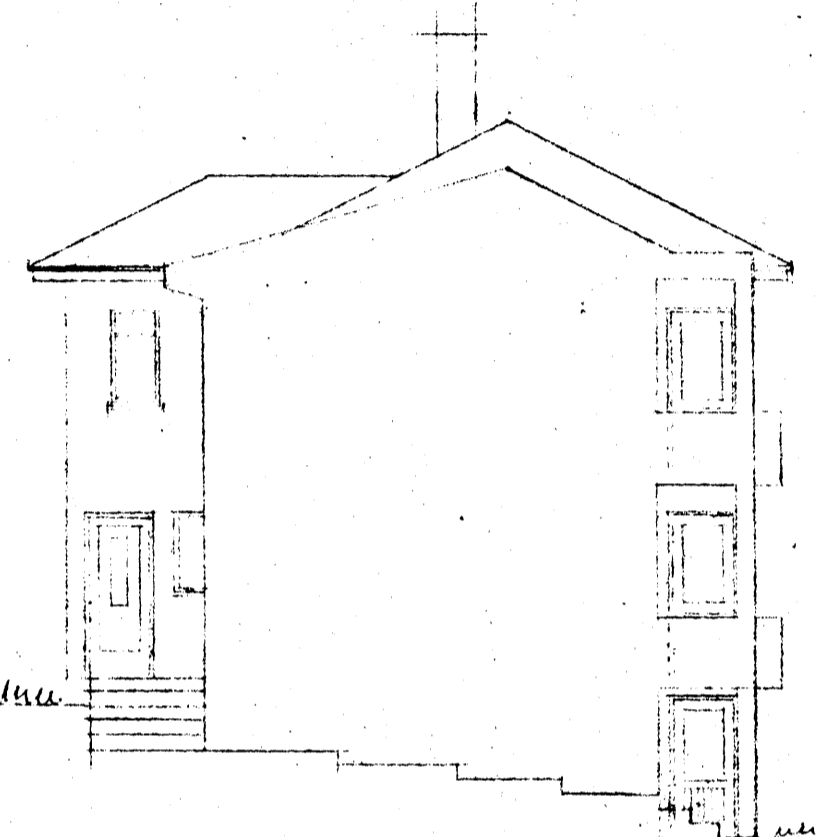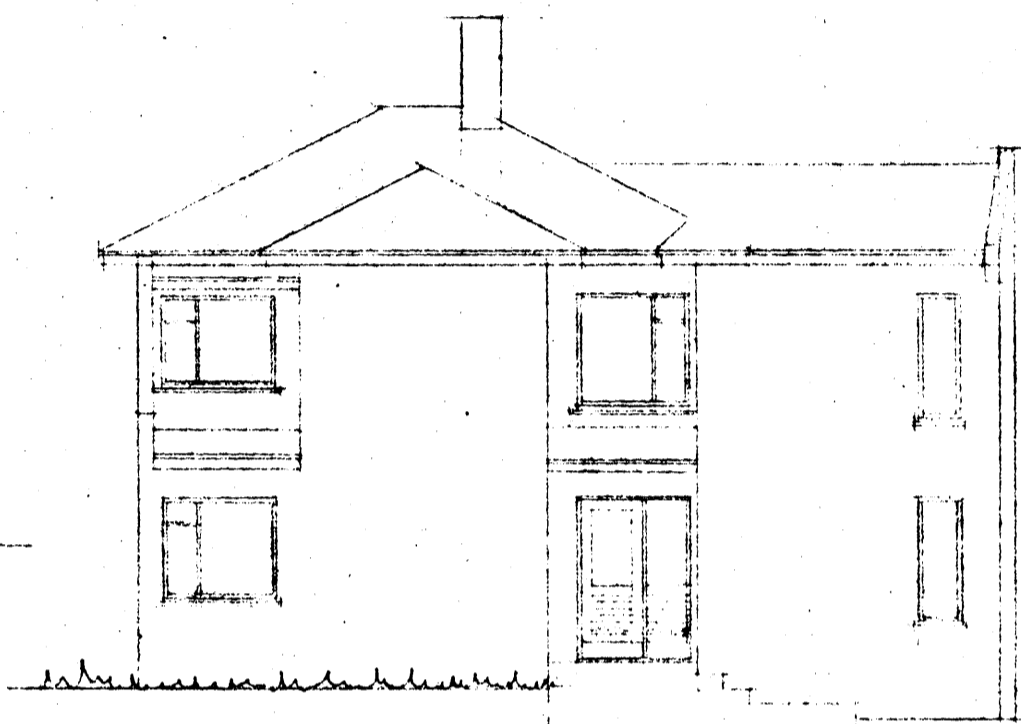

Málsm. Sngi Kristjánsson

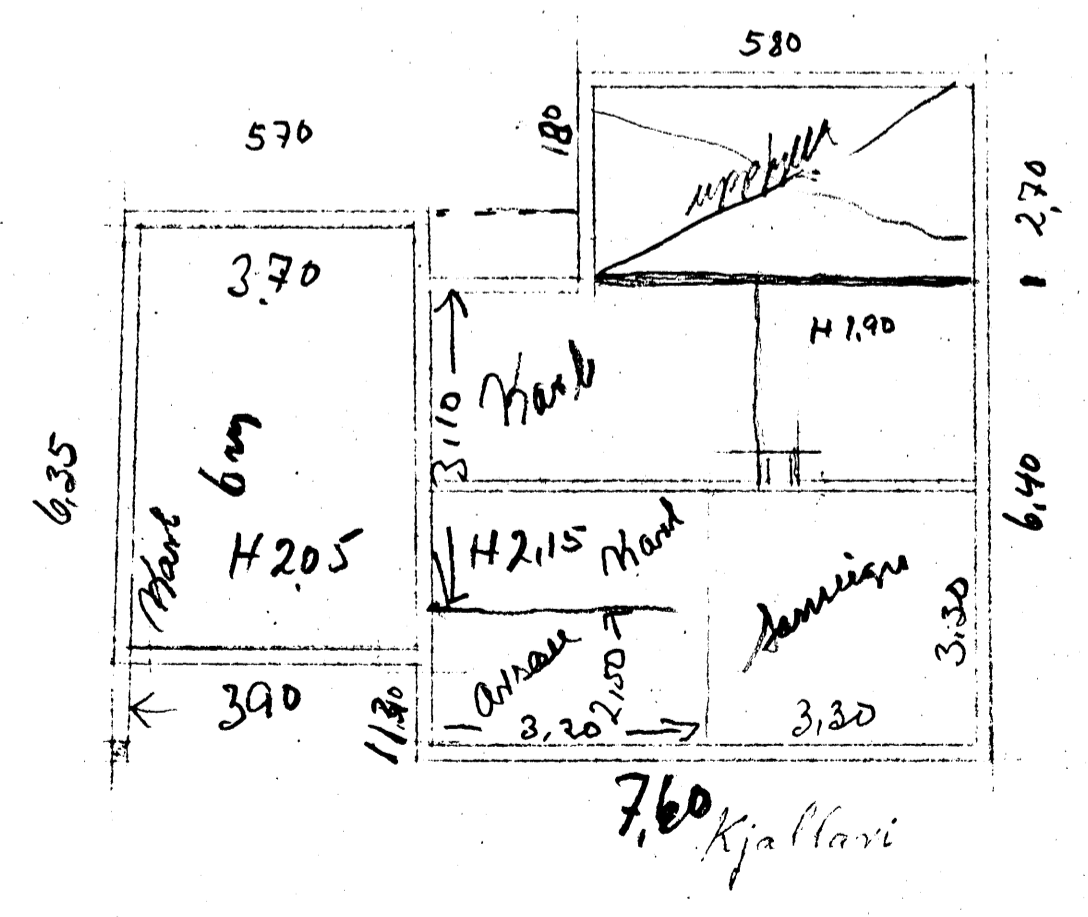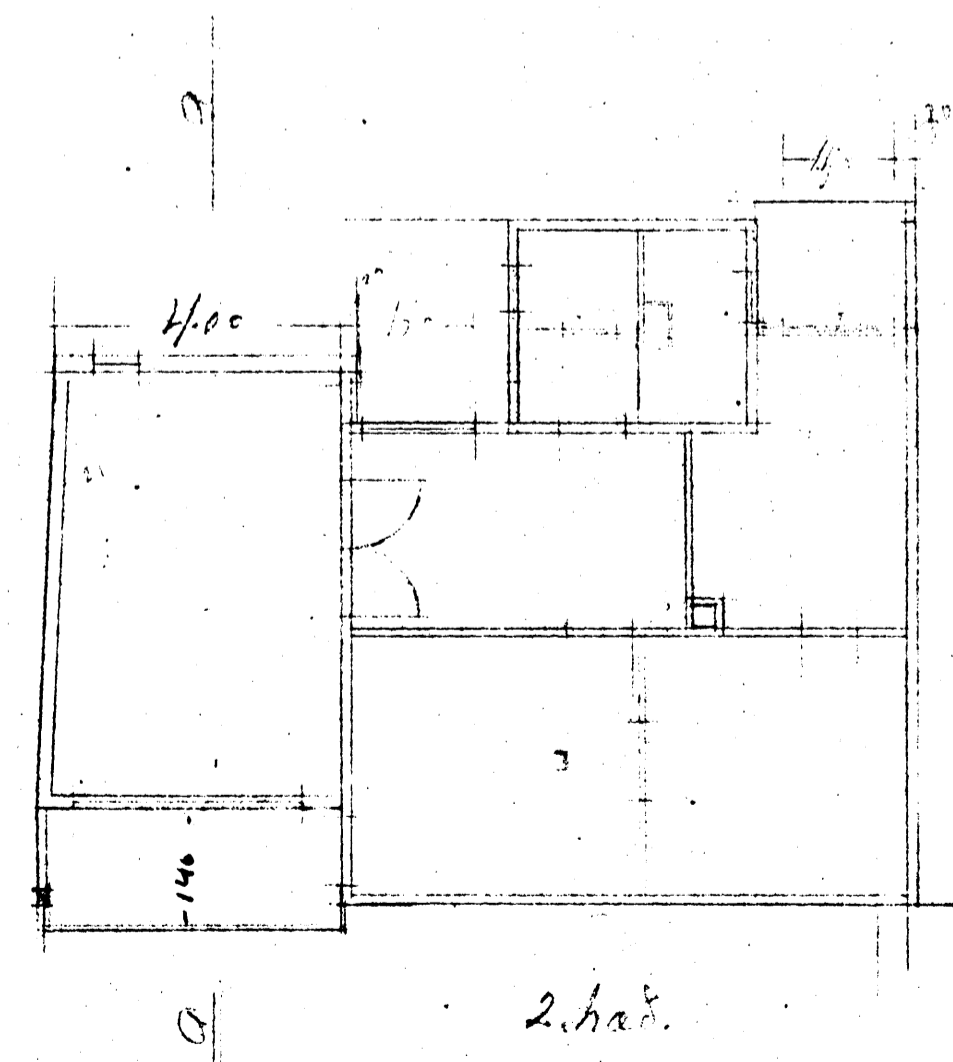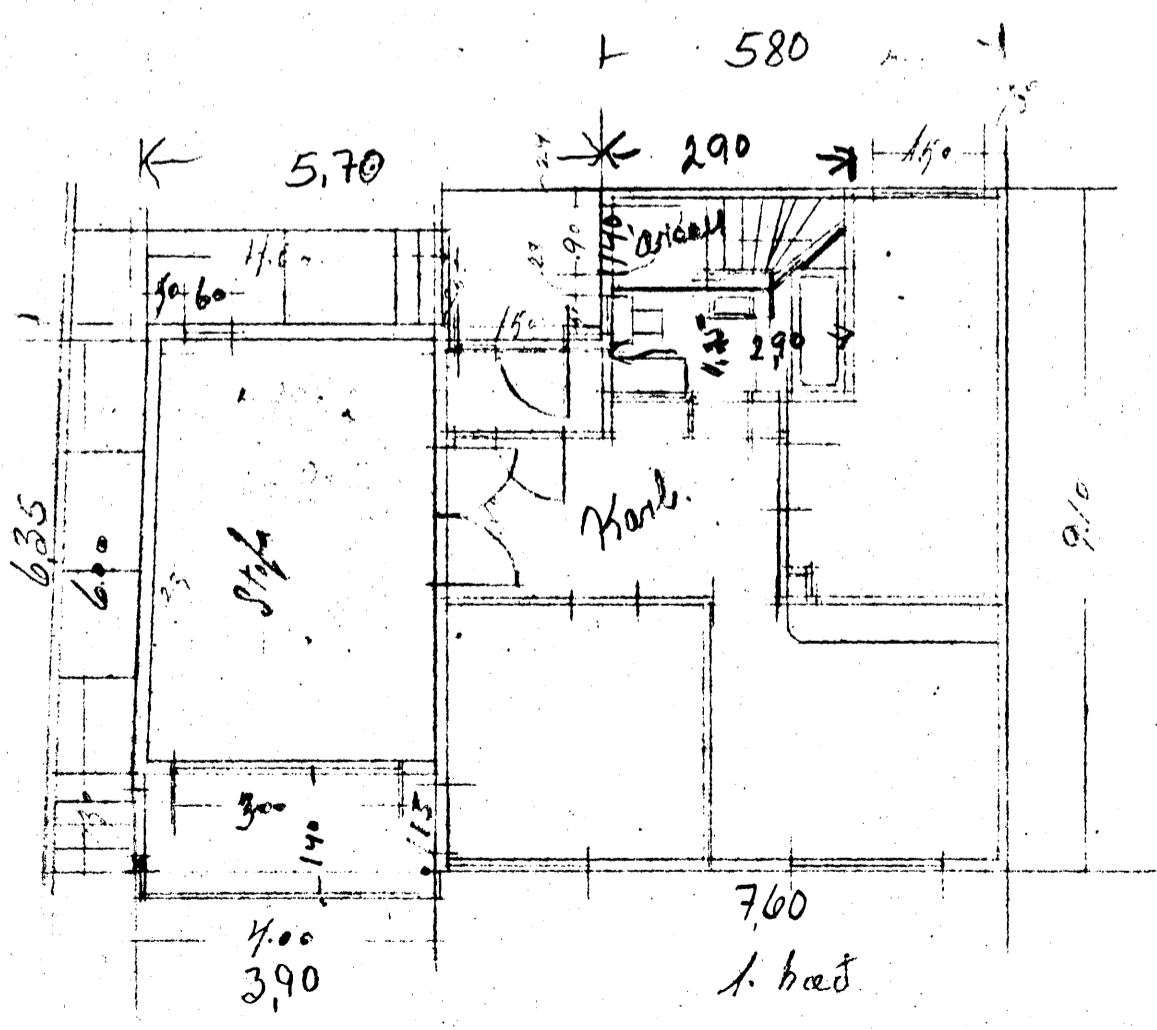

Reykjavík 11 júlí '68
 Sngi Kristjánsson