



NORÐURLÍÐ.

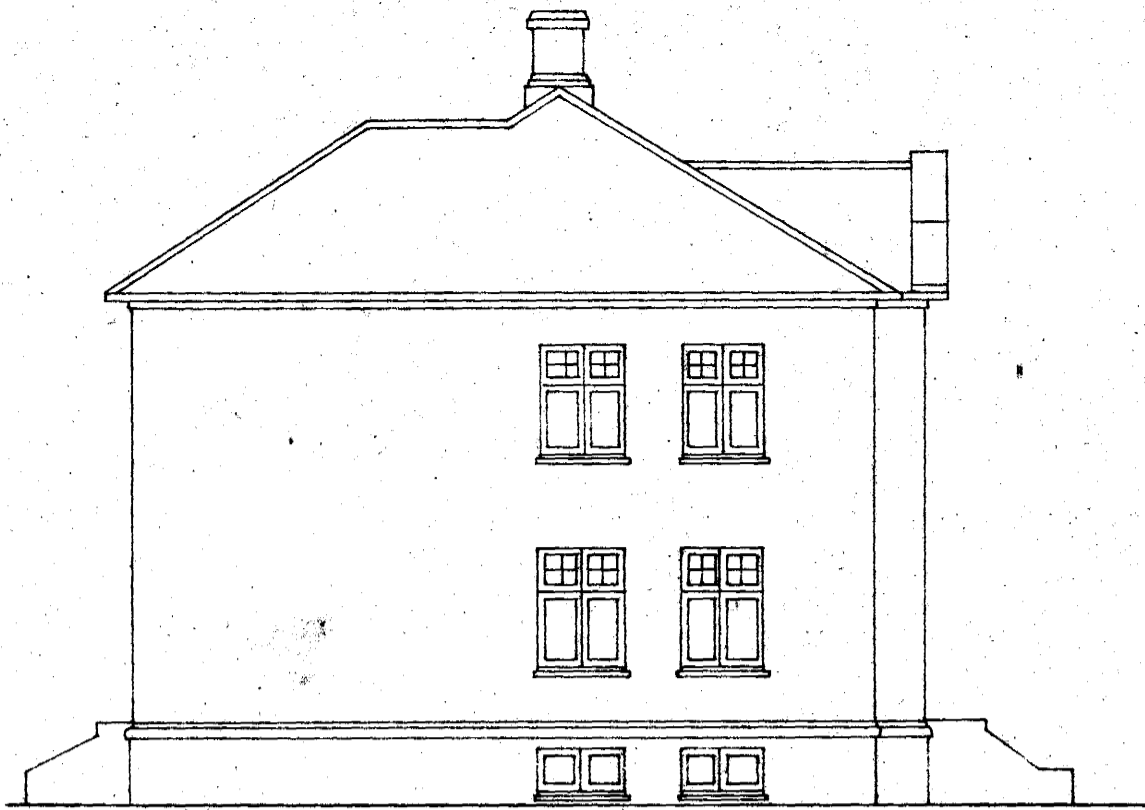

AUSTURLÍÐ.




SUÐURLÍÐ.

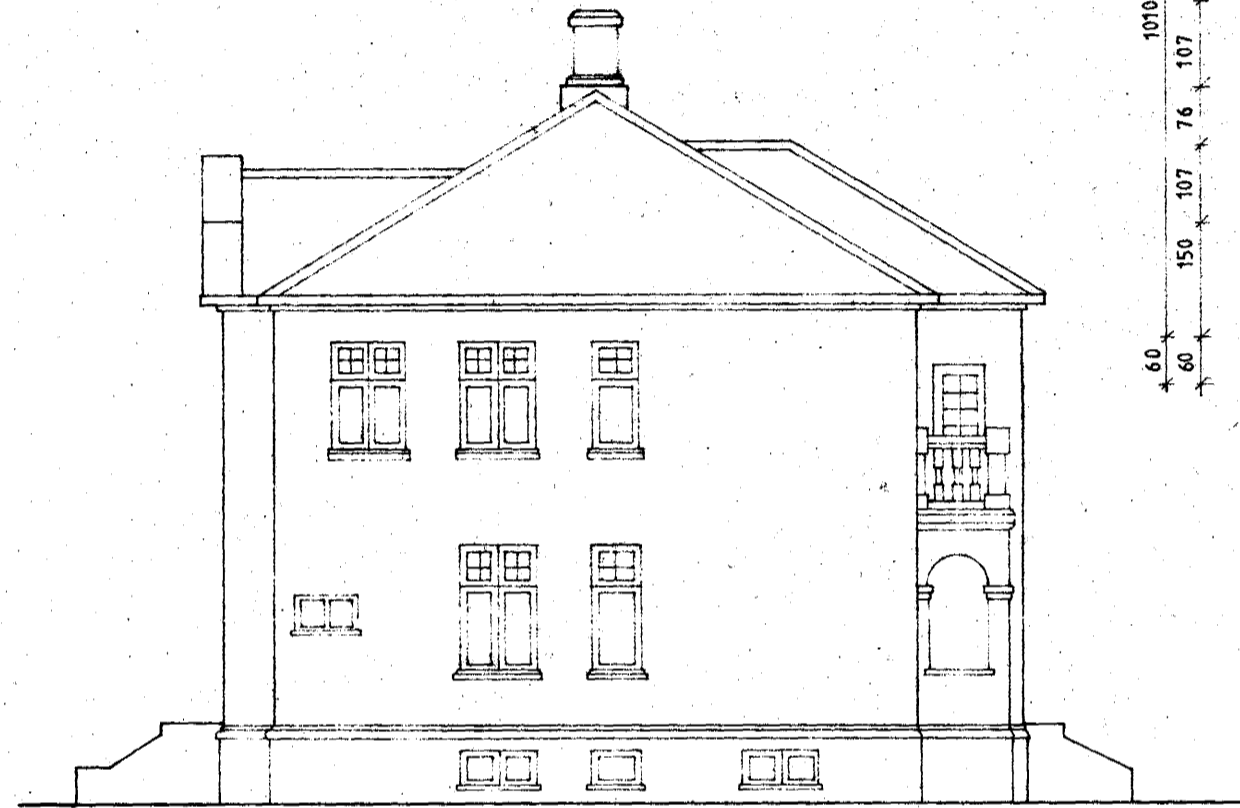


VESTURLÍÐ.


Sambykkt á fundi bygginga-
nemnaðs d. 4. 5. 1984
BYGGINGAULLTRÚBEN
I HAFNARFIRÐI
S. Sveinsson

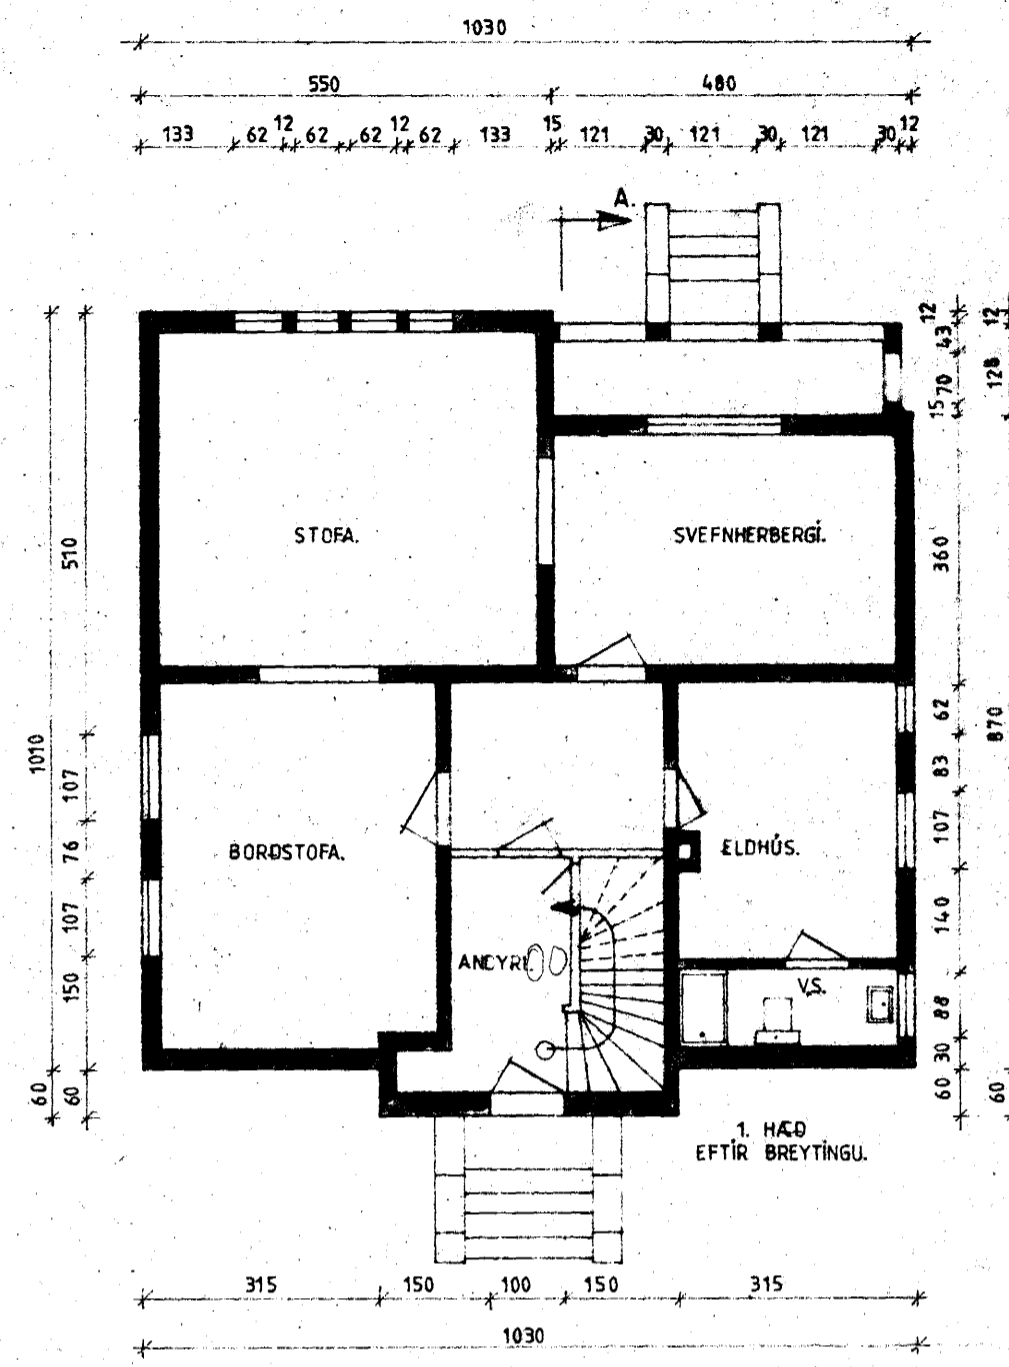


1. HÆÐ
EFTIR BREYTINGU.

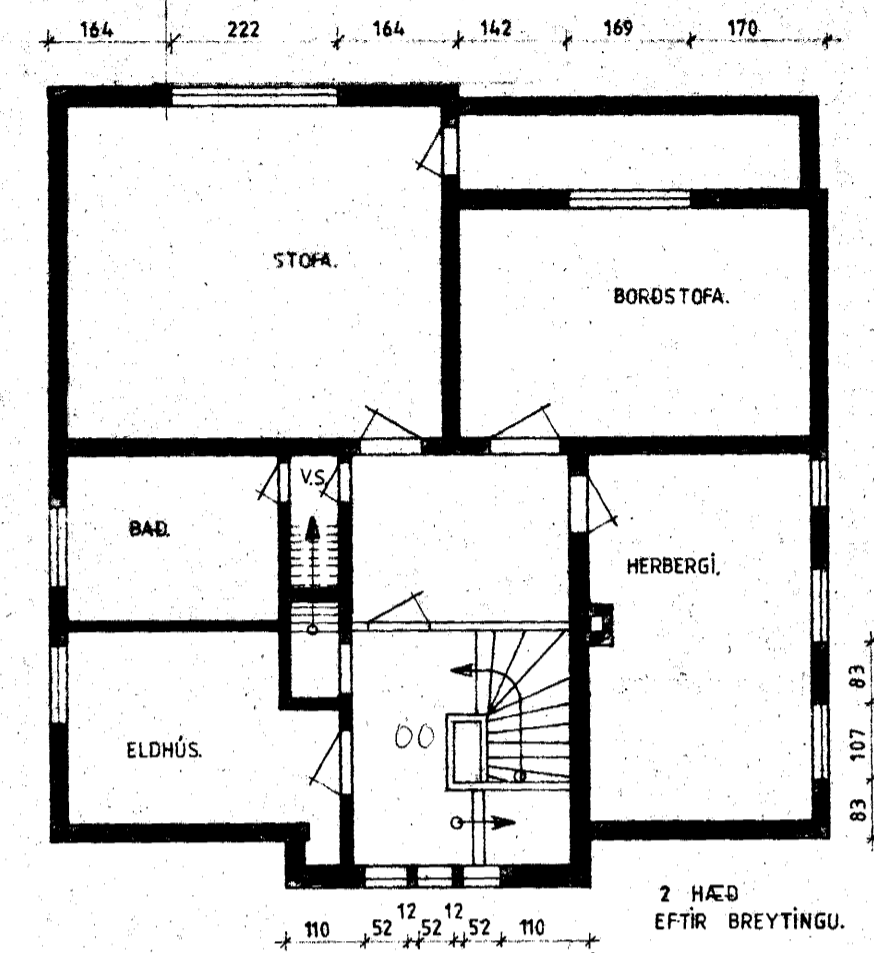


2. HÆÐ
EFTIR BREYTINGU.

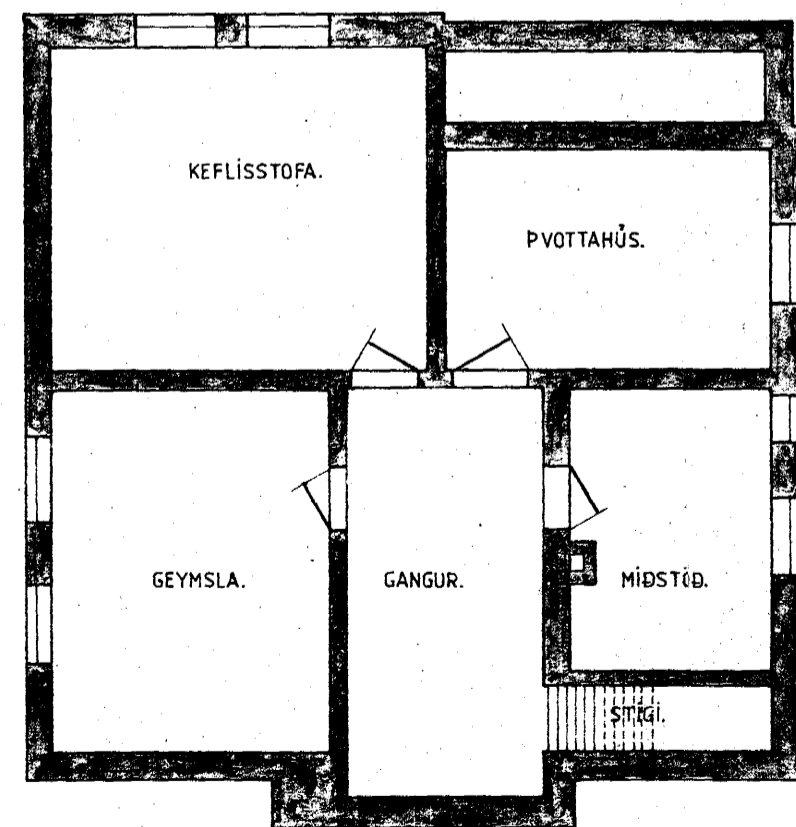


KJALLARI
FYRIR BREYTINGU.

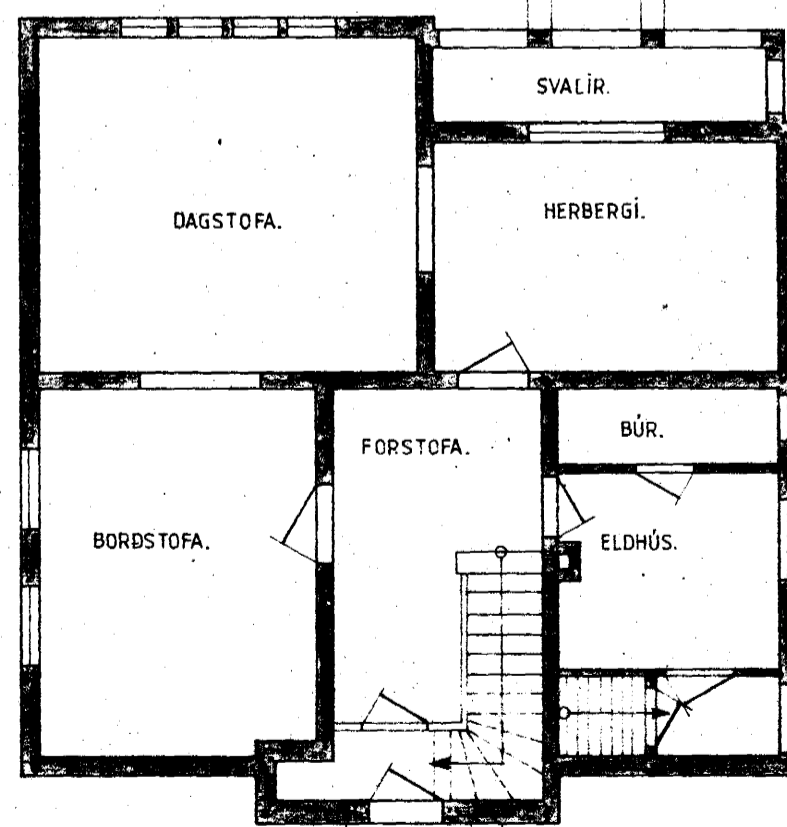

1. HÆÐ
FYRIR BREYTINGU.

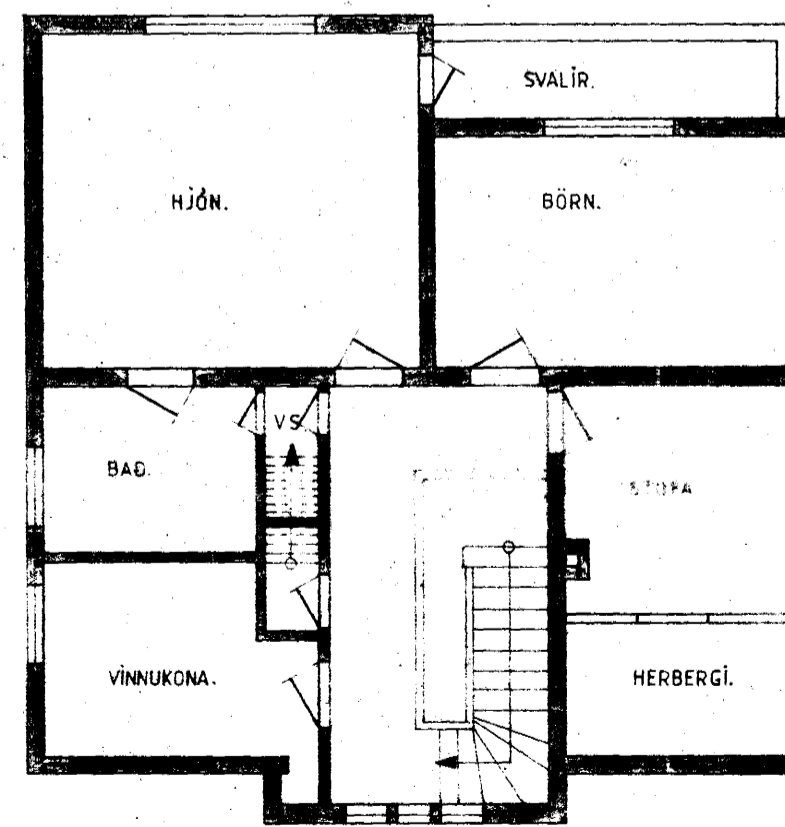

2. HÆÐ
FYRIR BREYTINGU.

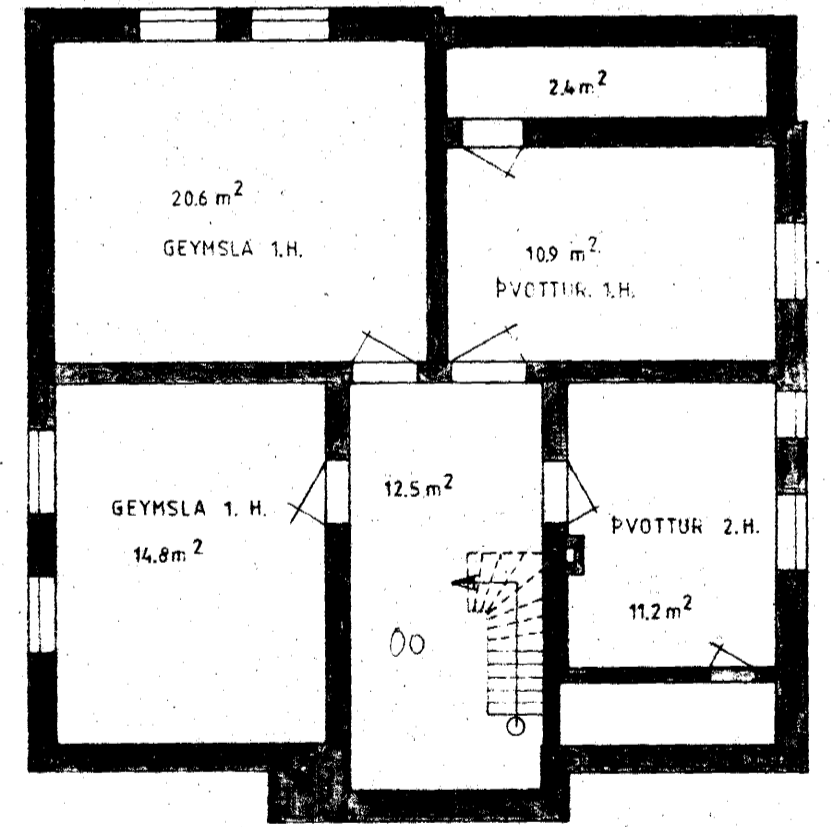

KJALLARI EFTIR BREYTINGU.

0510-0400-01

AUSTURGATA 40, HAFNARFIRÐI
BREYTING ÚR 1. IÐÚÐ Í 2.
M 1:100
Svein Sveinsson
Svanlaugur Sveinsson, BREIÐVANG 56, HAFNARFIRÐI.
S. 54032.

GERT Í OKT. '83. TEIKN. 1.