

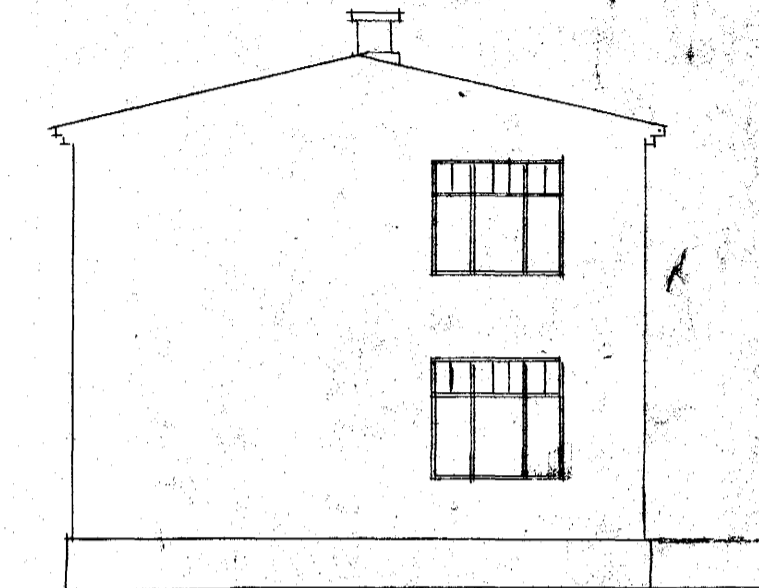
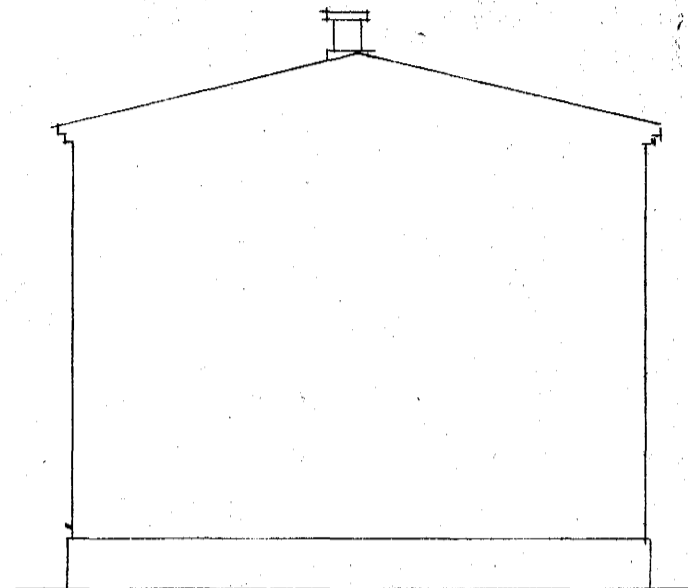



Stækkun og breiting á húsinu Austurgötu 41. Hafnarfirði. Hvarði 1:100.
 — Eiríkur Björnsson tekur. —

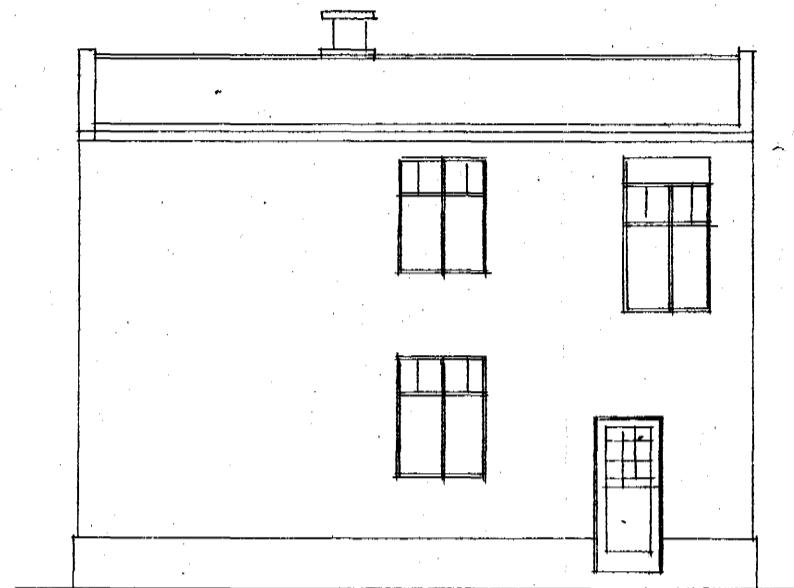


Húsið fyrir breitinguna

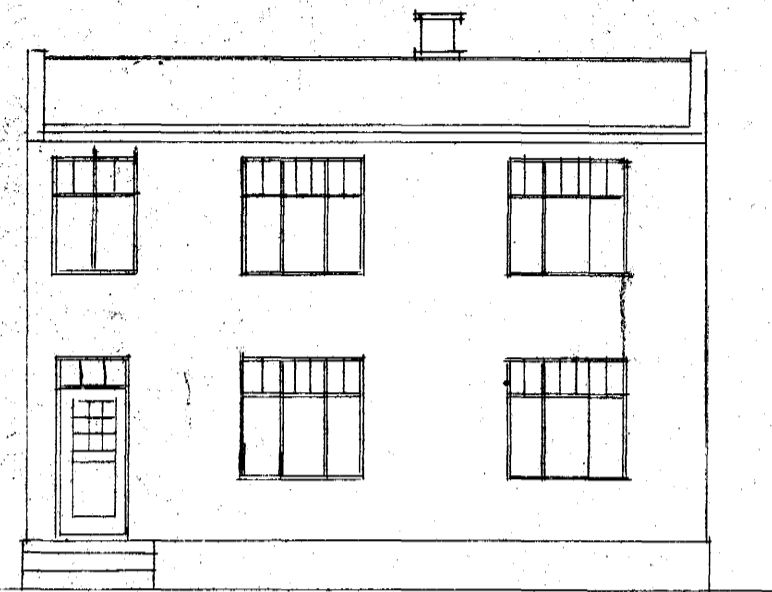



Göluhlíð

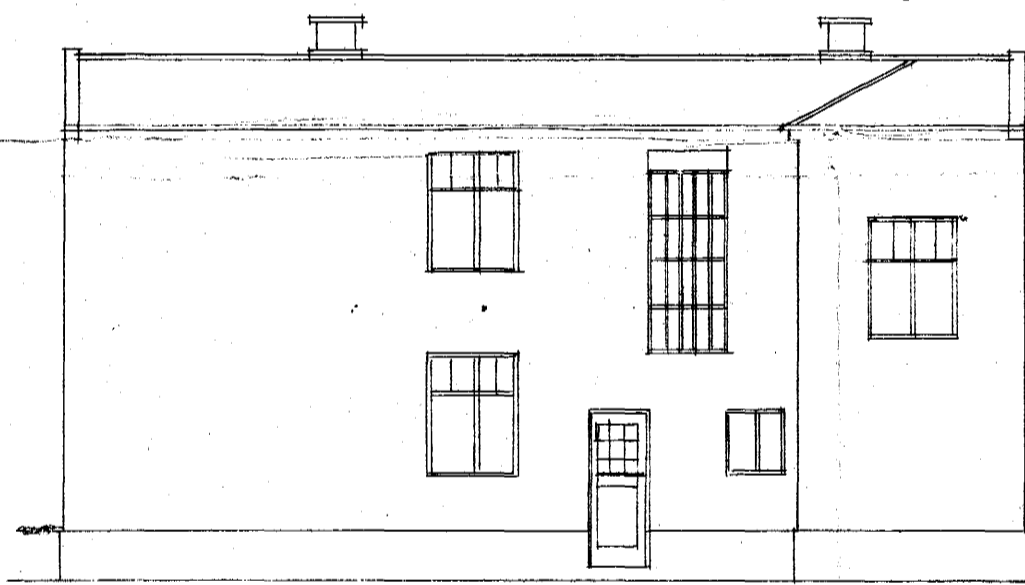



Bakhlíð

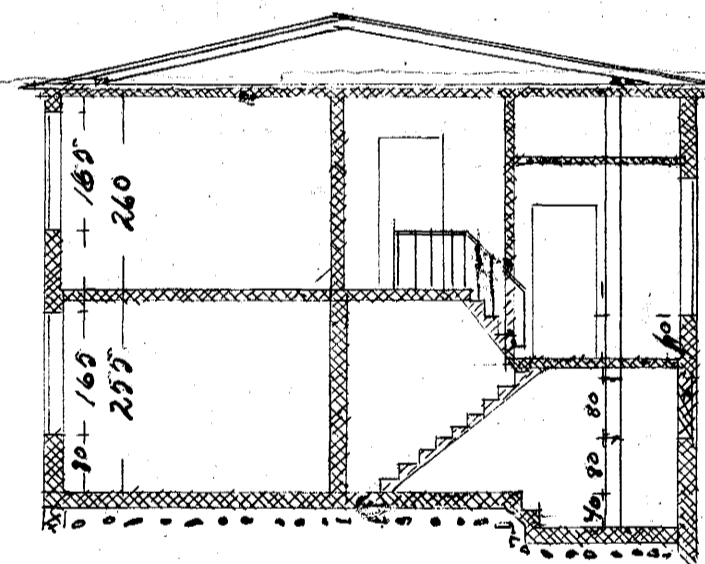

Skurður A. B.

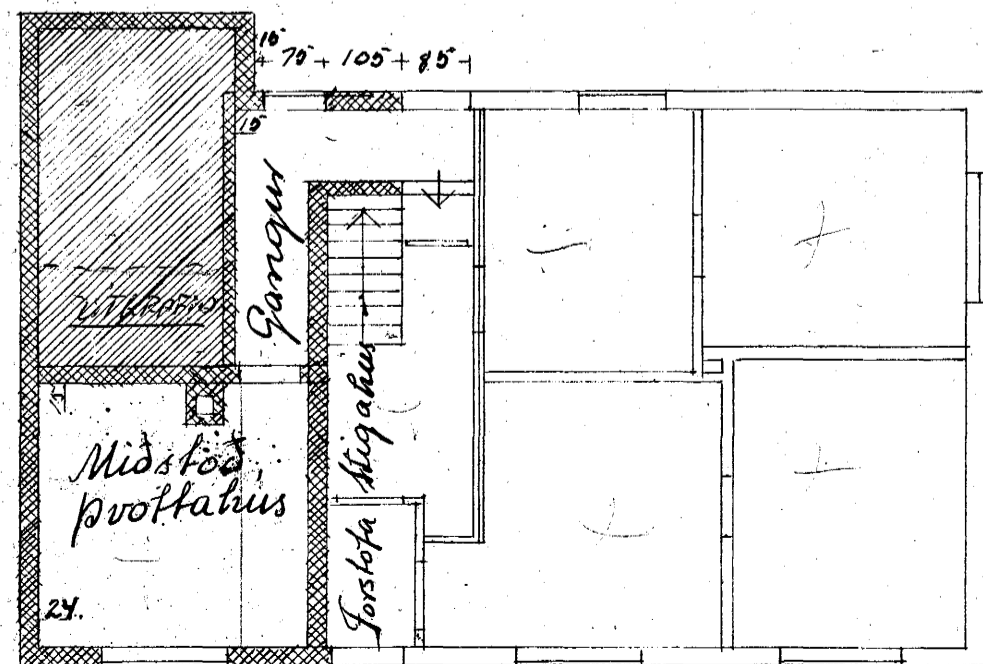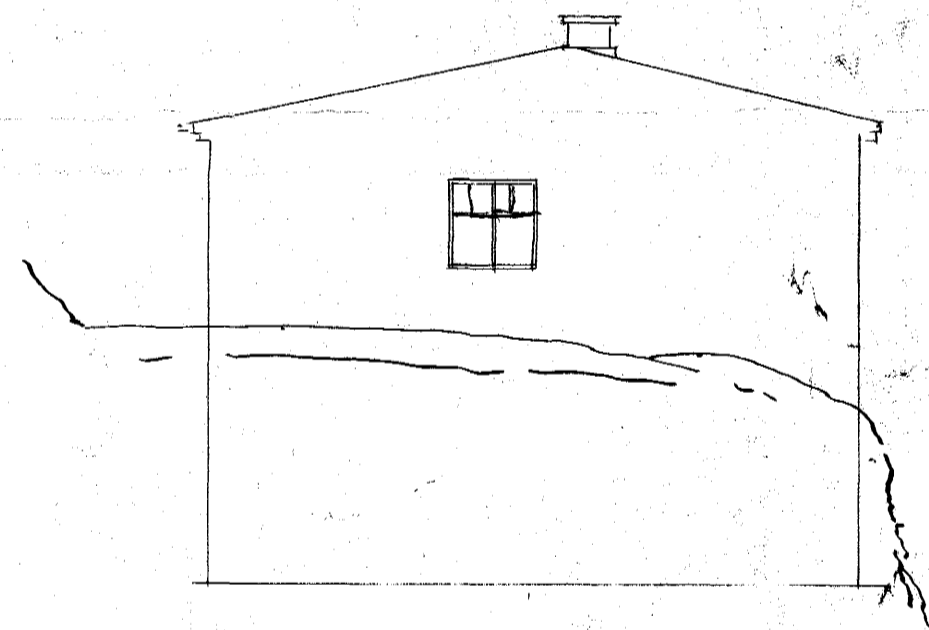

1. hæð

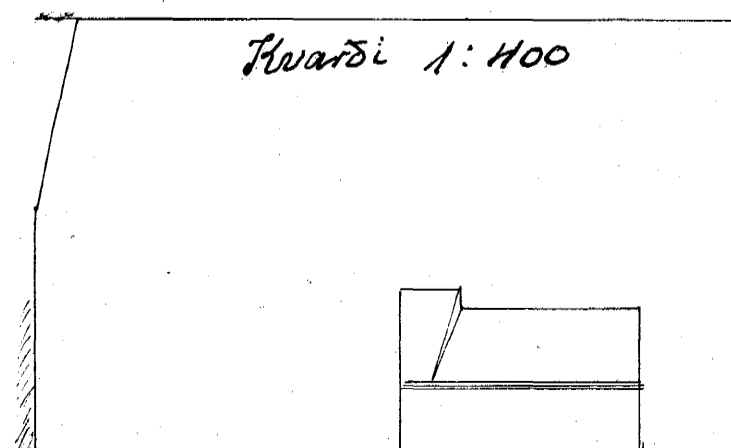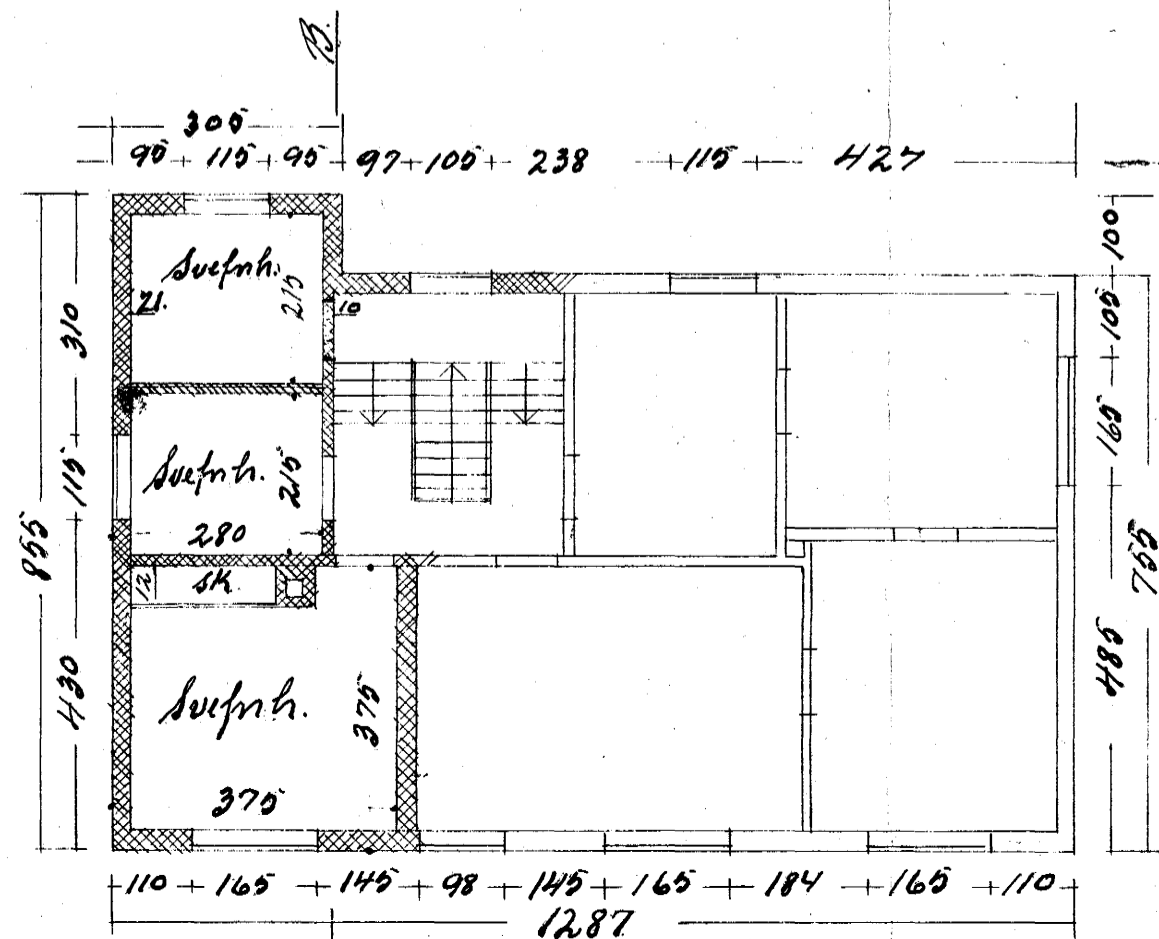

Austurgöta

Hafnarfirði júní 1945
 Vigfús Sigurðsson.