

Eig:

Ólafur og Þorgils Einarssynir


Austurgata nr. 42

1:100

AFSTÖÐUMYND

1:500





Sp. 28. maí 1957

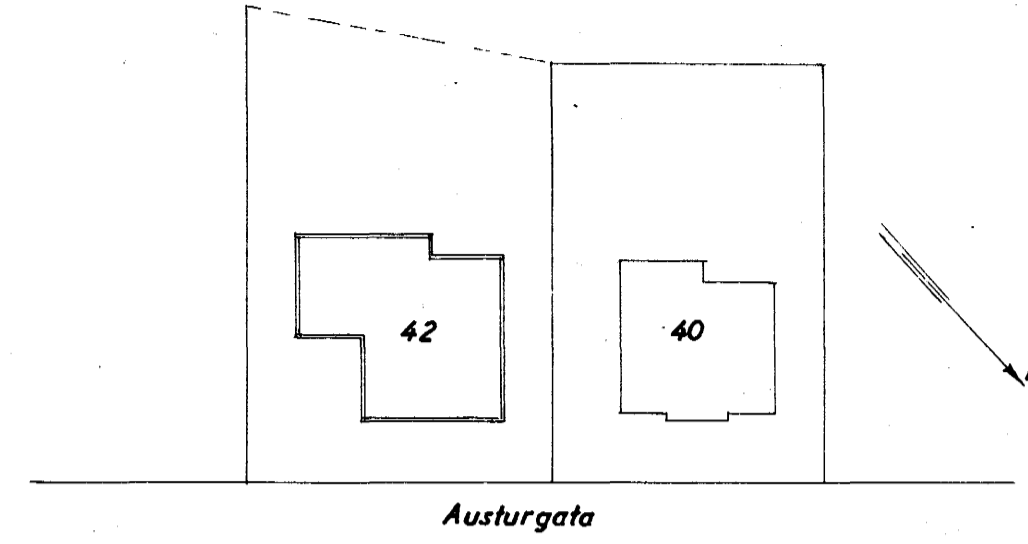

HÚSAMÍÐAMEISTARI,
Ólafur Magnússon

MÚRARAMEISTARI,
Sigurður Jónsson

BLAÐ 2

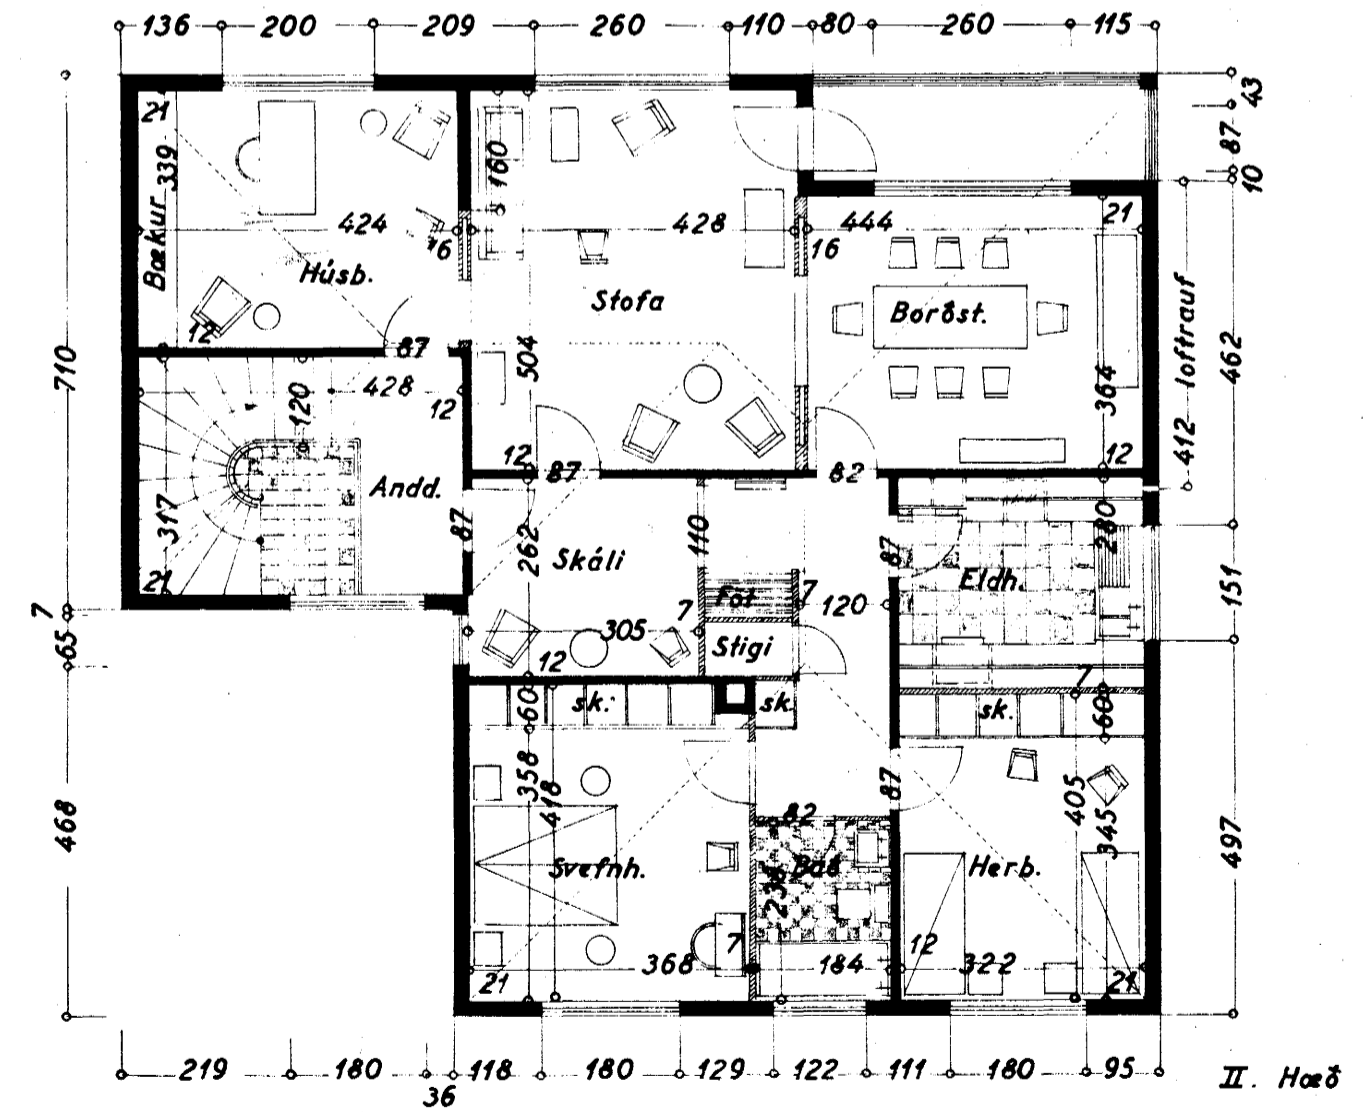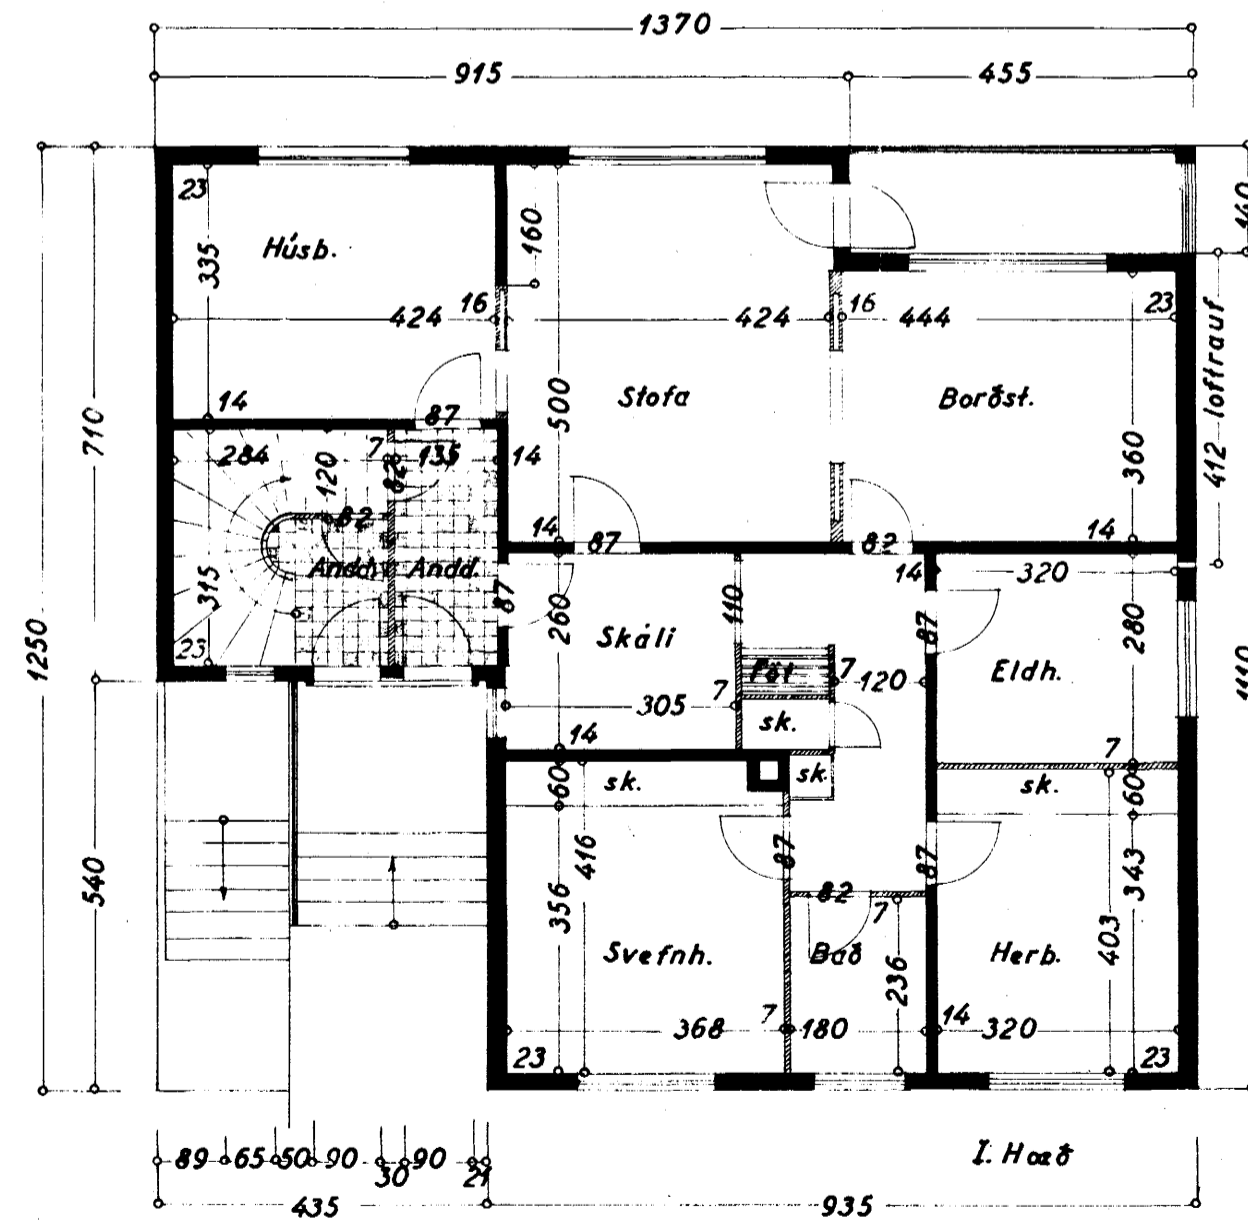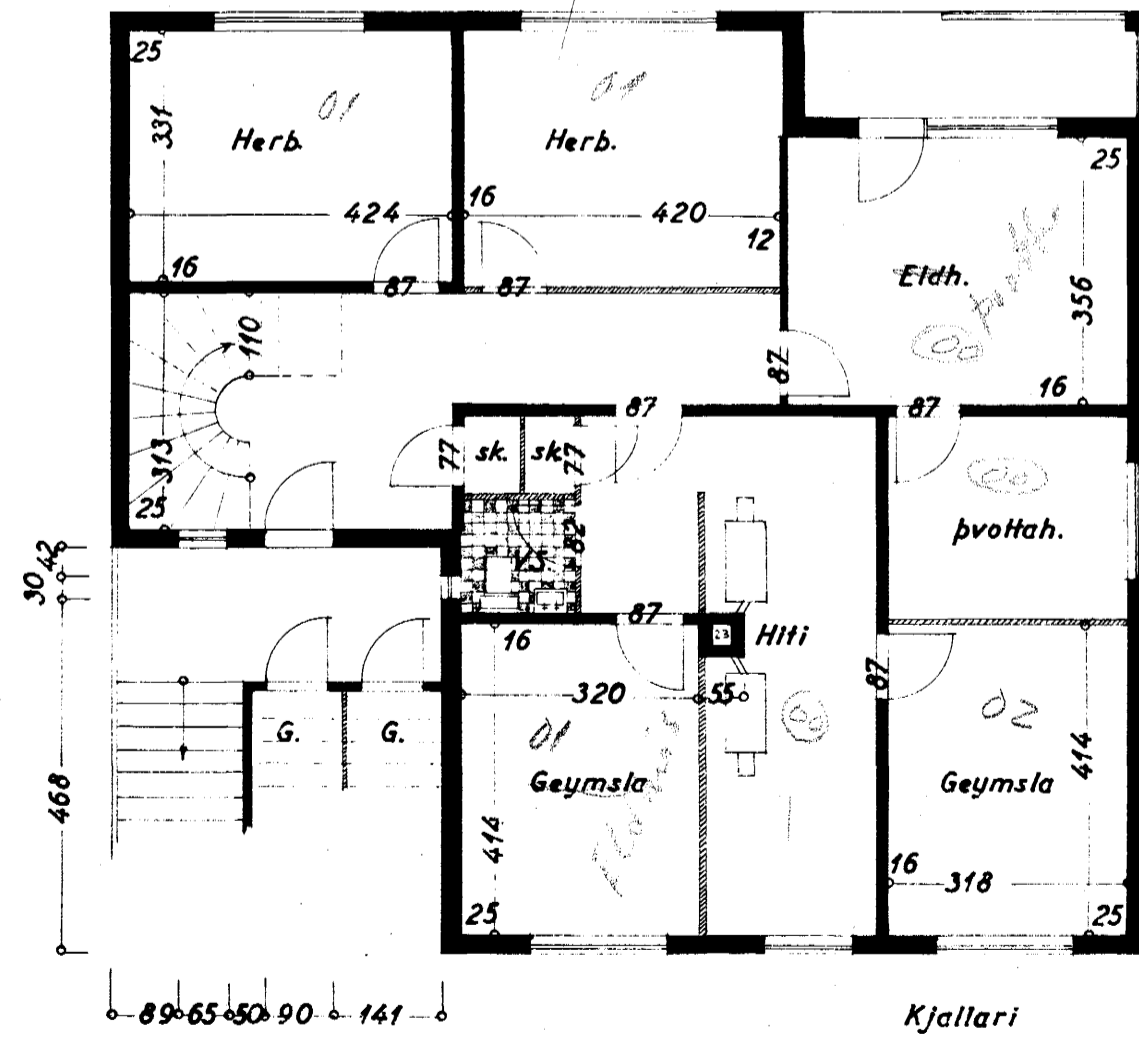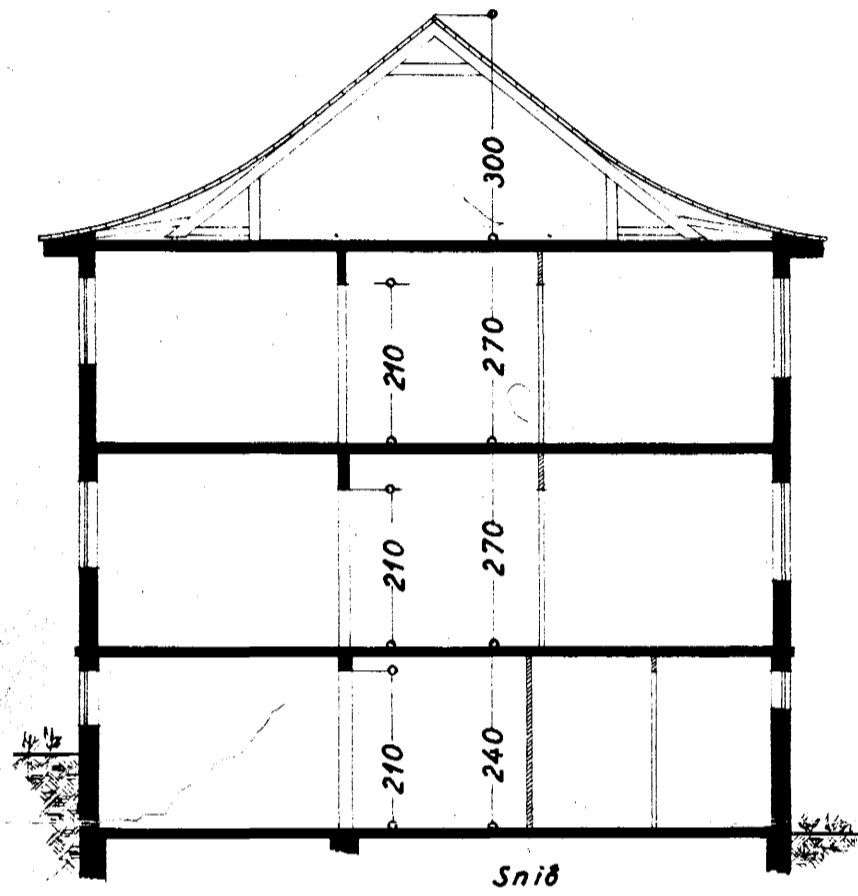

Áttnarfríði 2. maí 1957
F. Sigurðsson