



GÖTUHLÐ SUÐ -VESTUR


Handwritten notes:
 Sýgill 24.11.06-1574
 KA 070958-2609
 Félh. 010558-3144
 Stefani A. 020162-4209
 Camilla R. 151159-2009
 Hannes P. 220650-2009
 Camilla R. 16171-7415
 Hal. - Björn 140550-5579
 Magnús R. 230239-5371
 Hannes P. 310769-3639

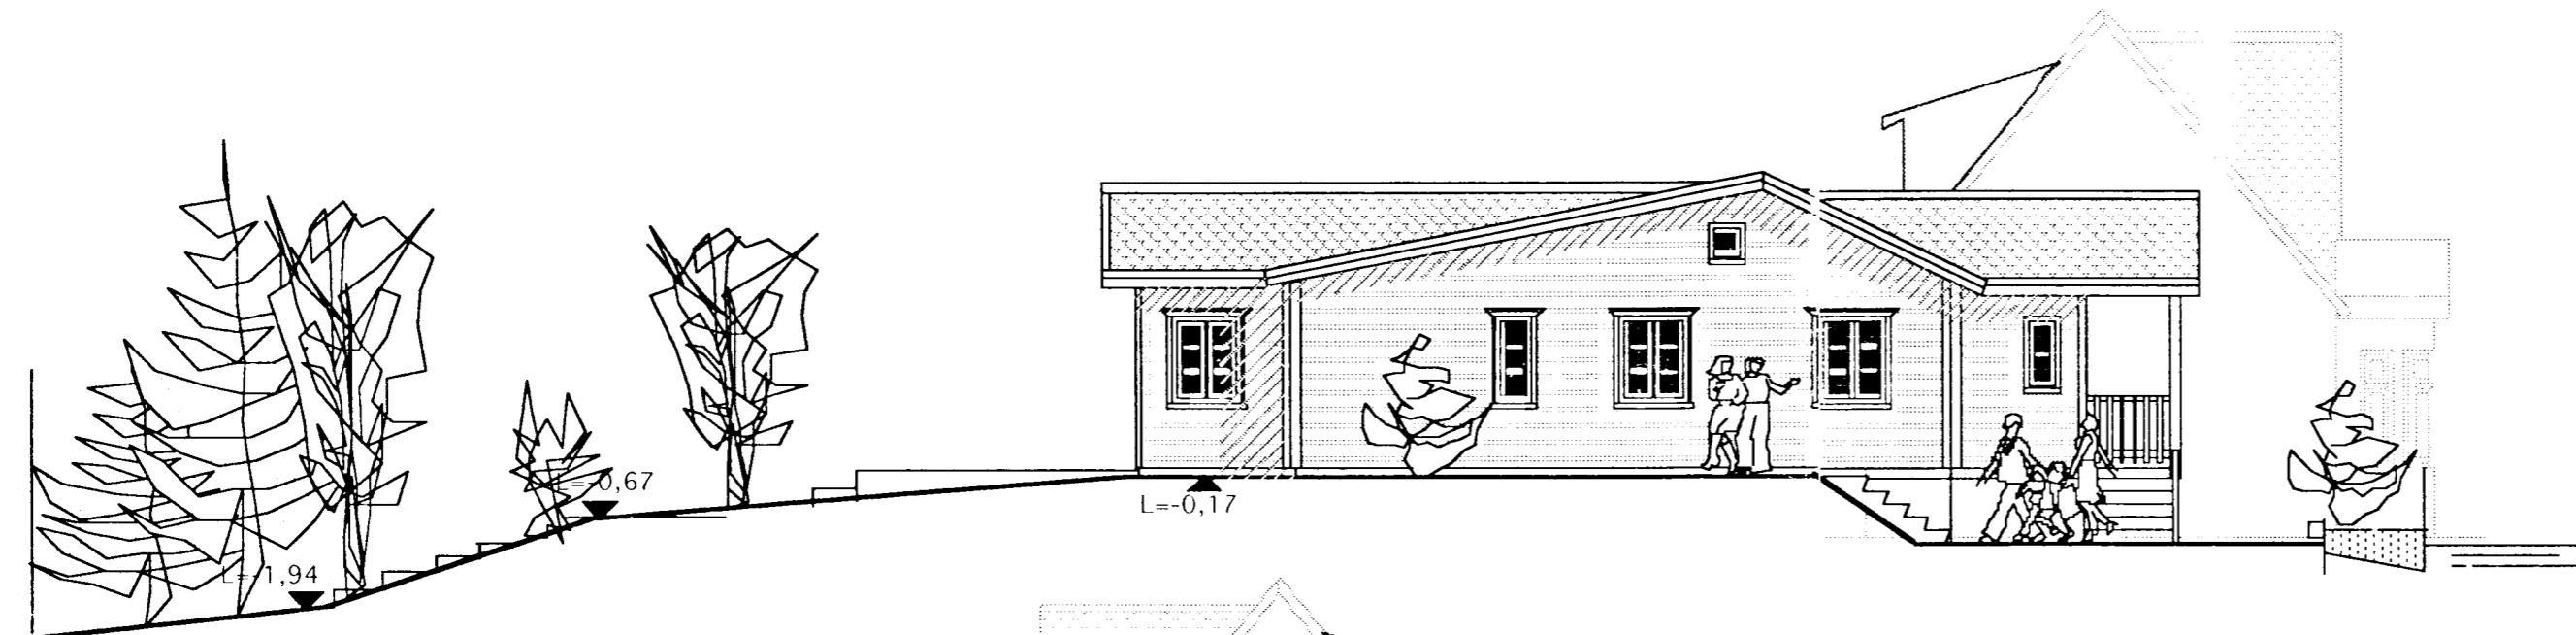

NORÐ -VESTUR

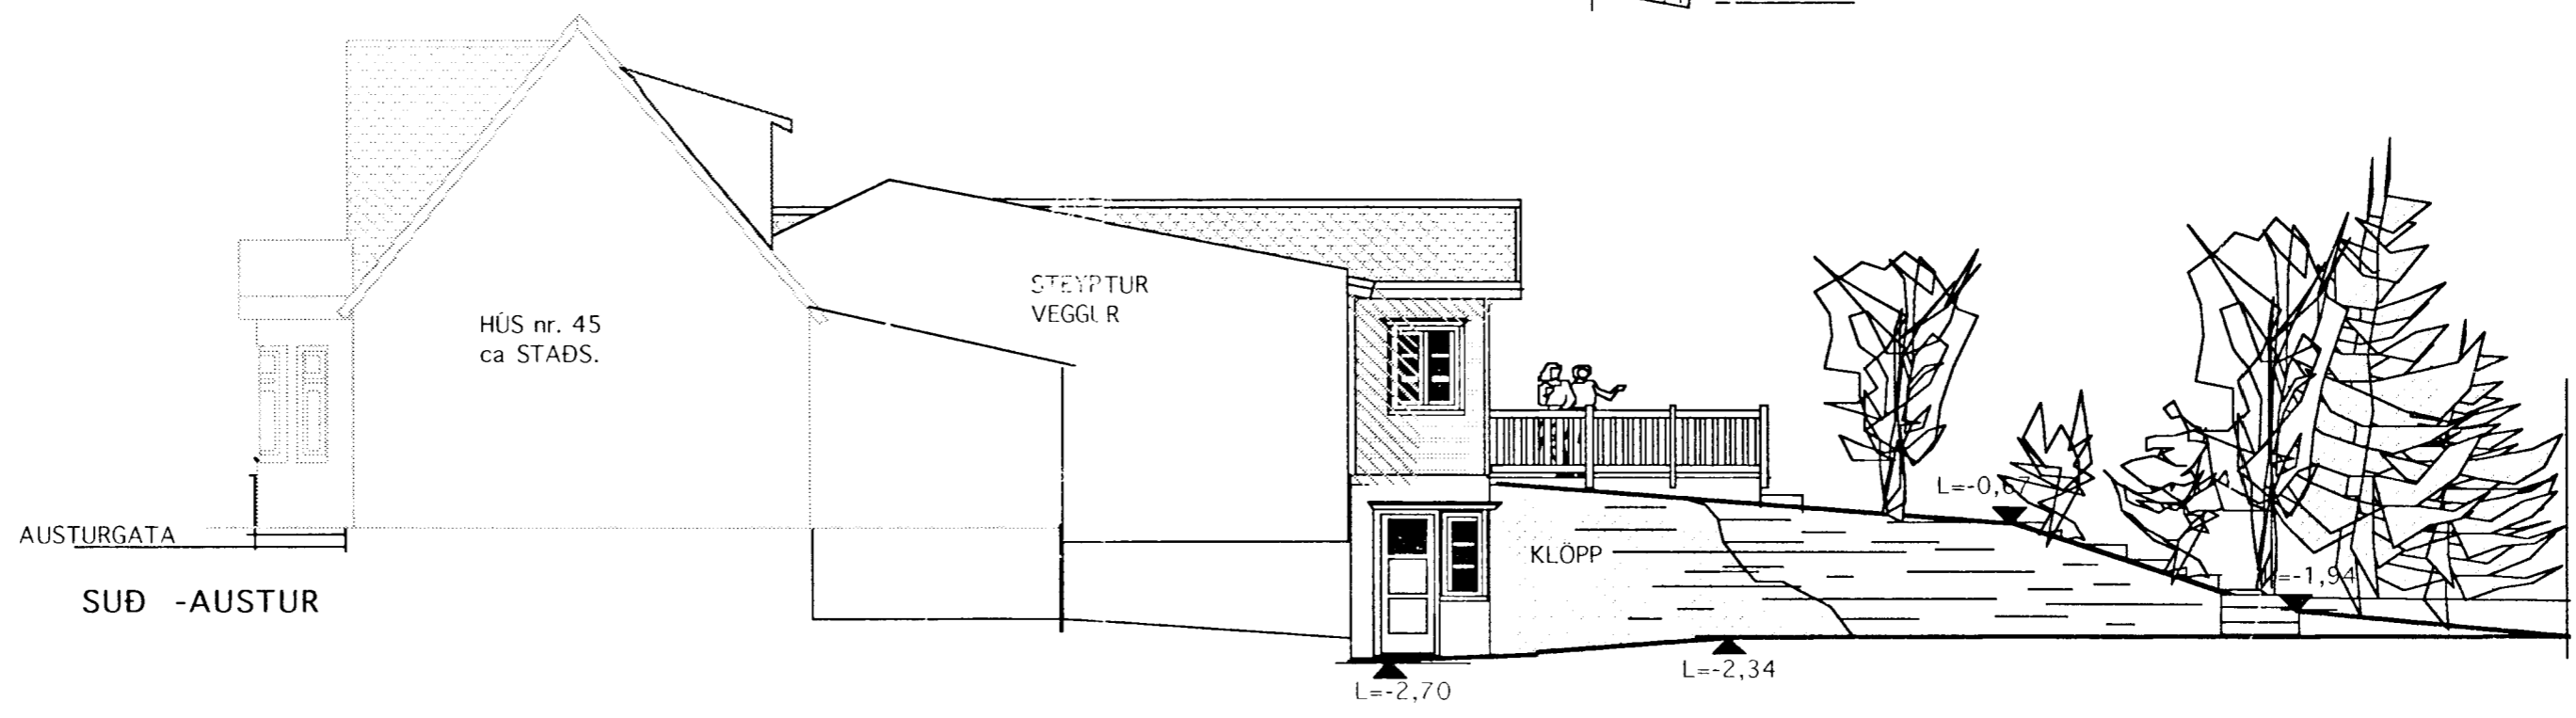


SUÐ -AUSTUR

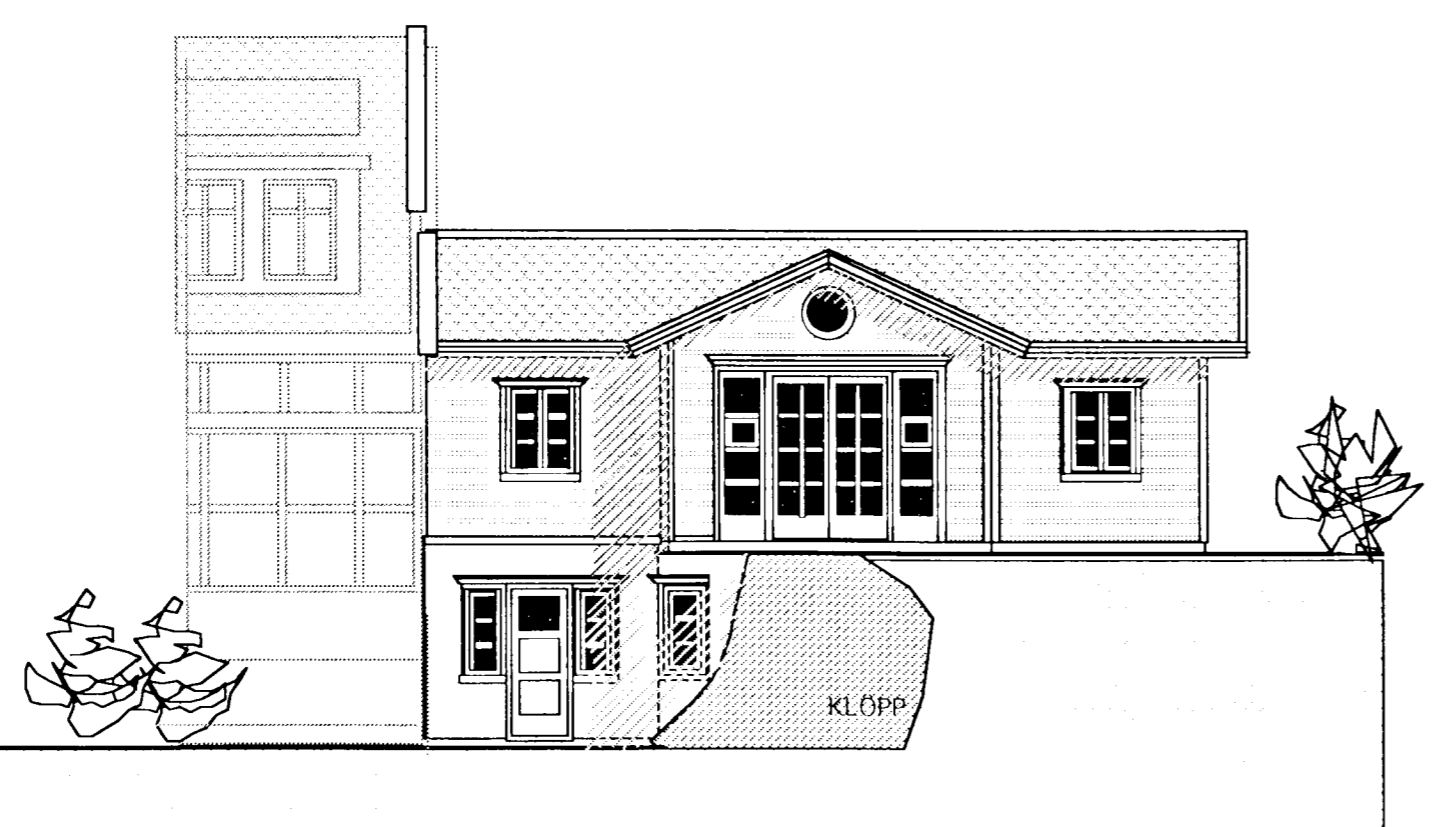

NORÐ -AUSTUR

BREYTT 1. JÚLÍ 2004

Gamla timbur húsið rífið niður að kjallaraveggjum að auki verða kjallaraveggir á suð-vestur horni brotnir niður og nýjir steyptr upp. Í stað timburgólfs verður staðsteypt ný gólfplata. ásamt útveggjum allan hringinn. Útveggir verða einangraðir að utan og klæddir með vatnslæðningu. Báðir stigar sem eru teiknaðir, verður skipt út fyrir einn, samkv. teikningu. Í kjallara verða brotnir niður steyptr veggir í miðrymi ásamt því að fleigað verður af klöpp. Þá er rými (neðri hæð) í útbyggingu til norð -austurs gert að nýtanlegu rými með hornplugga og hurð til

 KVARDI	Verkefni AUSTURGATA 33 BALI HAFNARFIRÐI. VIÐBYGGING, BREYTT.	kvarði 1:100 dags. OKT. 98"	verk.nr. 9860 dags.br. 1.JÚLÍ 04"
	Heiti ÚTLITSMYNDIR SKRÁNINGARTAFLA	hönnun G.G. teikn G.G.	teikn nr A -2

Hringbraut 17 220 Hafnarfirði s/ 555-2020 FAX 555-2021

Handwritten signature: Guðmundur