



Samþykkt þann  
25 AUG. 2004



Byggingafulltrúinn i Hafnarfirði  
E.h. Kristján Þorarinsson

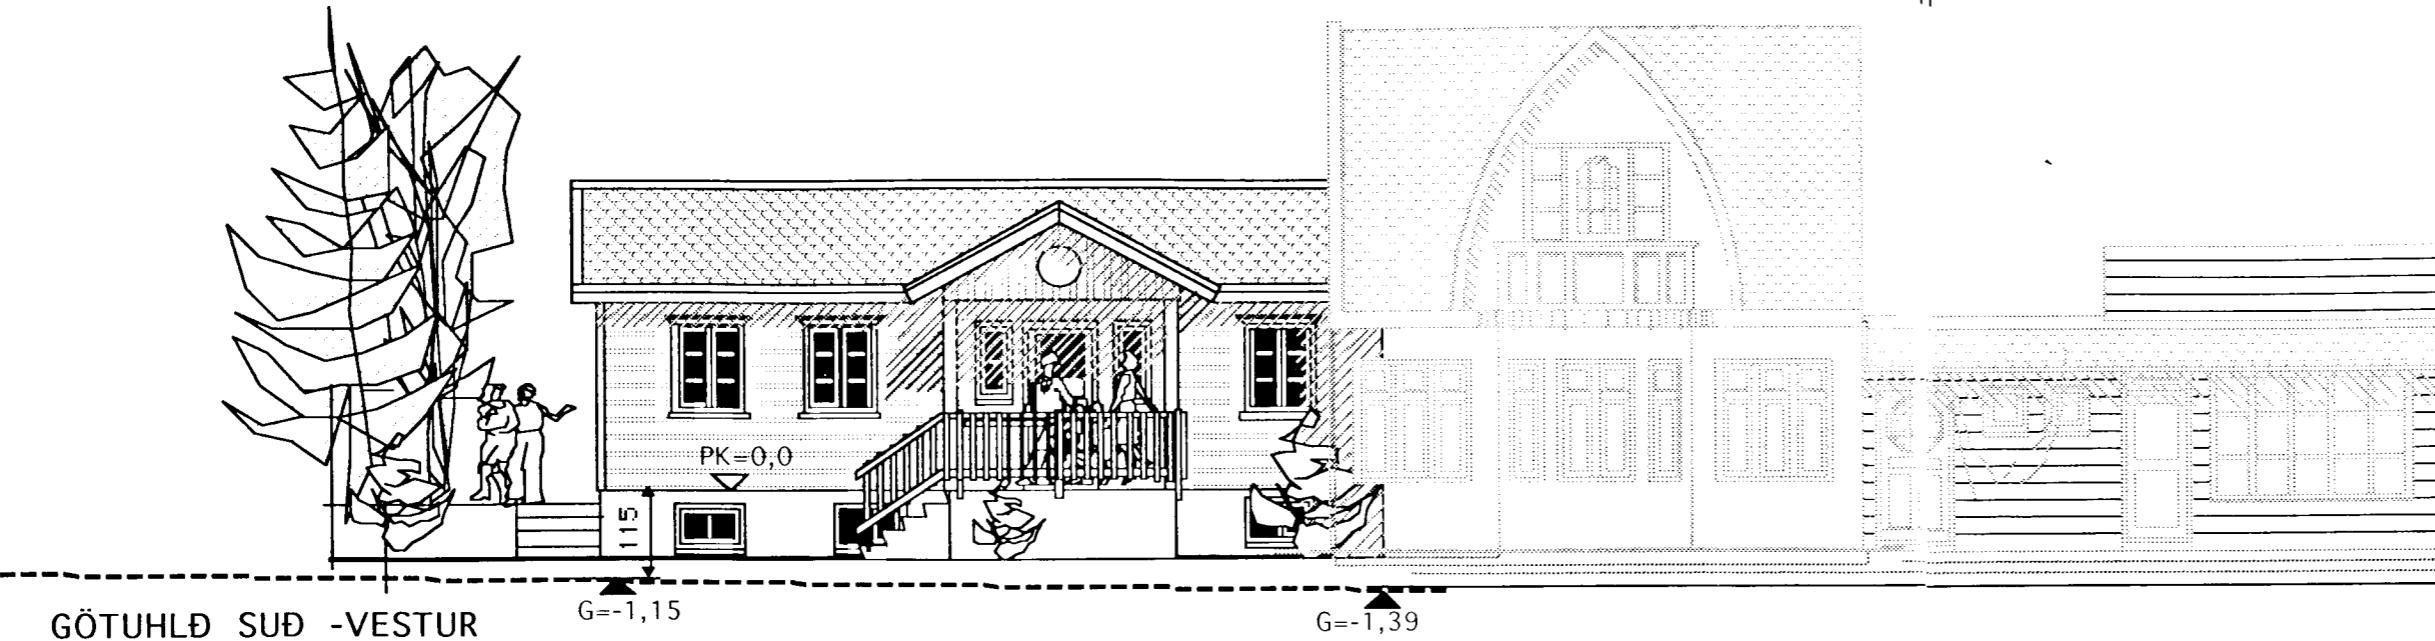

GÖTUHLÐ SUÐ -VESTUR

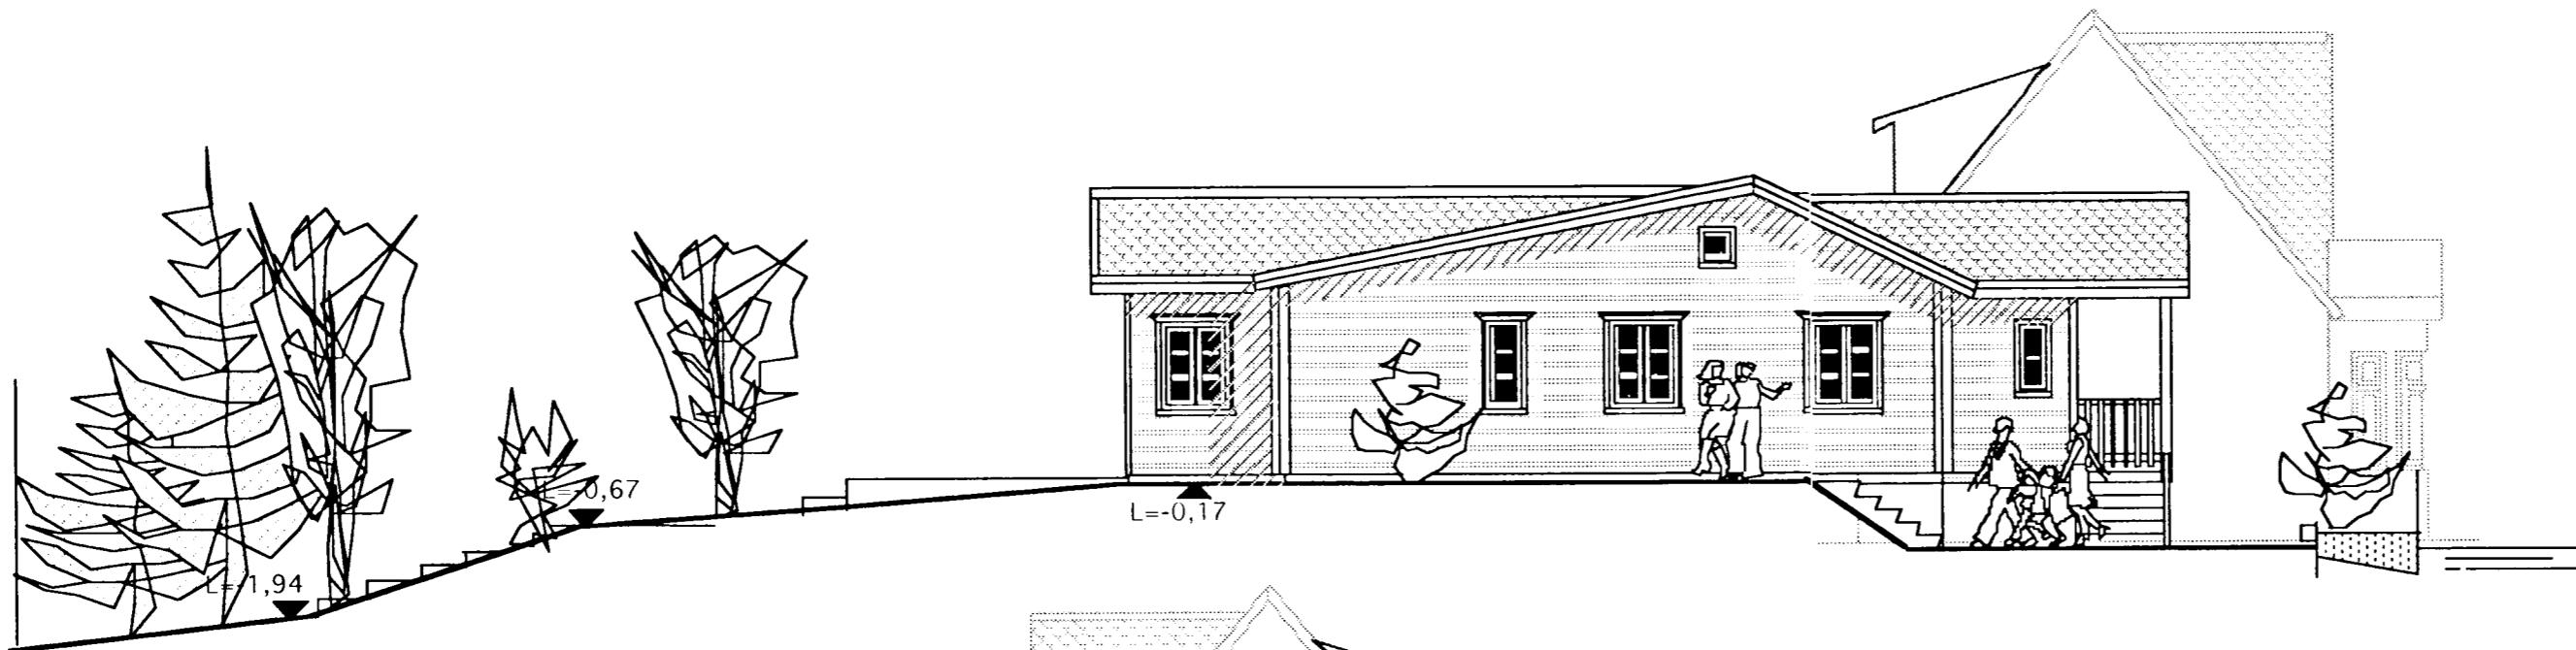

NORD -VESTUR

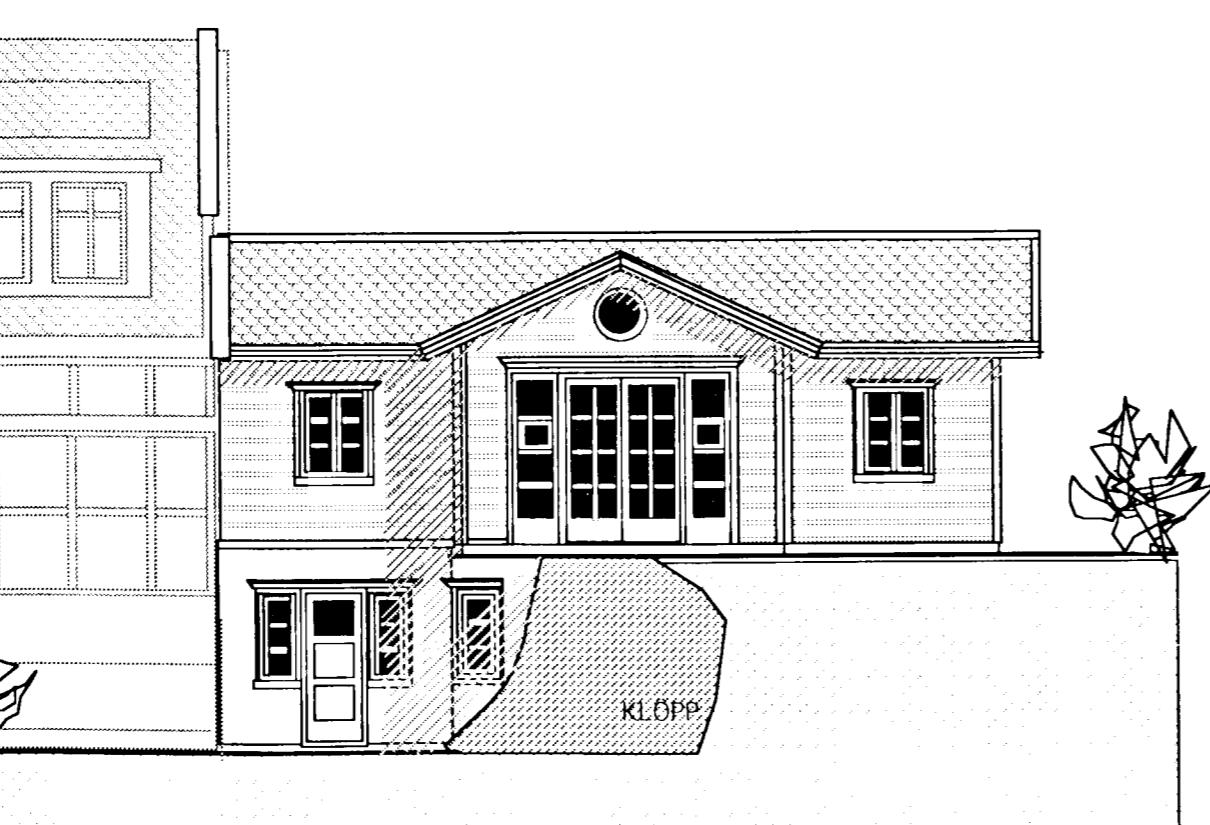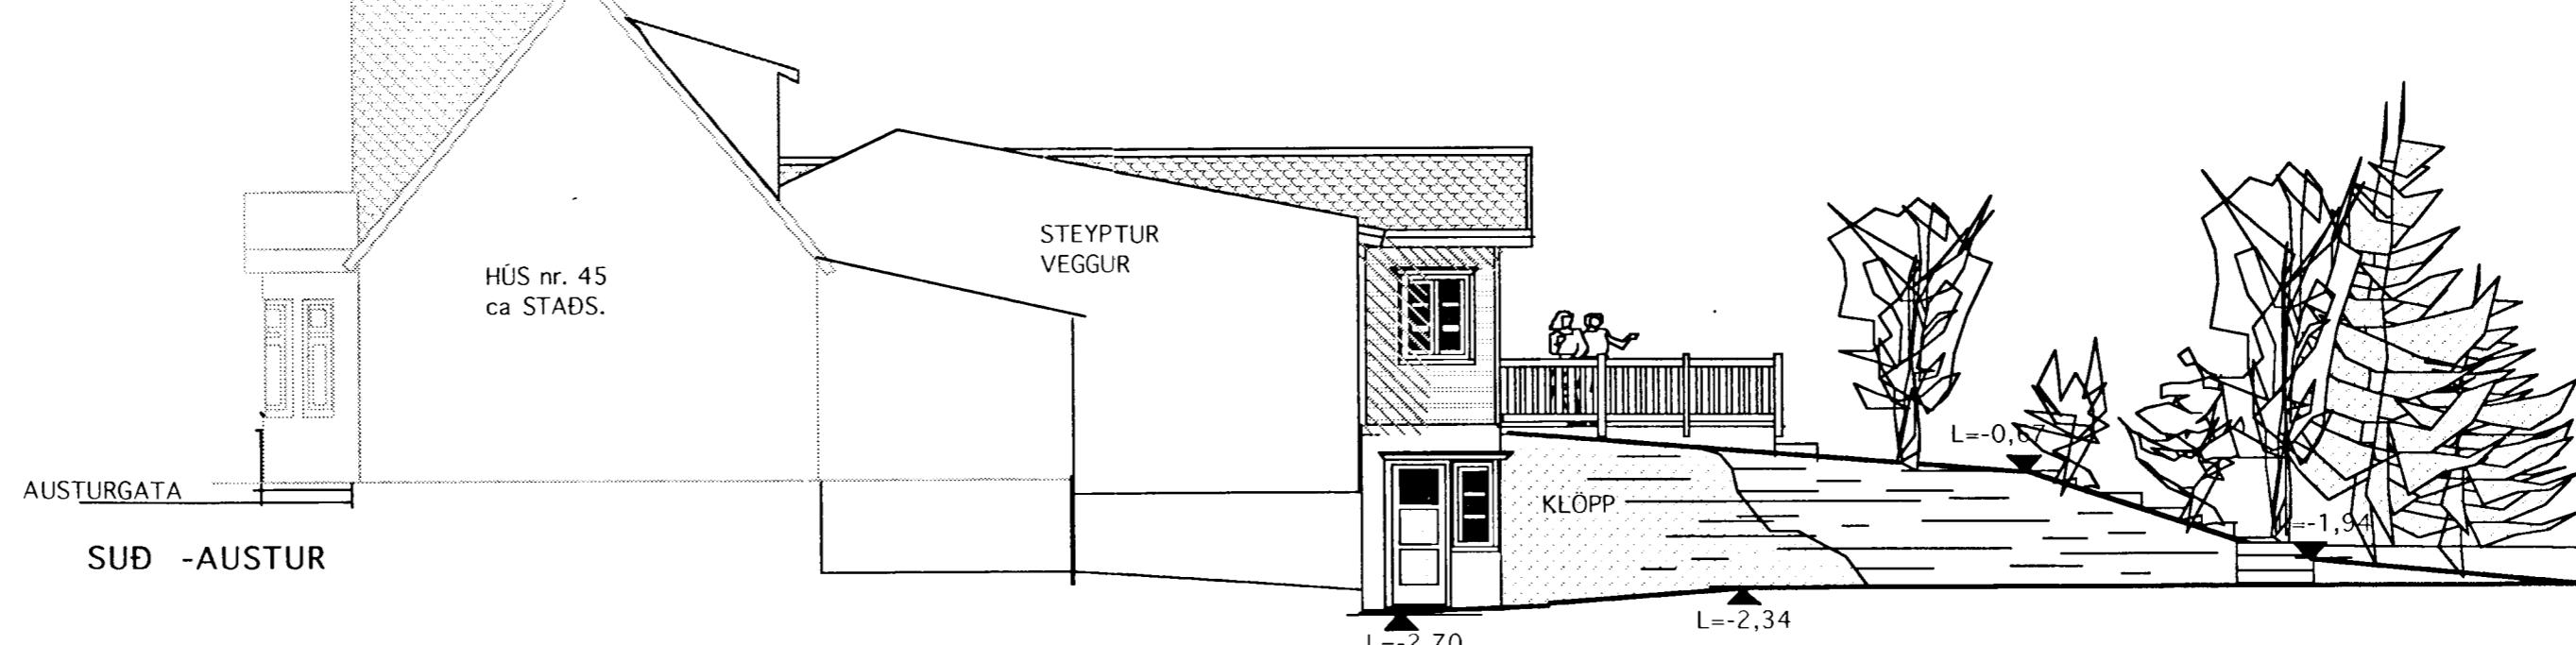

NORD -AUSTUR

### BREYTT 1. JÚLÍ 2004

Gamla timbur húsið rifið niður að kjallaraveggjum að auki verða kjallaraveggir á suð-vestur horni brotnir niður og nýir steyptir upp. Í stað timburgólf verður staðsteypt ný gólfplata. ásamt útveggjum allan hringinn. Útveggir verða einangraðir að utan og klæddir með vatnslæðningu. Báðir stigar sem eru teiknaðir, verður skipt út fyrir einn, samkv. teikningu. Í kjallara verða brotnir niður steyptir veggir í miðrými ásamt því að fleigað verður af klöpp. Þá er rými (neðri hæð) í útbýggingu til norð -austurs gert að nýtanlegu rými með hornglugga og hurð til


TEIKNISTOFAN	Verkefni	AUSTURGATA 43 BALI HAFNARFIRDI. VIÐBYGGING, BREYTT.	kvarði	1:100	verk.nr.
			dags.	OKT. 98"	dags.br..
		Heiti	hönnun	G.G.	teikn nr
		ÚTLITSMYNDIR SKRÁNINGARTAFLA	teikn	G.G.	A -2
KVARÐI					