



FYRIR BREYTINGU

EFTIR BREYTINGU

VESTURGAFL MEÐ HJALLI

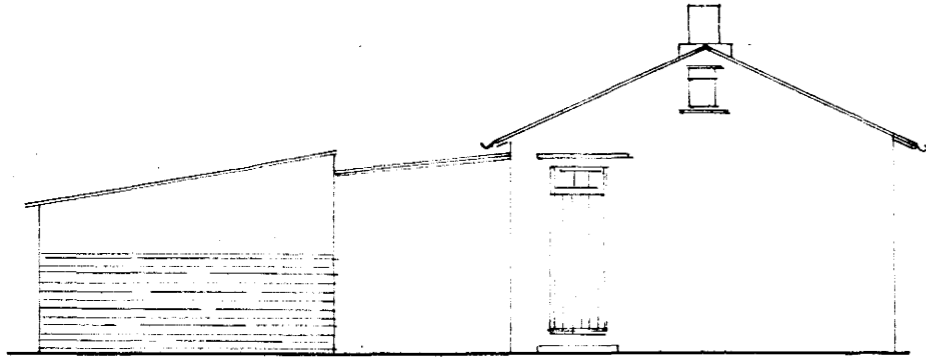


AUSTURGAFL

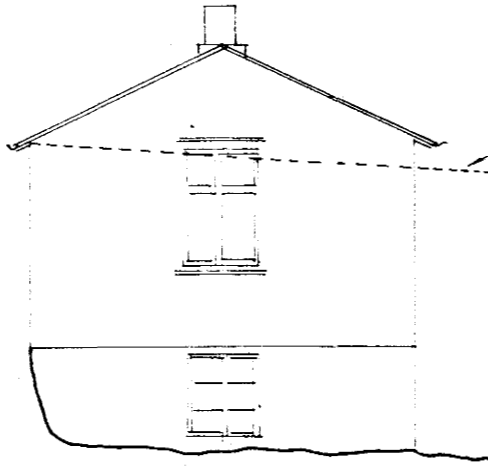


FYRIRH. DAKHALLI


VESTURGAFL

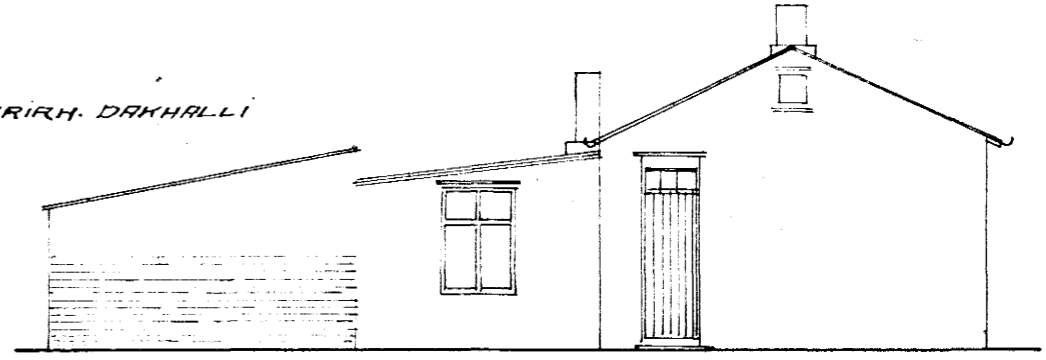

SUÐURHLÍÐ

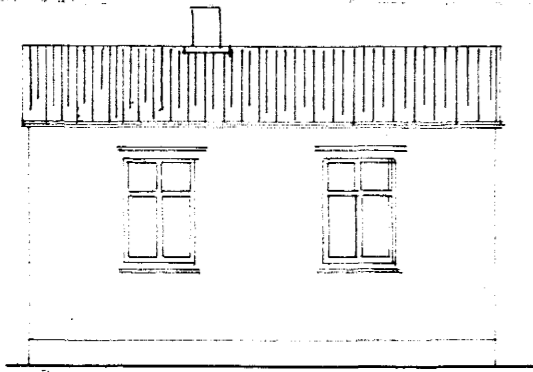


SUÐURHLÍÐ

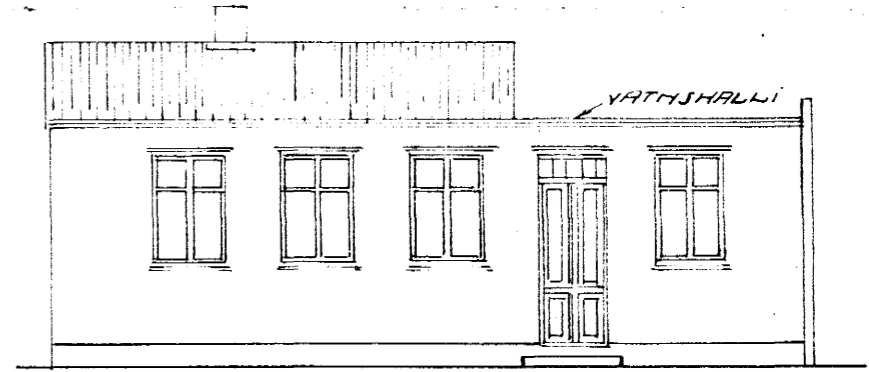


YFIRHALLI

HÚS
MARFA JÖHANSSONAR
VIÐ AUSTURGÖTU.


GRUNNFLÓTUR

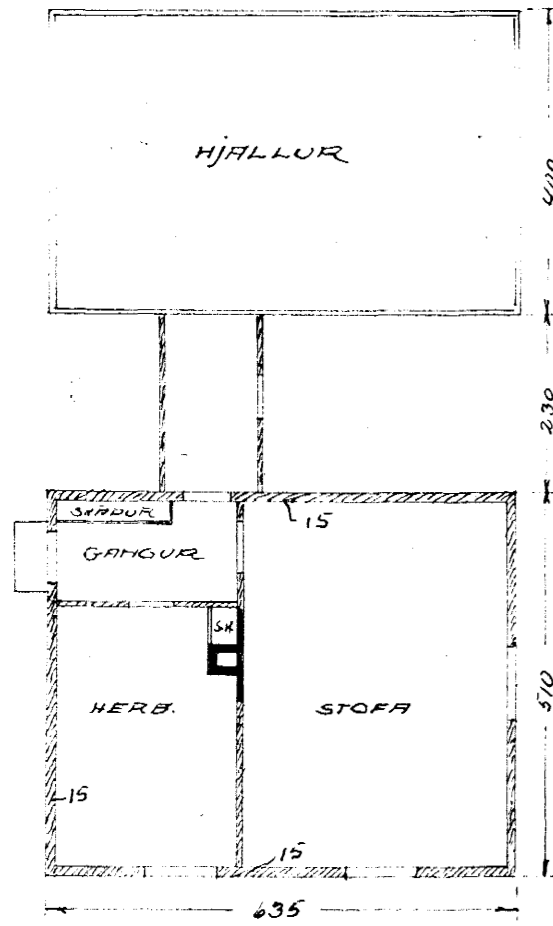

MÁL Í CM.

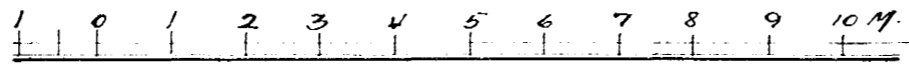

GRUNNFLÓTUR

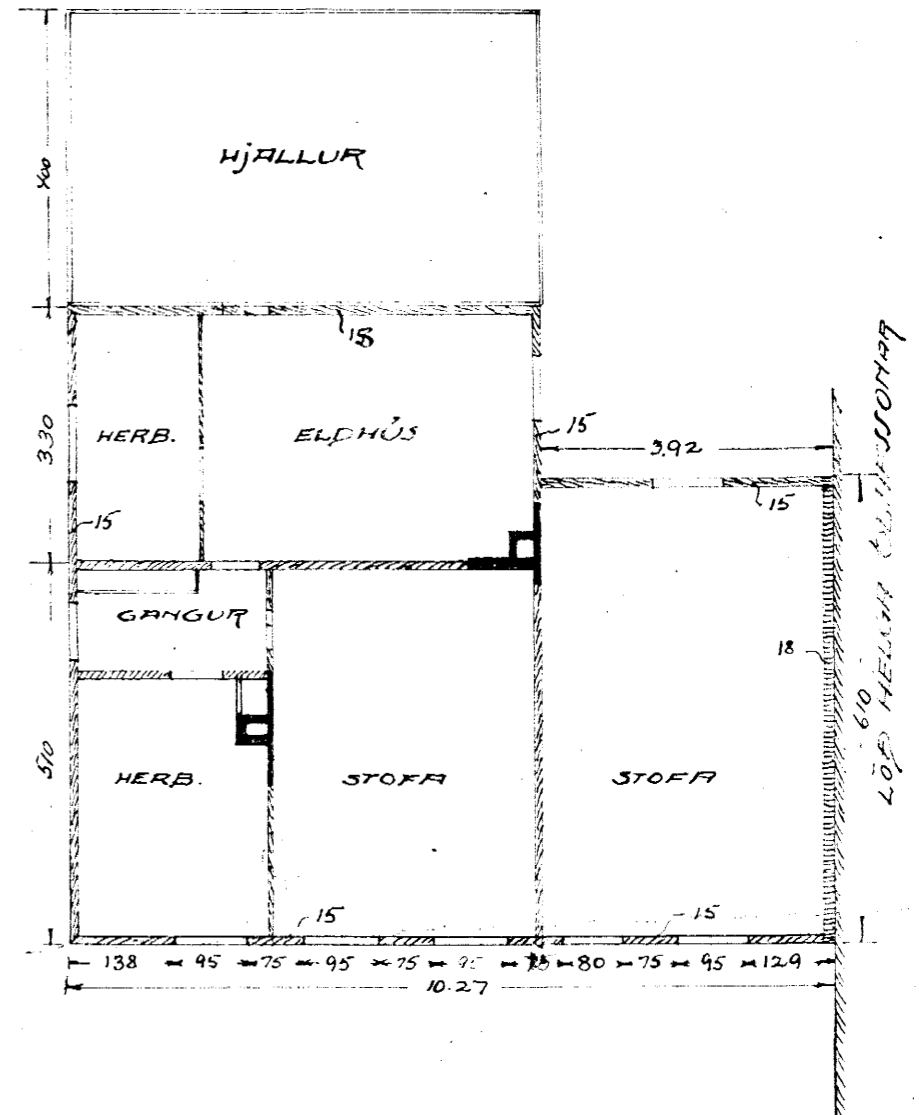

Hafnað í maí 1925
Höfðingur