
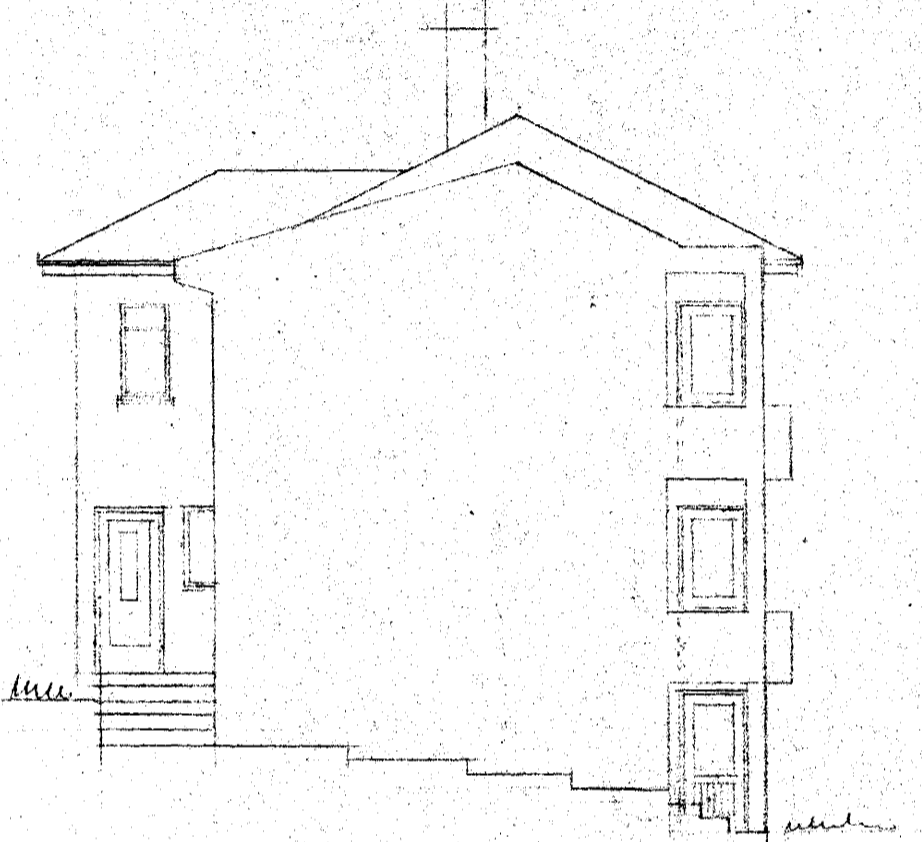
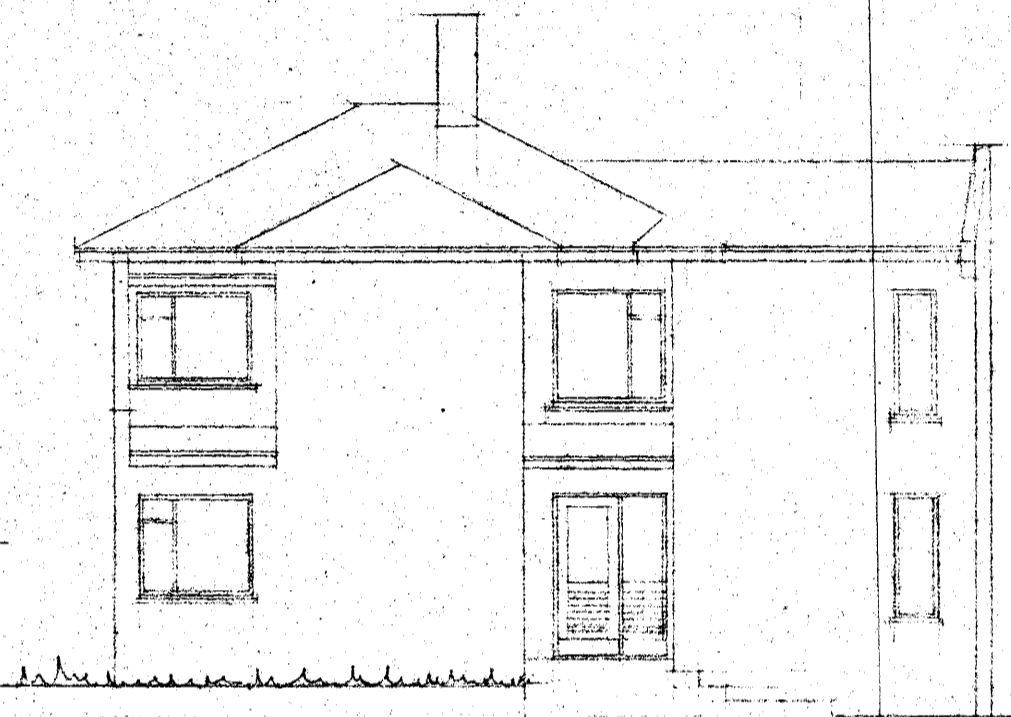
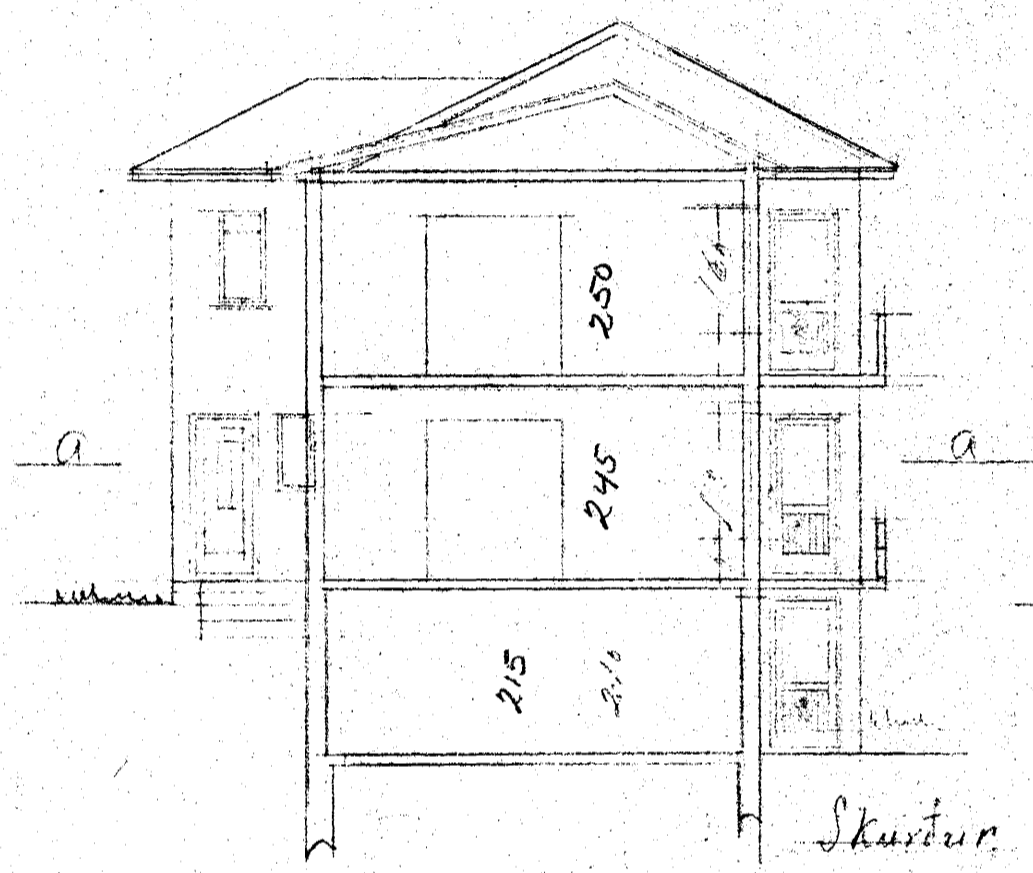


Breyting á húsi
 Karls Auðunnarsonar
 Bjarna Arnasonar
 Austurgötu 7.




Áfstöðun mynd.

Austurgötu

Húsn. Langi Kristjánsson
 Málafarm. Langi Kristjánsson

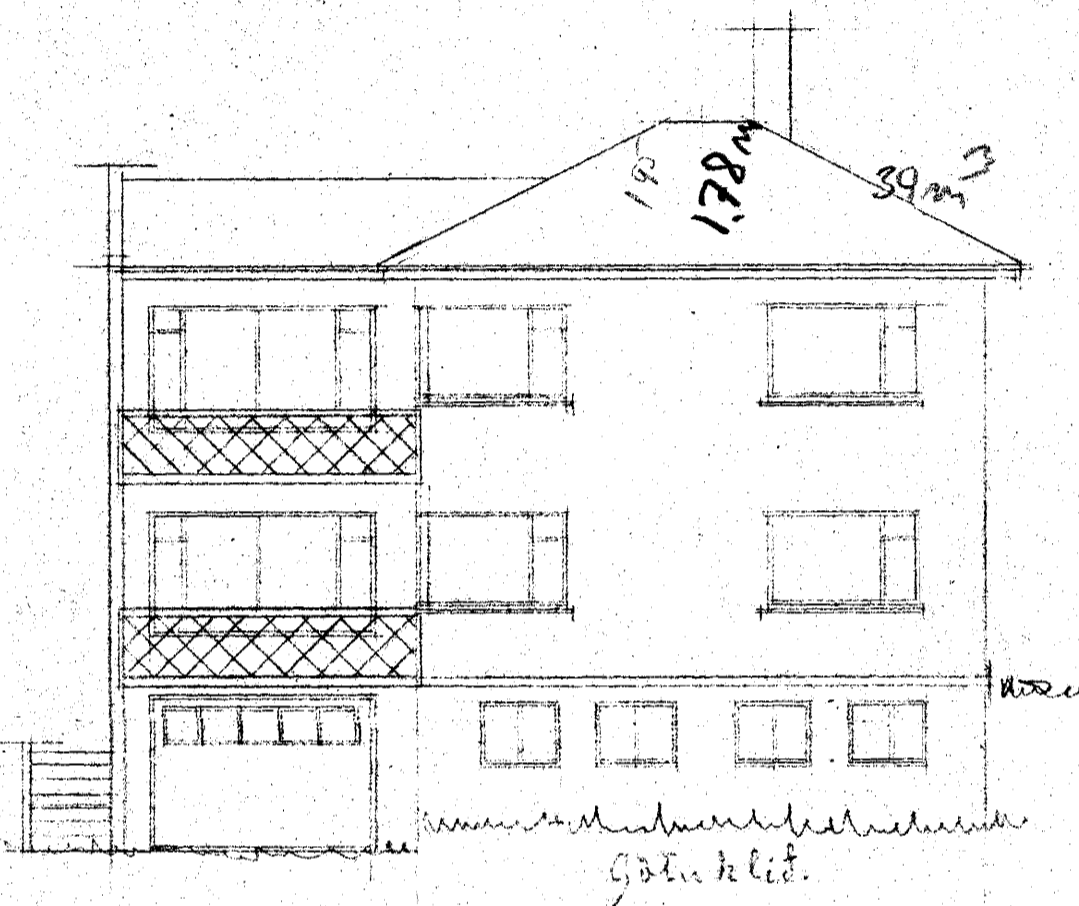

Málafarm. Langi Kristjánsson

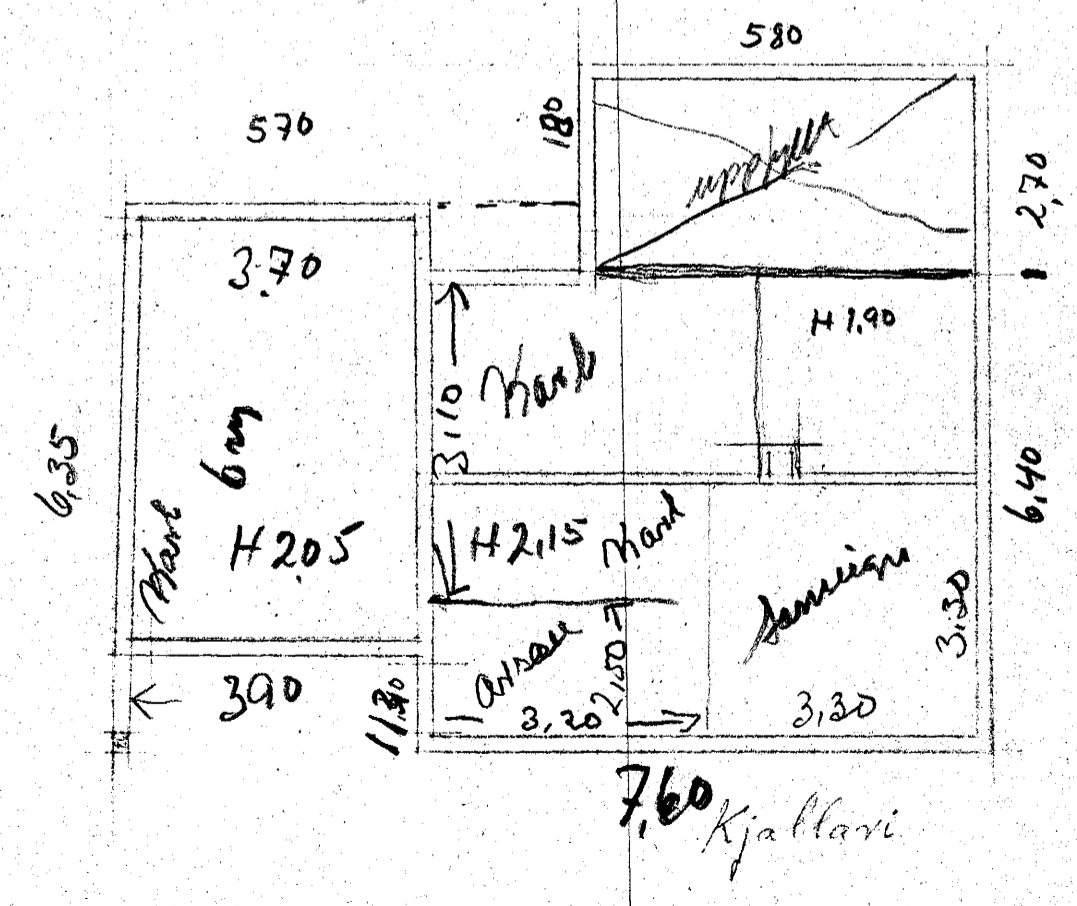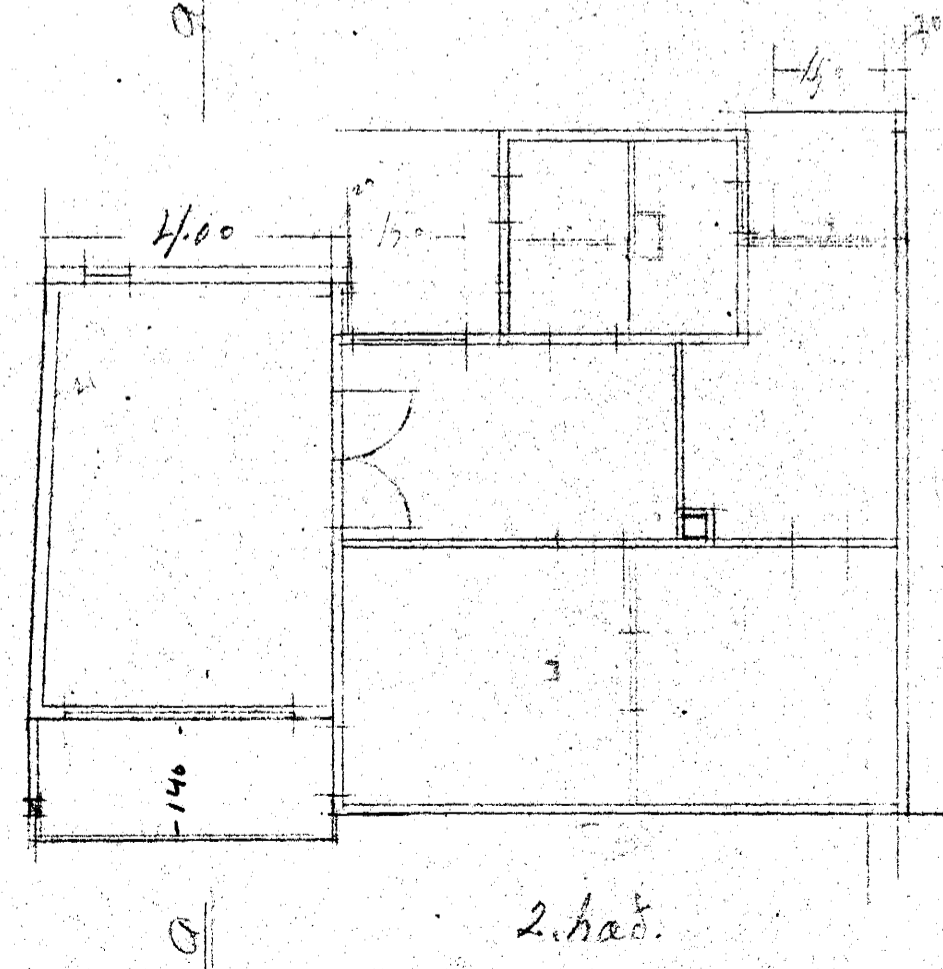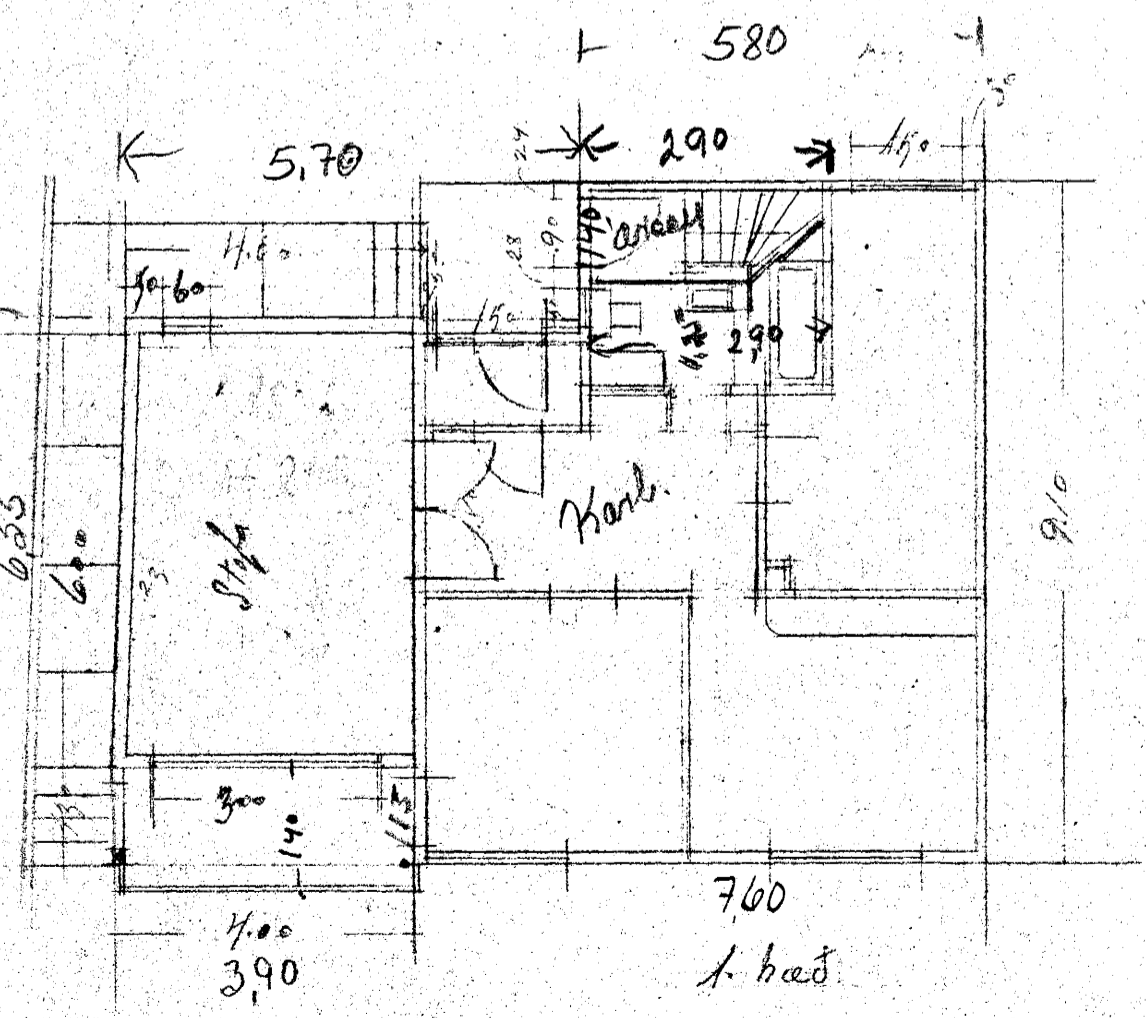

Reykjavík 11 júlí '68
 Sigmundur Guðmundur